


歴史文化にぎわいプラザ植栽工事

竣工図書


図面リスト		
	表紙・図面リスト	
P-001	外構計画平面図	A1:1/150 A3:1/300
P-002	外構寸法割付図	A1:1/150 A3:1/300
P-003	外構計画高図	A1:1/150 A3:1/300
P-004	外構植栽平面図(高木・中木)	A1:1/150 A3:1/300
P-005	外構植栽平面図(低木・地被)	A1:1/150 A3:1/300
P-006	外構給水施設平面図	A1:1/150 A3:1/300
P-007	茶庭ゾーン計画平面図	A1:1/100 A3:1/200
P-008	茶庭ゾーン造成平面図	A1:1/100 A3:1/200
P-009	茶庭ゾーン植栽平面図(高木・中木)	A1:1/100 A3:1/200
P-010	茶庭ゾーン植栽平面図(低木・地被)	A1:1/100 A3:1/200
P-011	茶庭ゾーン施設平面図	A1:1/100 A3:1/200
P-012	断面図(1)(賑わいの道)	A1:1/50 A3:1/100
P-013	断面図(2)(露地・土縁前庭)	A1:1/50 A3:1/100
P-014	詳細図(1)(舗装・縁石)	図示
P-015	詳細図(2)(塵穴、蹲踞、糞戸)	図示
P-016	詳細図(3)(樹木支柱、植穴改良表)	-
P-017	詳細図(4)(樹名板)	図示
P-018	詳細図(5)(三和土、地下支柱、四つ目垣)	図示

施工業者：株式会社 いずみ造園土木
堺市建設局公園緑地部

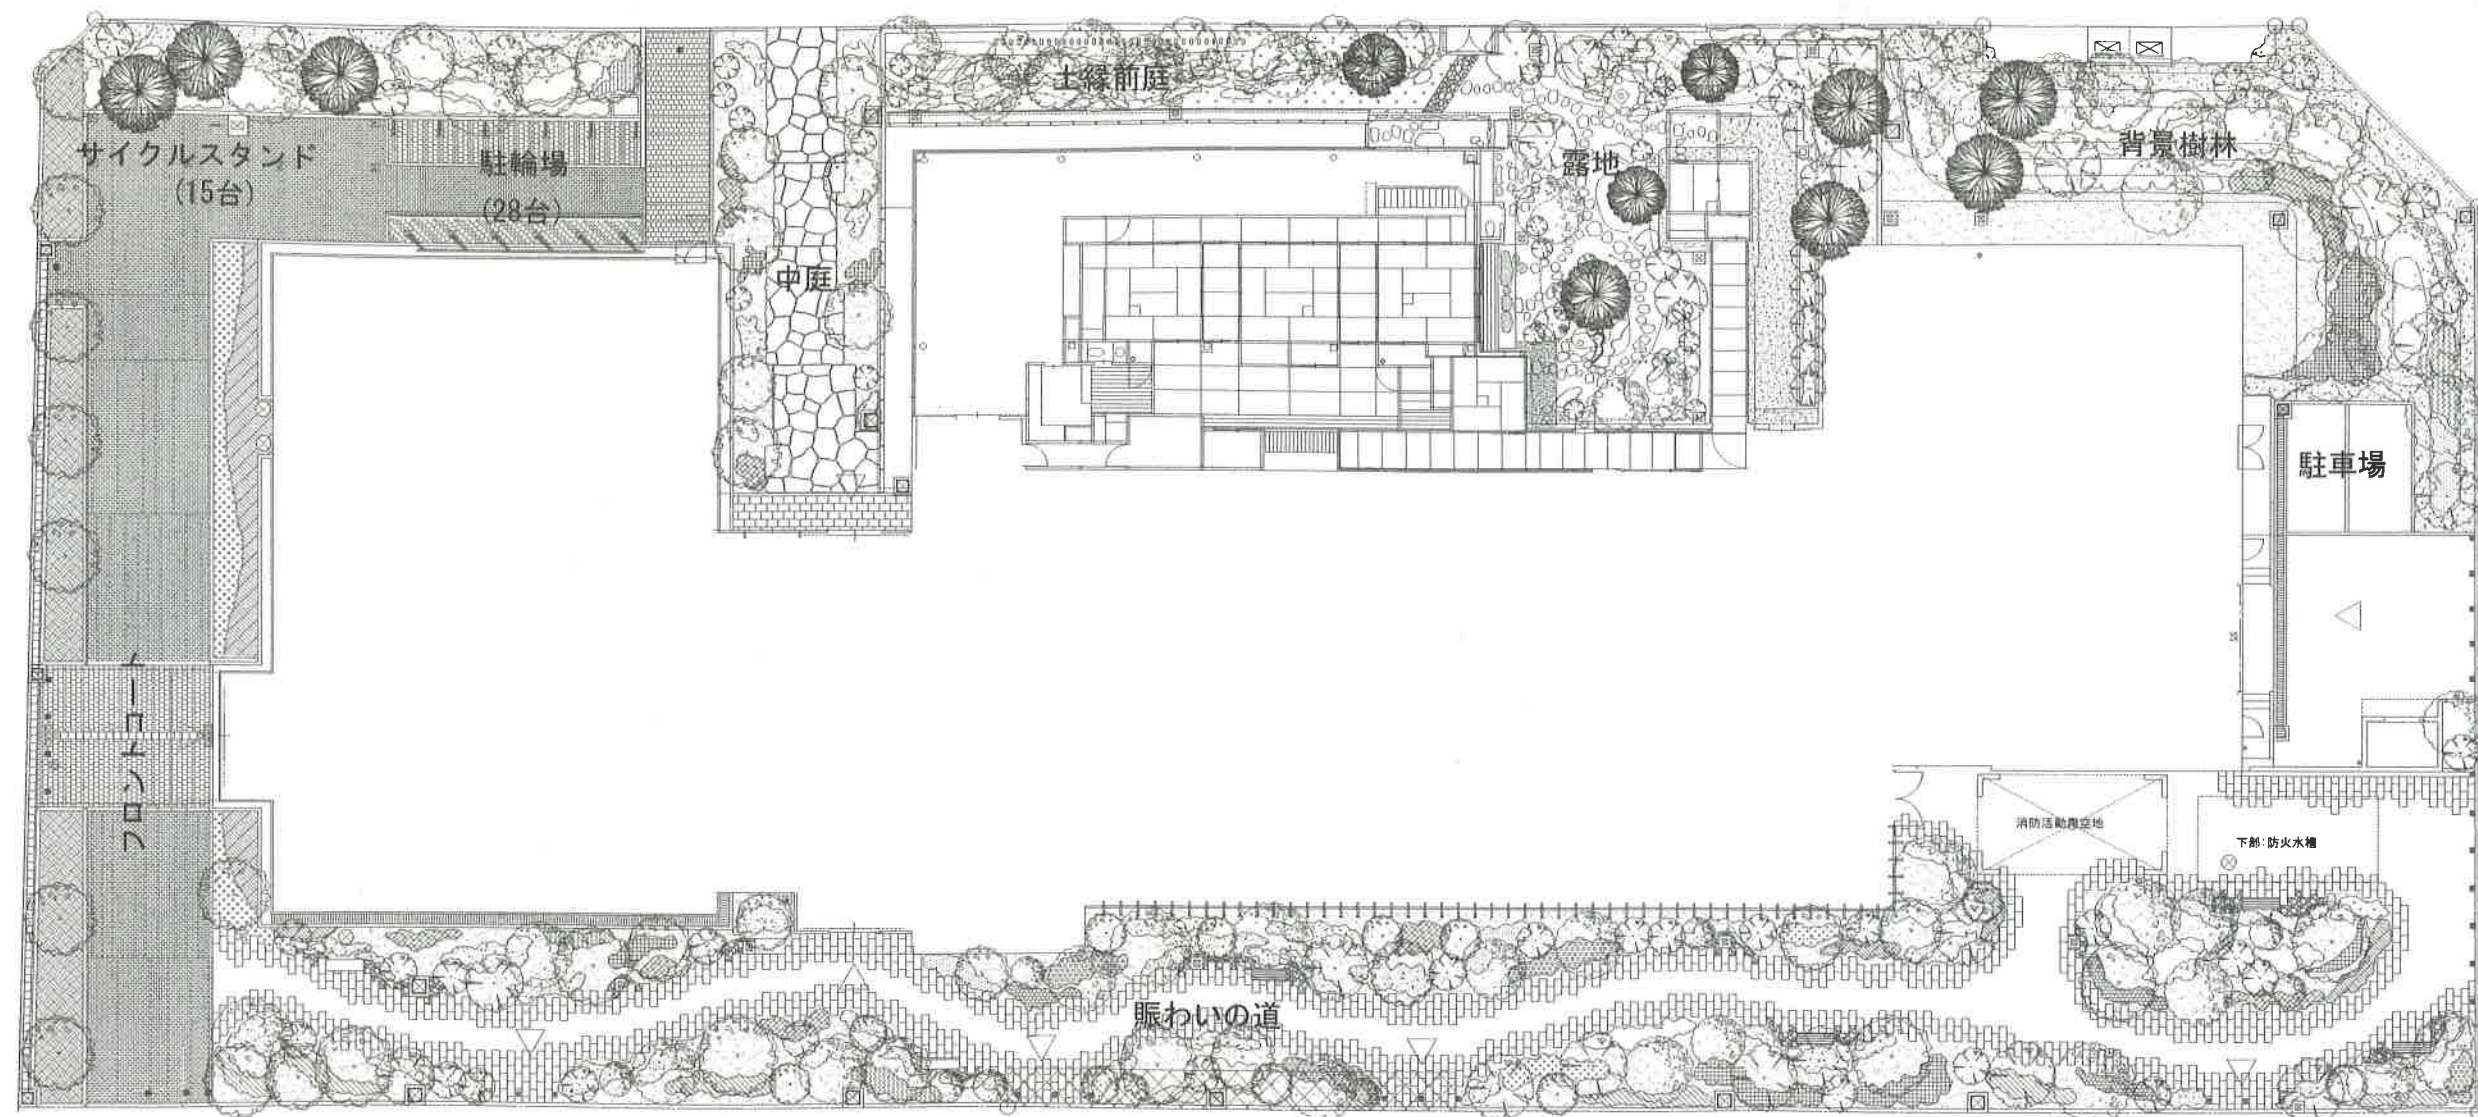


竣工図

工事名	歴史文化にぎわいプラザ建設工事		
図面名	外観計画平面図		
縮尺	A1: 1/150 A3: 1/300	図面番号	1 / 1B
竣工年月	平成27年3月		
計画機関	堺市建設局公園緑地部公園緑地整備課		

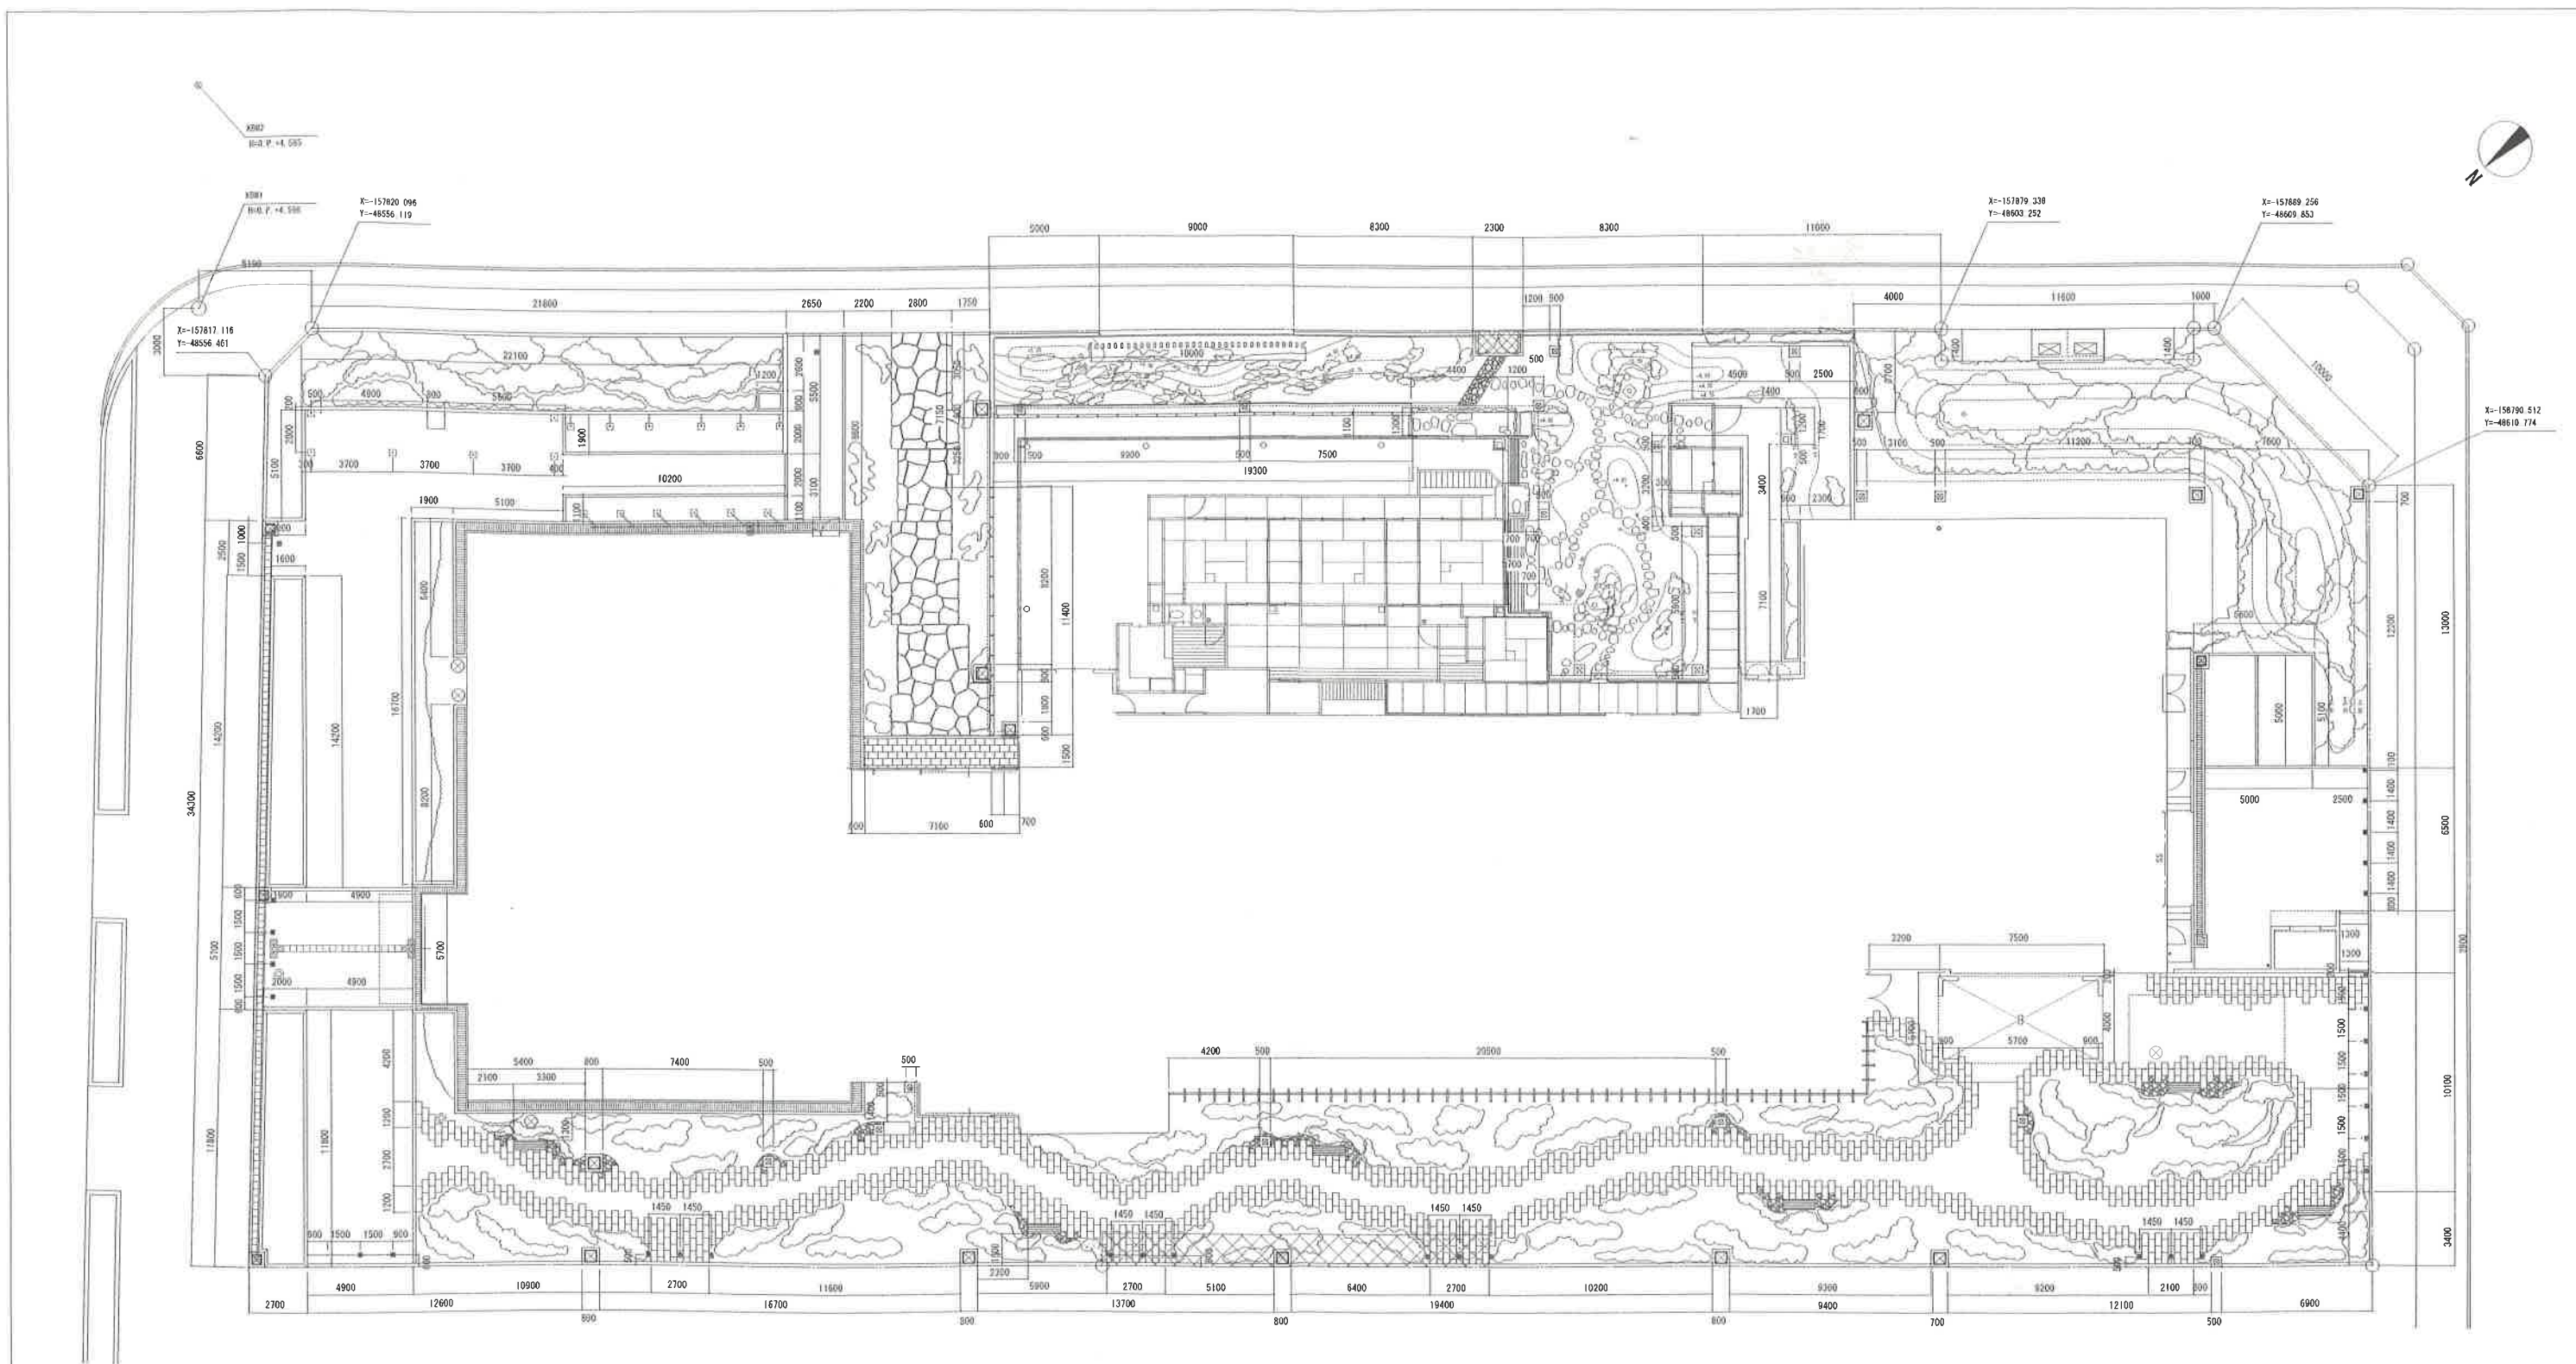


竣工図

工事名	歴史文化にぎわいプラザ階段工事		
図面名	外構寸法割付図		
縮尺	A1 : 1/150 A3 : 1/300	図面番号	2 / 18
竣工年月	平成27年3月		
計画機関	堺市建設局公園緑地部公園緑地整備課		

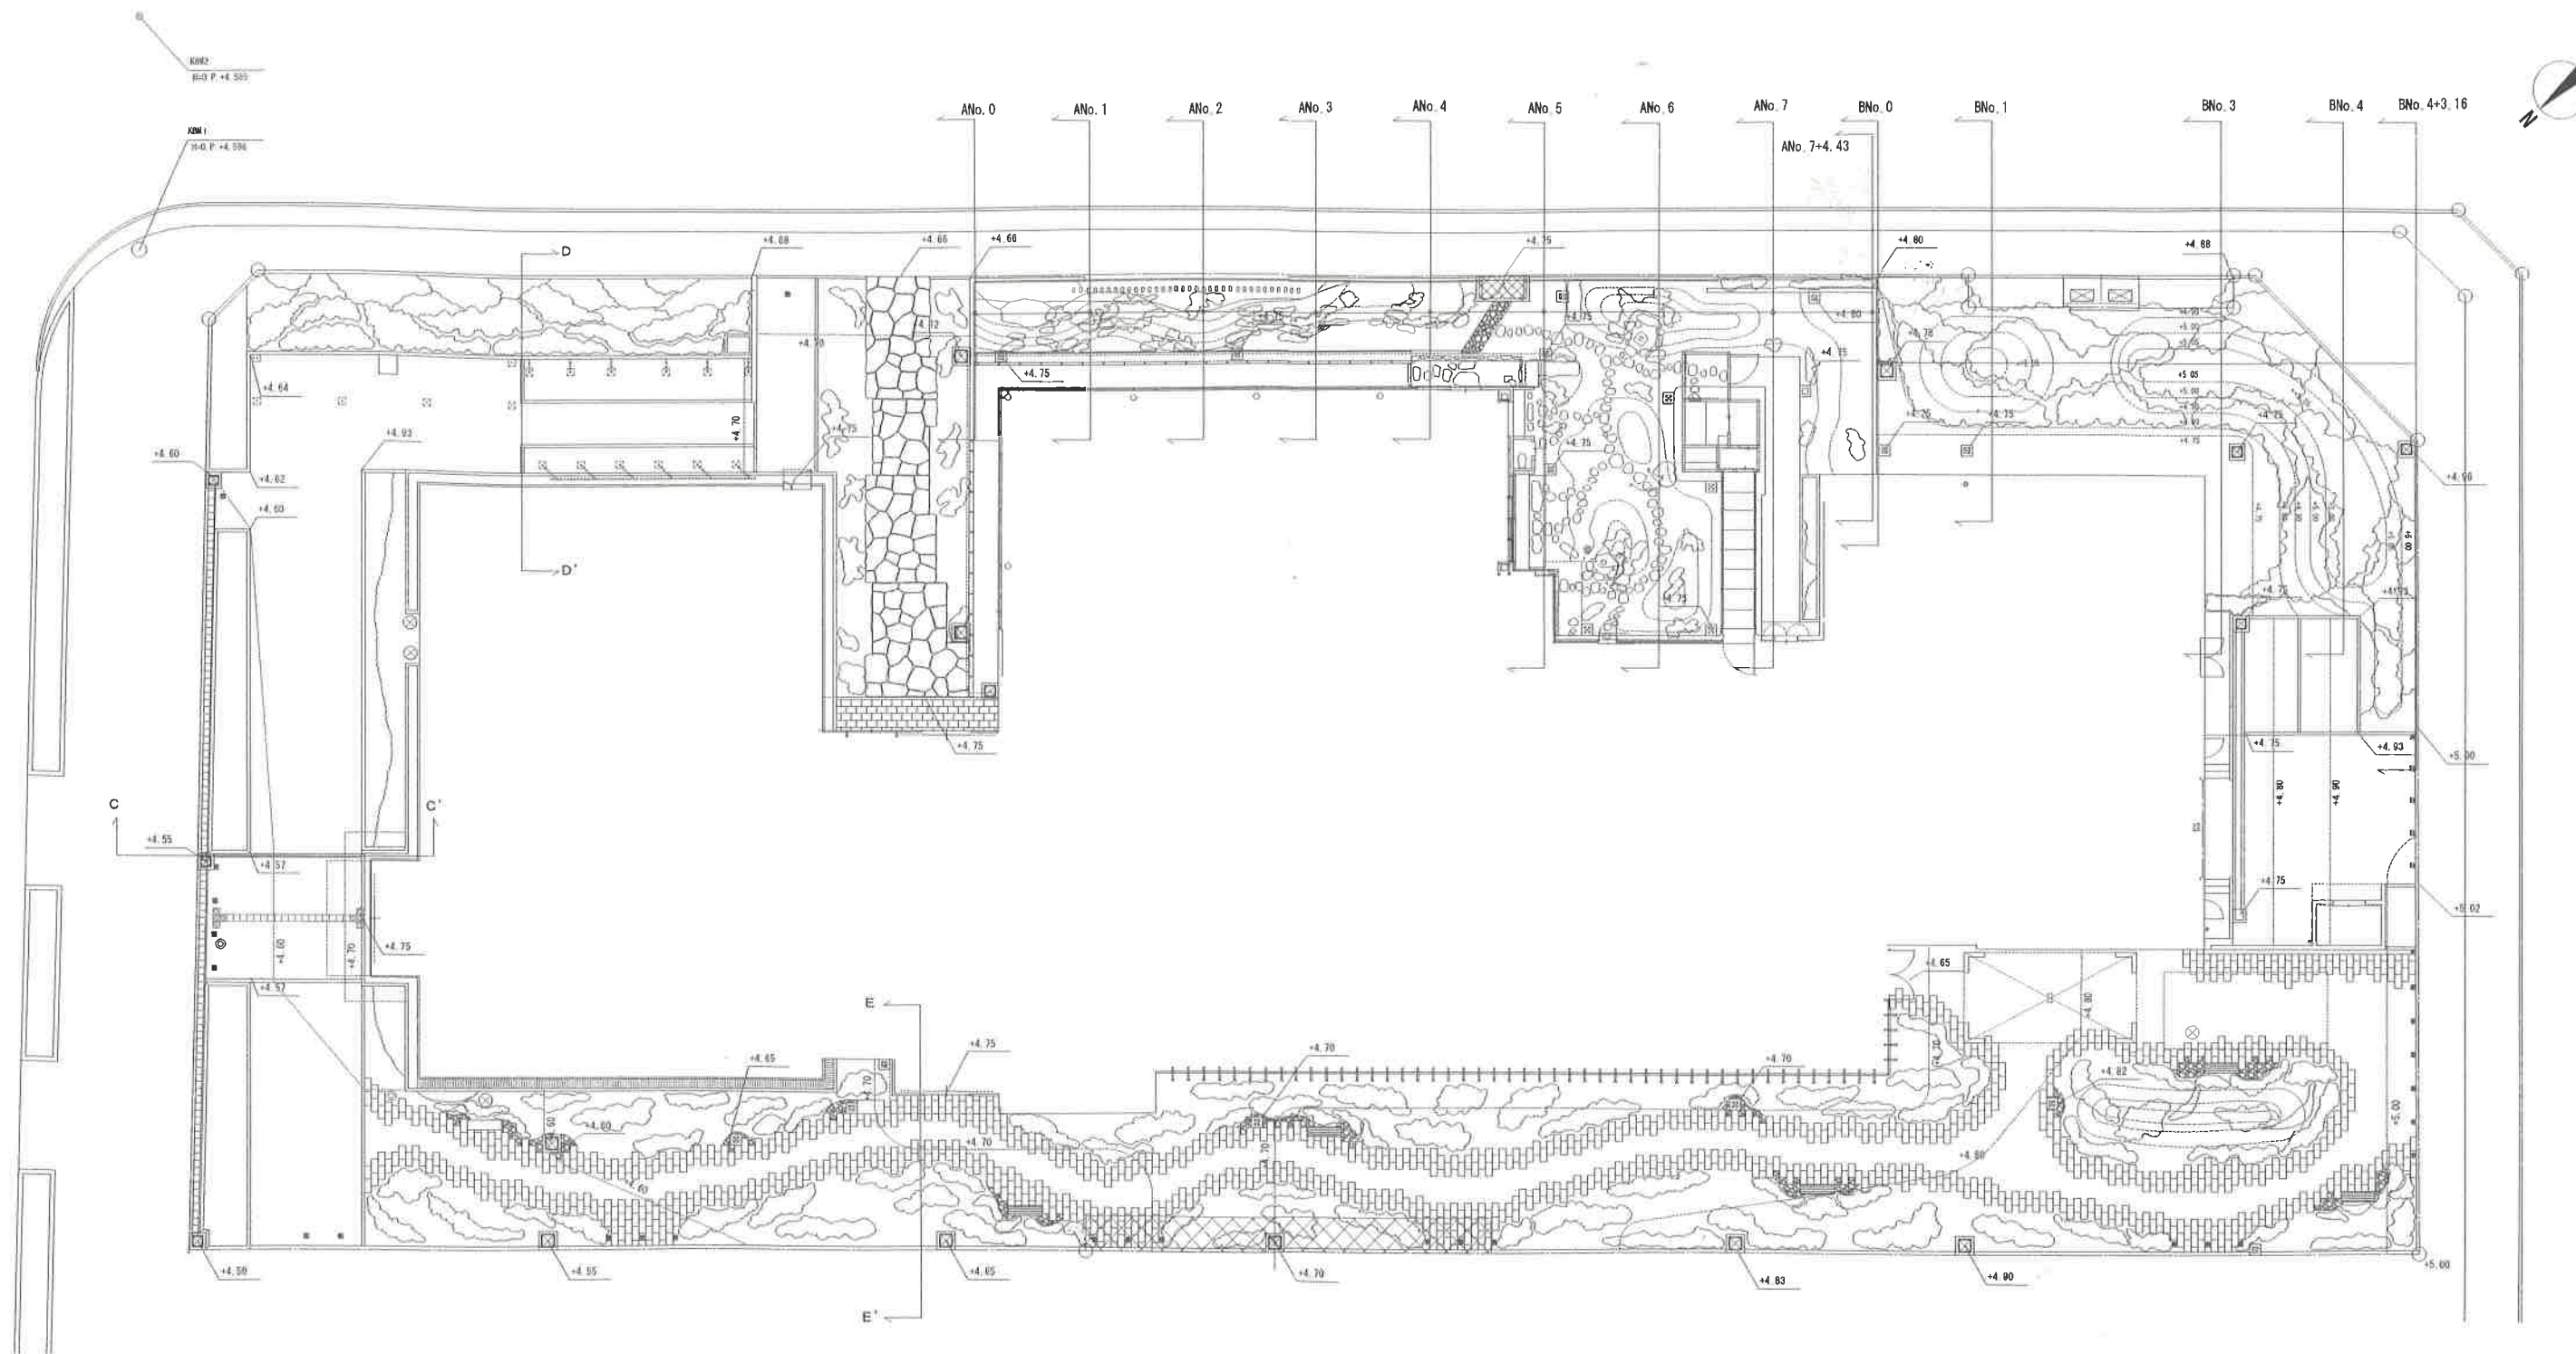

竣工図


工事名	歴史文化にぎわいプラザ建設工事		
図面名	外構計画図		
縮尺	A1 : 1/150 A3 : 1/300	図面番号	3 / 18
竣工年月	平成27年3月		
計画機関	堺市建設局公園緑地部公園緑地課		

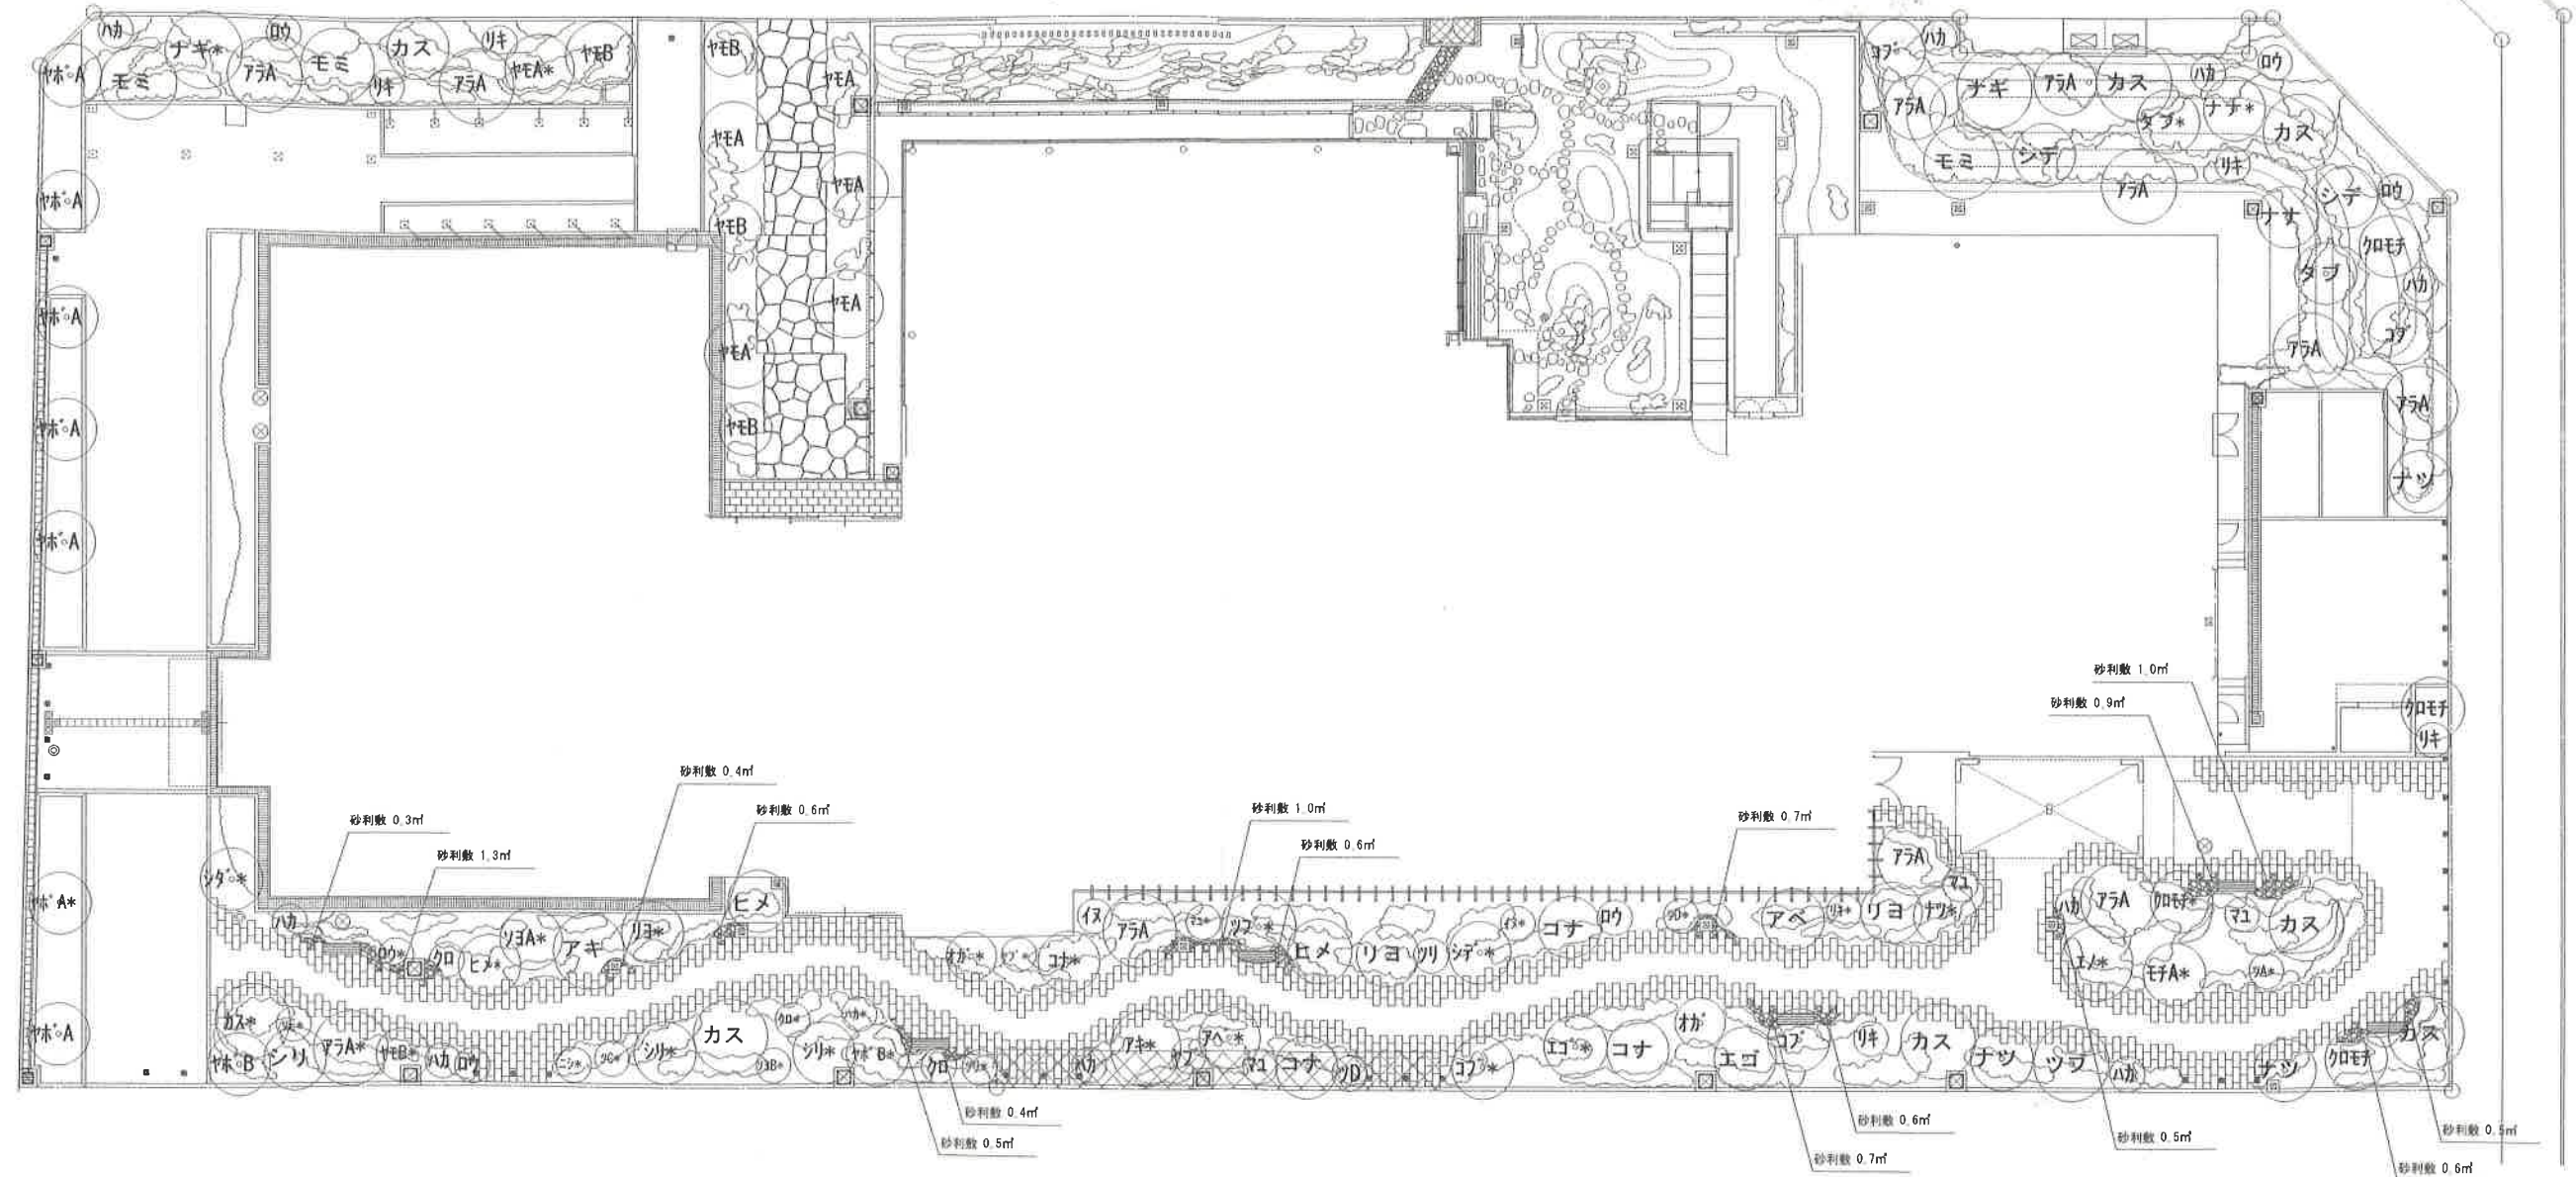


※図中の+マークのある樹木は、樹名札を設置する樹木を指す。

[illegible]


植木養生工				のり敷	伊勢ごらた(5分)		L=50		㎡	10 巻				

竣工図			
工事名	歴史文化にぎわいプラザ建設工事		
図面名	機軸平面図1 (高木・中木)		
縮尺	A1: 1/150 A3: 1/300	図面番号	4 18
竣工年月	平成27年3月		
計画機関	堺市建設局公園緑地部公園緑地整備課		




竣工图

工事名	歴史文化にぎわいプラザ植栽工事			
図面名	植栽平面図2 (低木・地被)			
縮 尺	A1 : 1/150 A3 : 1/300	図面番号	5 / 18	
竣工年月	平成27年3月			
計画機関	堺市建設局公園緑地部公園緑地整備課			

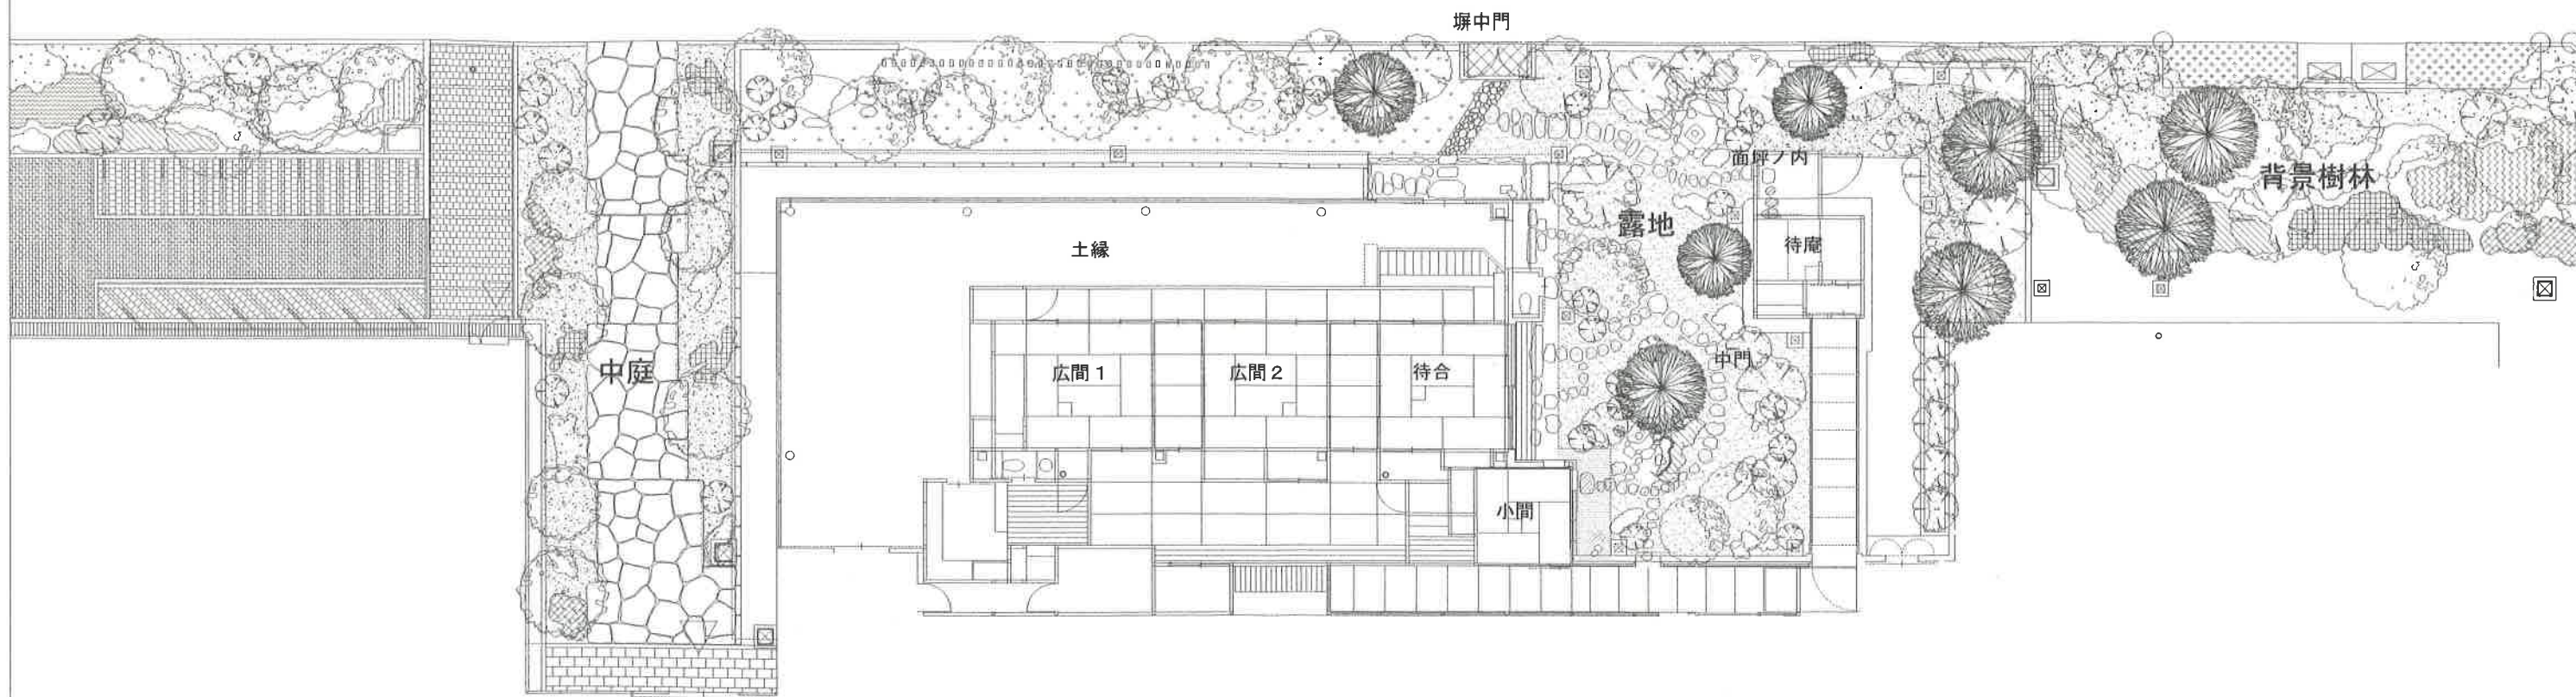

竣工図


工事名	歴史文化にぎわいプラザ創設工事		
図面名	茶庭計画平面図		
縮尺	A1 : 1/100 A3 : 1/200	図面番号	7 18
作成年月	平成26年5月		
計画機関	堺市建設局公園緑地部公園緑地整備課		

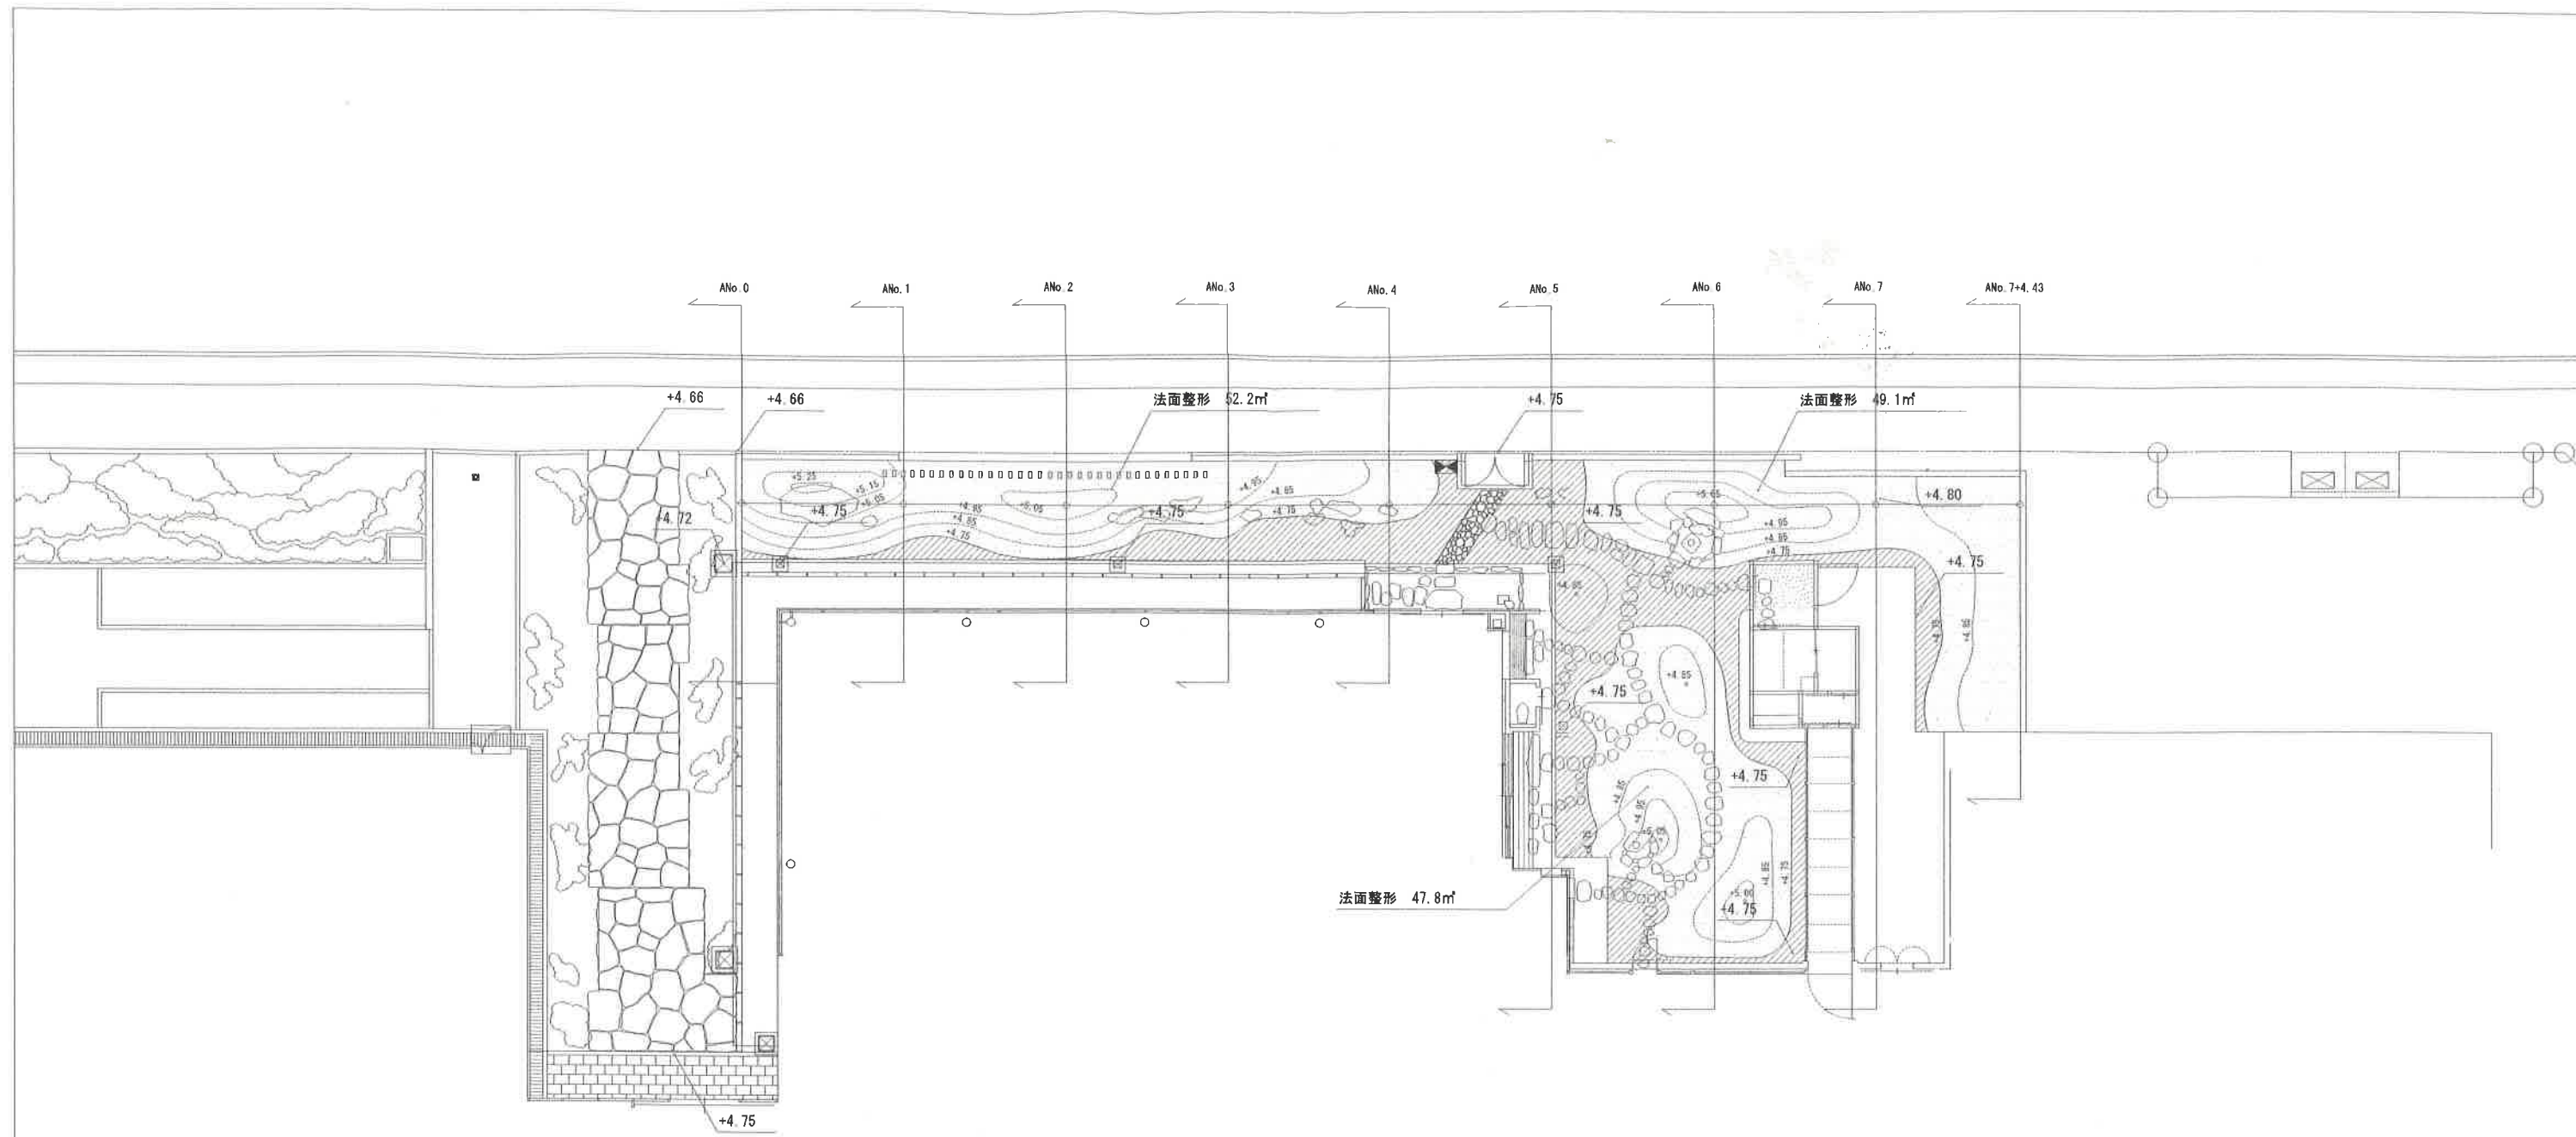

工事区分		細 別	記 号	規 格 (形状寸法)	単位	数 量	備 考
工程	種別						
基礎整備							
公園土工							
	小規模造成工	小規模盛土	築山盛土	人力敷均し	m3	17.4	
		小規模掘削	掘削機込	人力掘削	m3	4.1	
	法面工	法面整形	法面整形	人力法面整形	m2	149.1	

竣工図

工事名	歴史文化にぎわいプラザ建設工事		
図面名	高庭造成平面図		
縮 尺	A1 : 1/100 A3 : 1/200	図面番号	8 / 18
竣工年月	平成27年3月		
計画機関	堺市建設局公園緑地部公園緑地整備課		

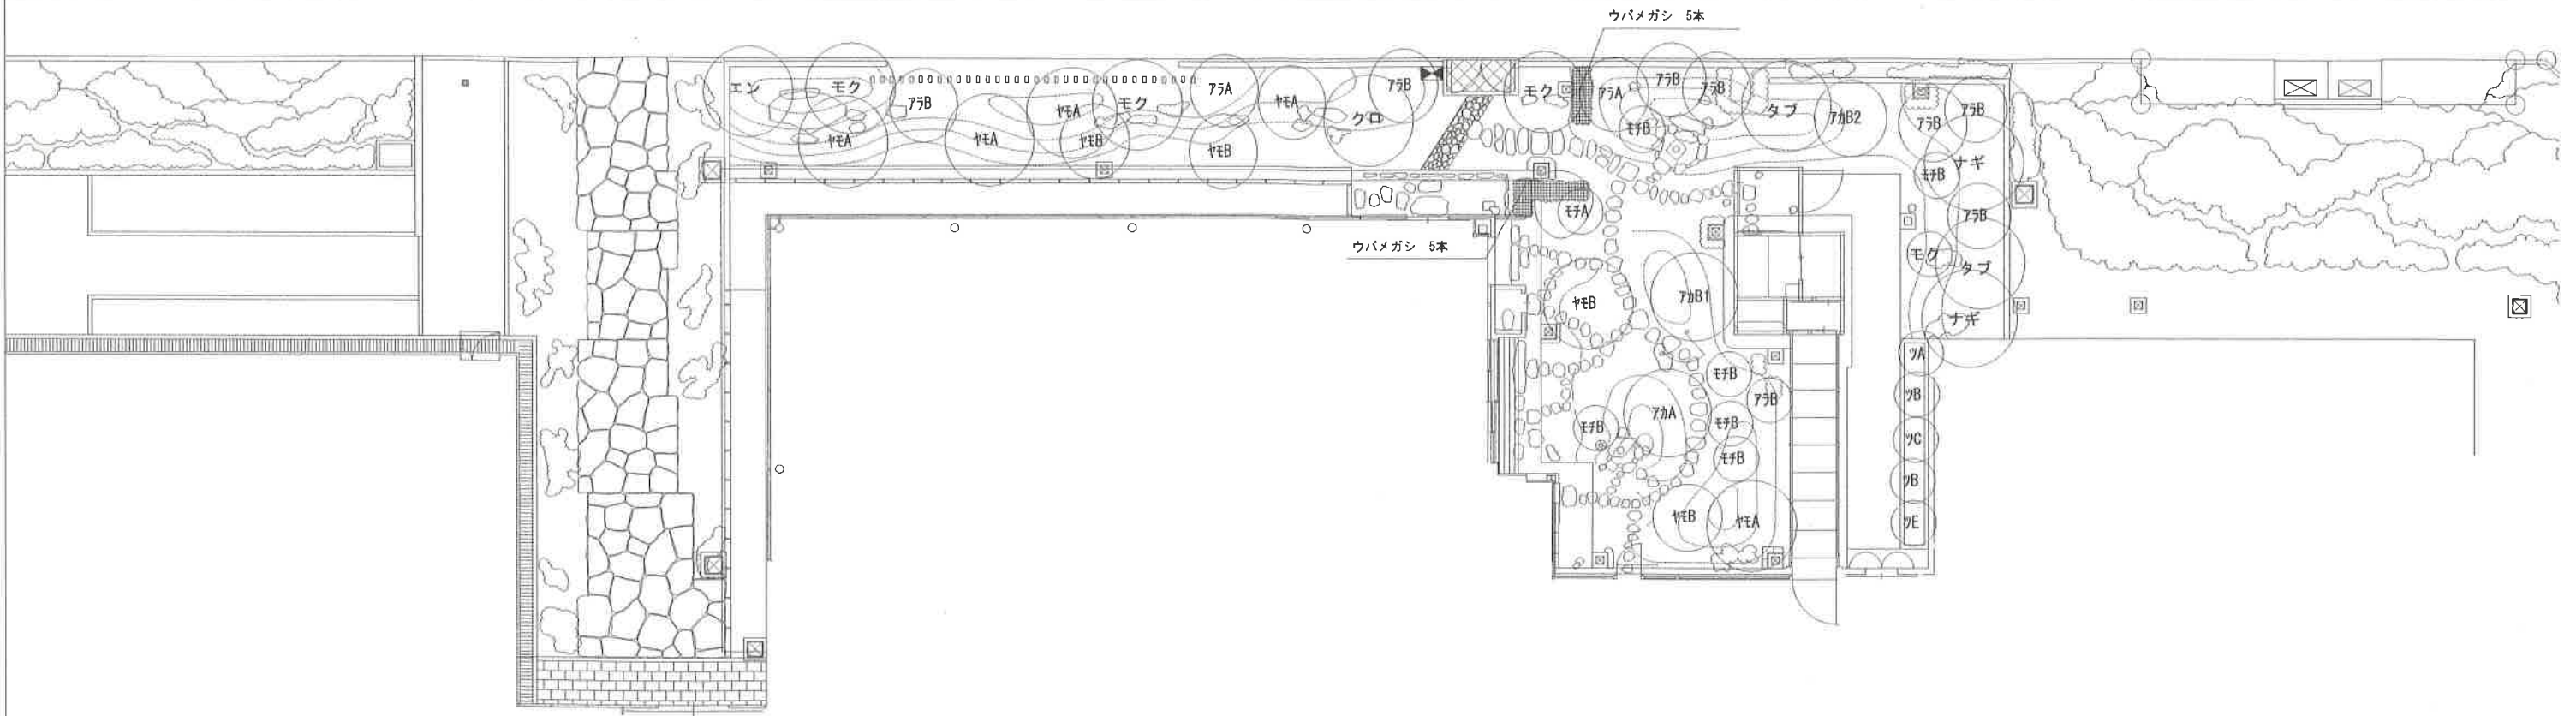


植栽平面図(高木・中木)凡例

工事区分	工種	種別	樹 別	記 号	規 格 (樹体寸法)			支柱	植穴 改良	幹巻	単位	数量	備 考
					H	C	W						









竣工図

工事名	歴史文化にぎわいプラザ植栽工事		
図面名	茶庭植栽平面図(高木・中木)		
縮 尺	A1 : 1/100 A3 : 1/200	図面番号	9 / 18
作成年月	平成26年5月		
計画機関	堺市建設局公園緑地部公園緑地整備課		

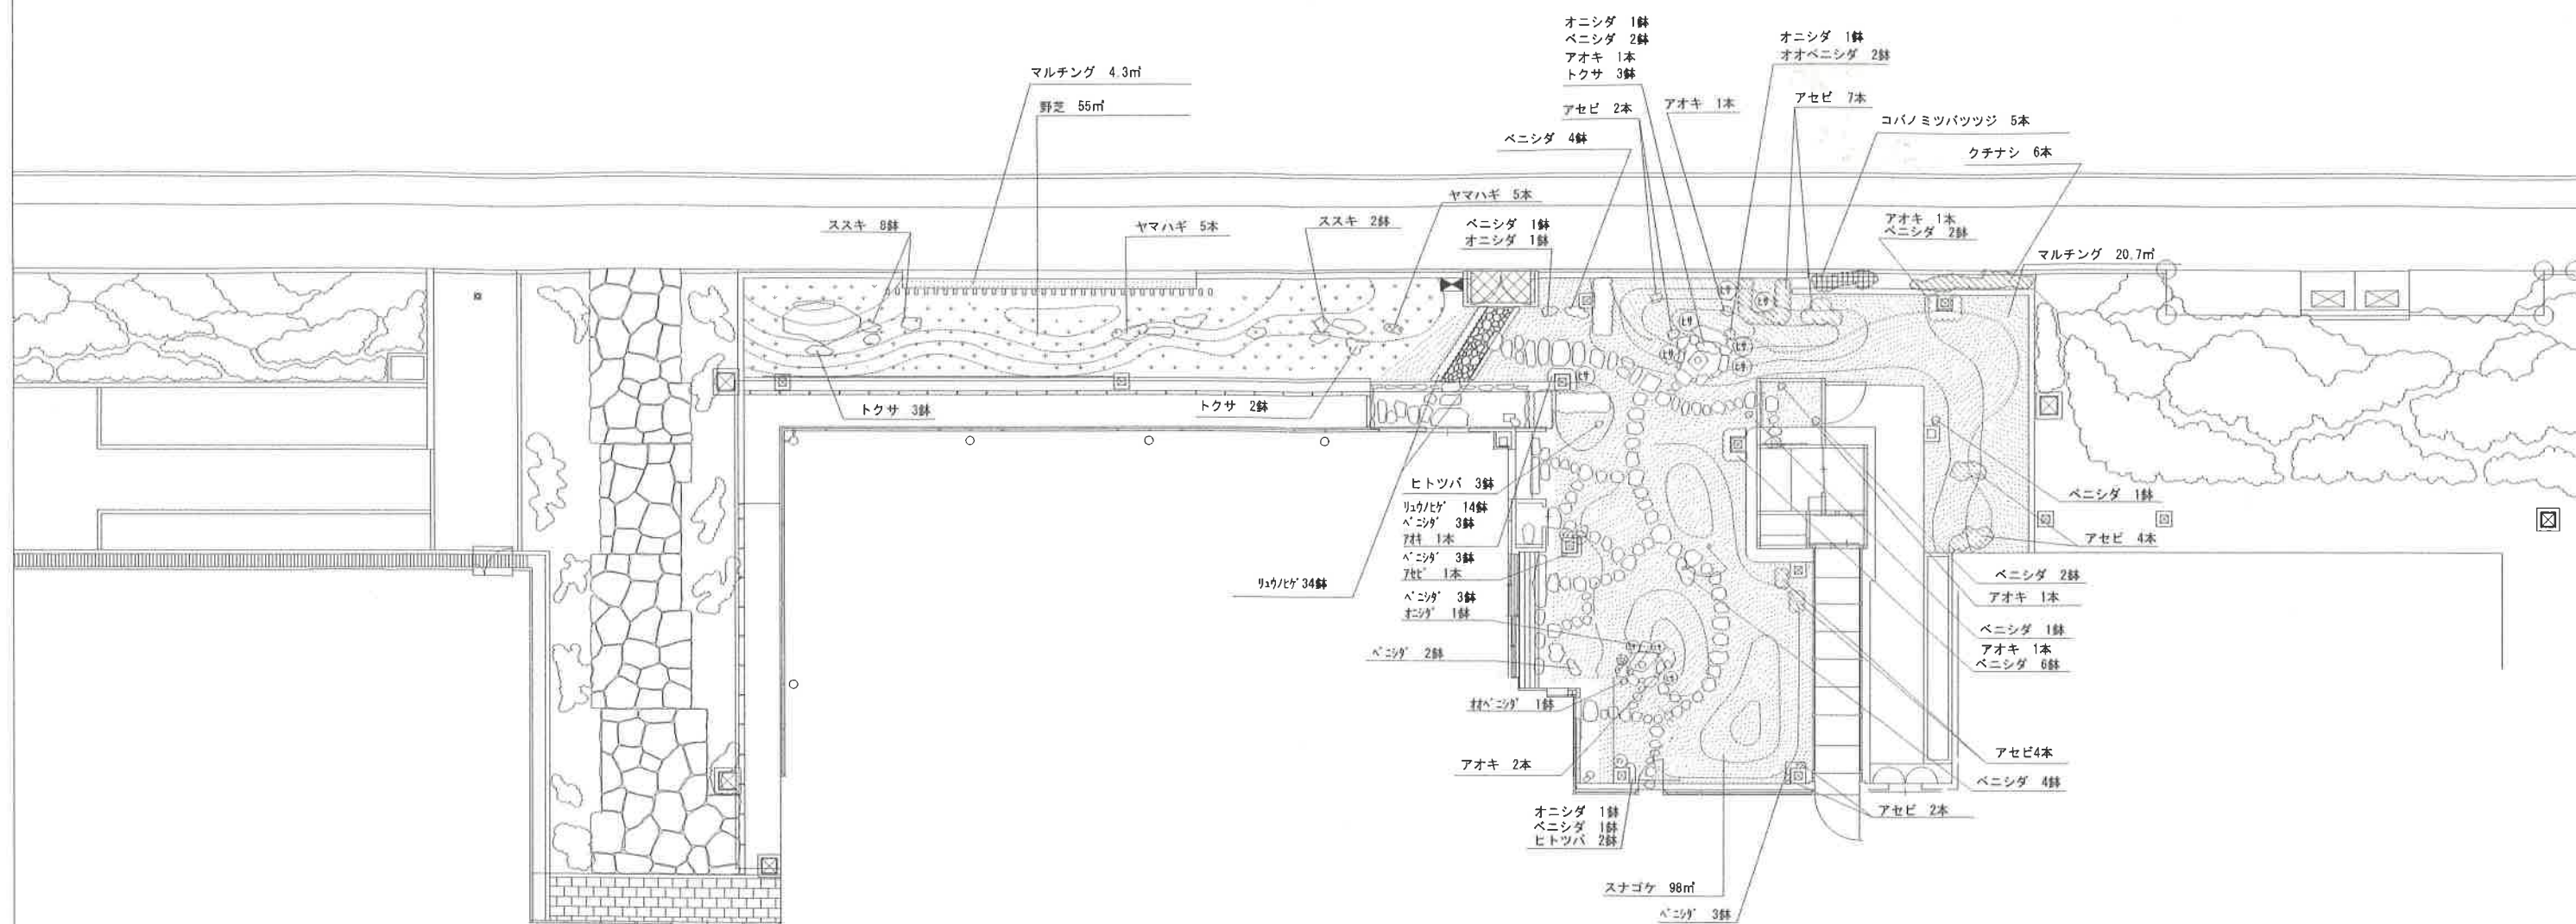


工事区分		細 別	説 号	規 格 (附伏寸法)			支柱	地穴 改良	幹葉	単位	数 量	備 考
工程	種別			H	C	W						
植設												
植設工												
中根木植設工	紙木植設											


竣工図			
工事名	歴史文化にぎわいプラザ増設工事		
図面名	茶庭植栽平面図（低木・地被）		
縮尺	A1 : 1/100 A3 : 1/200	図面番号	10 18
竣工年月	平成27年3月		
計画機関	堺市建設局公園緑地部公園緑地室		

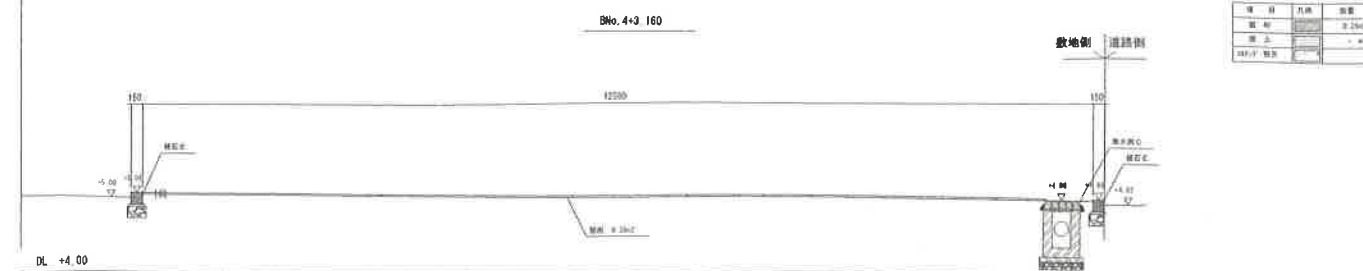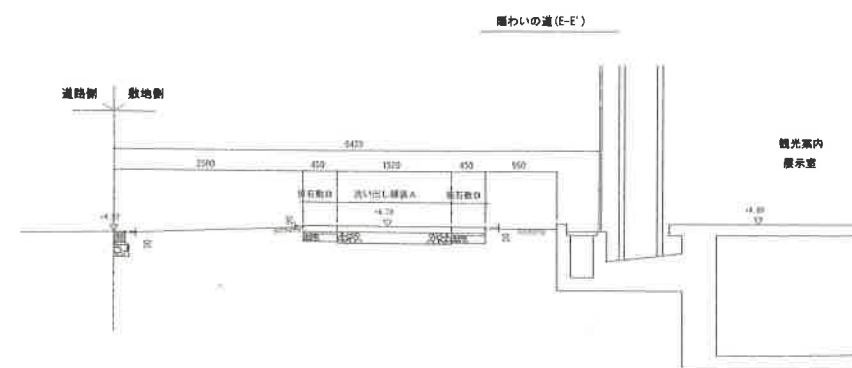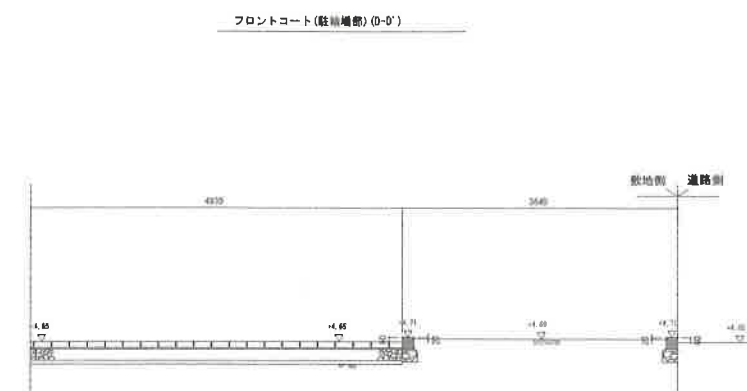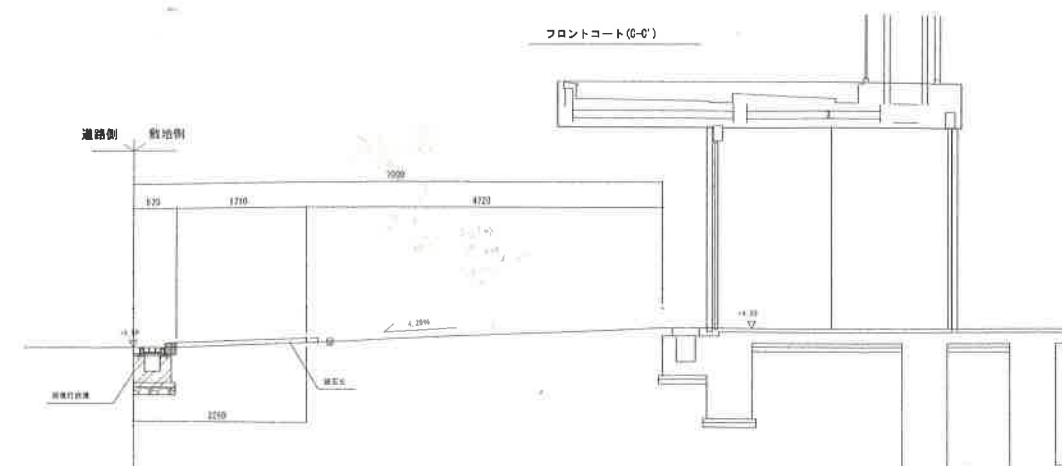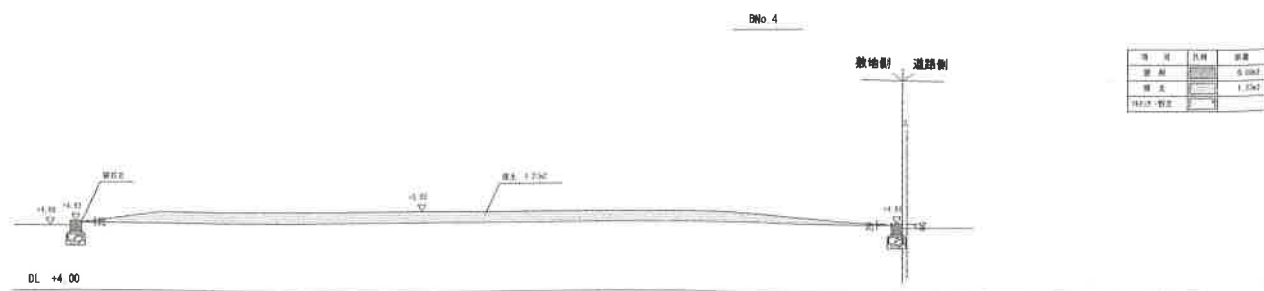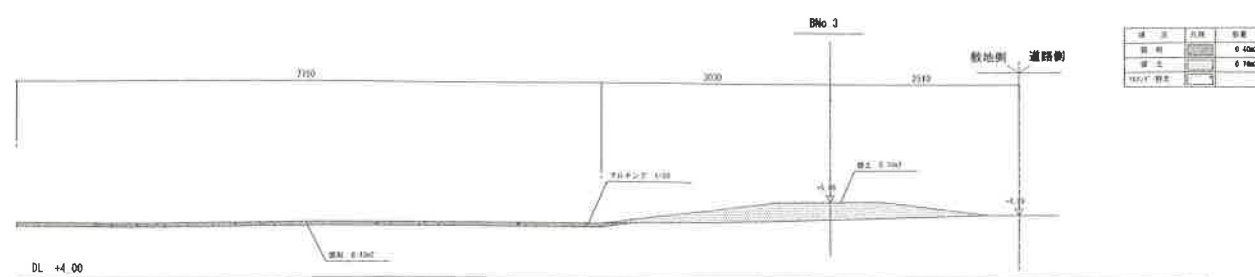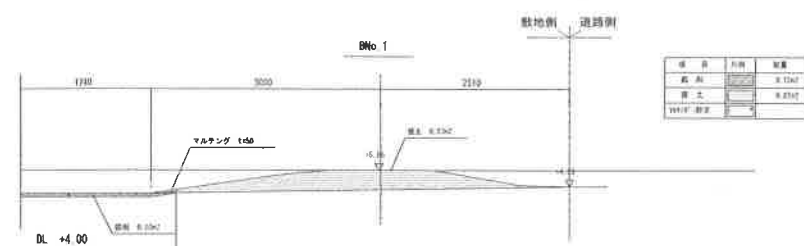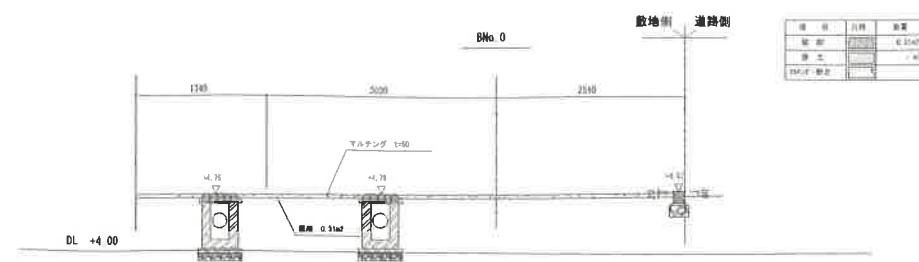


竣工図			
工事名	歴史文化にぎわいプラザ整備工事		
図面名	断面図(1) (里わいの道 フロントコート等)		
縮尺	A1: 1/50 A3: 1/100	図面番号	12 / 18
竣工年月	平成27年3月		
計画機関	堺市建設局公園緑地部公園緑地管理課		

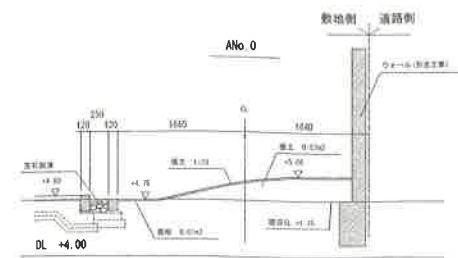


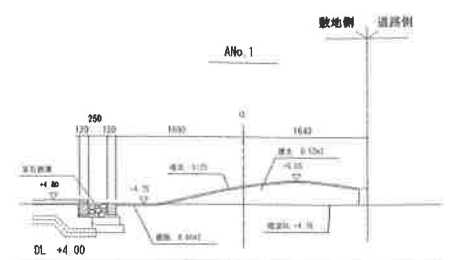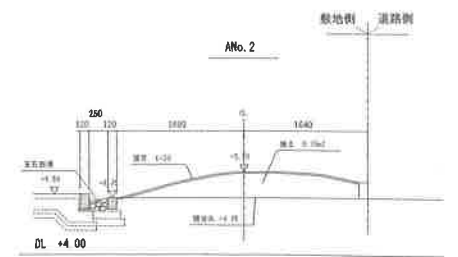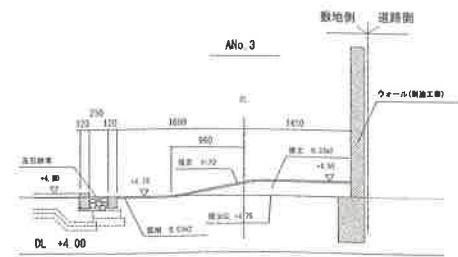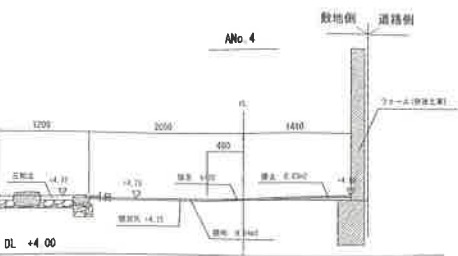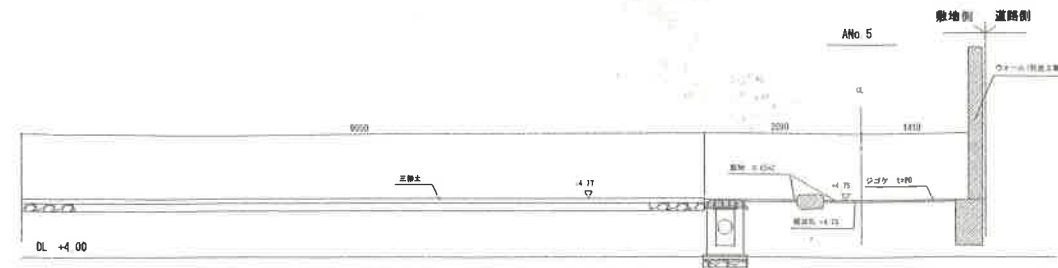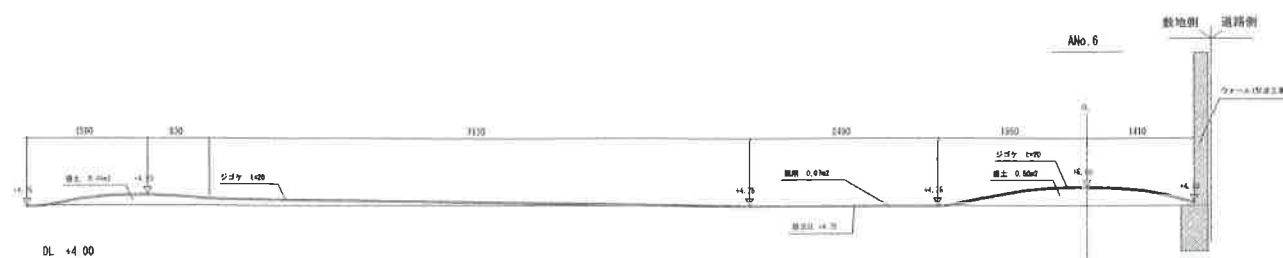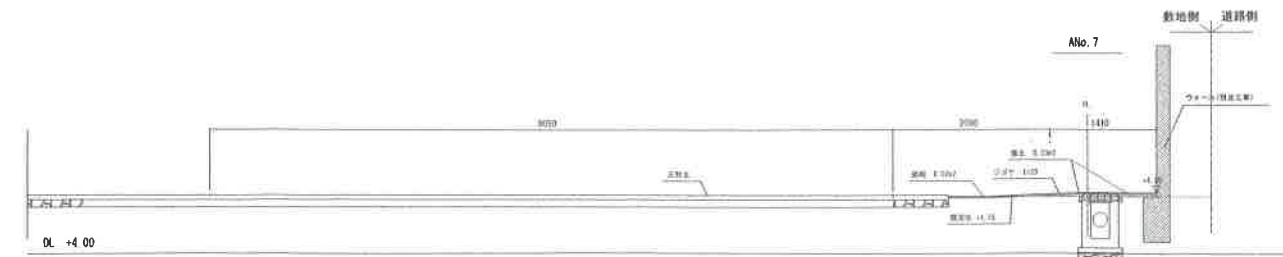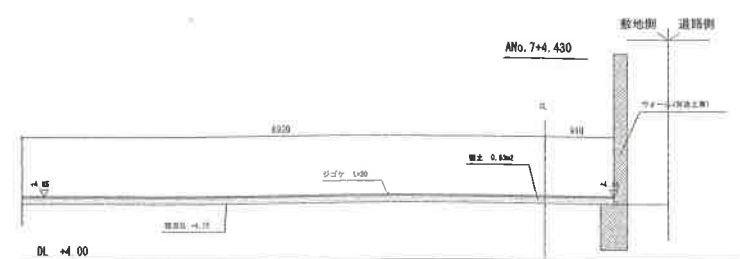
竣工図

図面名	断面図(2) (掘削・土留掘削)		
縮尺	A1: 1/50 A3: 1/100	図面番号	13 / 18
竣工年月	平成27年3月		
計画機関	堺市建設局公園緑地部公園緑地管理課		


<p>砂利敷 A1:1/10 A3:1/20</p> <p>断面図</p> <p>周辺取合図</p> <p>○特記事項</p> <ul style="list-style-type: none"> ・事前に支給品の形状を確認の上、配置案を監督員に提出し承認を得るとともに、発注者の指定する学識経験者の監修を受けること。 ・現場配置は案案にもとづいて監督員および発注者の指定する学識経験者の指示に従うこと。 ・飛石は平坦でかつ窪みの無い面を天端とし、配置すること。 ・配置の後、飛石周辺の土をつき固めることで固定すること。 		<p>飛石A A1:1/10 A3:1/20</p> <p>断面図</p> <p>○特記事項</p> <ul style="list-style-type: none"> ・事前に支給品の形状を確認の上、配置案を監督員に提出し承認を得るとともに、発注者の指定する学識経験者の監修を受けること。 ・現場配置は案案にもとづいて監督員および発注者の指定する学識経験者の指示に従うこと。 ・飛石は平坦でかつ窪みの無い面を天端とし、配置すること。 ・配置の後、飛石周辺の土をつき固めることで固定すること。 	<p>飛石B A1:1/10 A3:1/20</p> <p>断面図</p> <p>○特記事項</p> <ul style="list-style-type: none"> ・自然石は事前にサンプルまたは写真を監督員に提出し承認を得るとともに、発注者の指定する学識経験者の監修を受けること。 ・現場配置は案案にもとづいて監督員および発注者の指定する学識経験者の指示に従うこと。 ・飛石は平坦でかつ窪みの無い面を天端とし、配置すること。 ・配置の後、飛石周辺の土をつき固めることで固定すること。 																				
<p>延段 A1:1/10 A3:1/20</p> <p>断面図</p> <p>○特記事項</p> <ul style="list-style-type: none"> ・自然石は事前にサンプルを監督員に提出し、承認を得るとともに、発注者の指定する学識経験者の監修を受けること。 ・水勾配を考慮し中央が高くなるように配置すること。 	<p>縁石C A1:1/10 A3:1/20</p> <p>断面図</p> <p>○特記事項</p> <ul style="list-style-type: none"> ・自然石縁石は、事前にサンプルを監督員に提出し承認を得ること。 	<p>沓脱石 A1:1/10 A3:1/20</p> <p>断面図</p> <p>○特記事項</p> <ul style="list-style-type: none"> ・事前に支給品の形状を確認の上、配置案を監督員に提出し承認を得るとともに、発注者の指定する学識経験者の監修を受けること。 ・現場配置は案案にもとづいて監督員および発注者の指定する学識経験者の指示に従うこと。 ・平坦でかつ窪みの無い面を天端とし、配置すること。 ・現場配置は案案にもとづいて監督員および発注者の指定する学識経験者の指示に従うこと。 ・配置の後、飛石、銅石、飛石周辺の土をつき固めることで固定すること。 																					
<p>踏石 A1:1/10 A3:1/20</p> <p>断面図</p> <p>○特記事項</p> <ul style="list-style-type: none"> ・事前に支給品の形状を確認の上、配置案を監督員に提出し承認を得るとともに、発注者の指定する学識経験者の監修を受けること。 ・現場配置は案案にもとづいて監督員および発注者の指定する学識経験者の指示に従うこと。 ・平坦でかつ窪みの無い面を天端とし、配置すること。 ・配置の後、銅石、踏石周辺の土をつき固めることで固定すること。 	<p>景石</p> <p>断面図</p> <p>○特記事項</p> <ul style="list-style-type: none"> ・事前に支給品の形状を確認の上、配置案を監督員に提出し、承認を得ること。 ・現場配置は案案にもとづいて監督員の指示に従うこと。 ・景石の埋込は全体積の1/3~1/4程度とする ・配置の後、銅石、周辺の土をつき固めることで固定すること。 	<p>灯籠 A1:1/10 A3:1/20</p> <p>断面図</p> <p>○特記事項</p> <ul style="list-style-type: none"> ・記載の寸法は参考とする。 ・監督員による産地検収を受けること。 ・制作から5年以上が経過し、露地の雰囲気と調和するものであること。 ・事前に写真を監督員に提出し承認を得るとともに、発注者の指定する学識経験者の監修を受けること。 ・現場配置は案案にもとづいて監督員および発注者の指定する学識経験者の指示に従うこと。 ・掘付深さは監督員の現場指示による。 ・掘付時には底面を十分につき固め、必要に応じて砕石を混ぜる等改良を行うこと。 ・配置の後、周辺の土をつき固めることで固定すること。 	<p>竣工図</p> <table border="1"> <tr> <td>工事名</td> <td colspan="3">歴史文化にぎわいプラザ緑地工事</td> </tr> <tr> <td>図面名</td> <td colspan="3">詳細図(1)</td> </tr> <tr> <td>縮尺</td> <td>図示</td> <td>図面番号</td> <td>14 / 18</td> </tr> <tr> <td>竣工年月</td> <td colspan="3">平成27年3月</td> </tr> <tr> <td>計画機関</td> <td colspan="3">堺市建設局公園緑地部公園緑地整備課</td> </tr> </table>	工事名	歴史文化にぎわいプラザ緑地工事			図面名	詳細図(1)			縮尺	図示	図面番号	14 / 18	竣工年月	平成27年3月			計画機関	堺市建設局公園緑地部公園緑地整備課		
工事名	歴史文化にぎわいプラザ緑地工事																						
図面名	詳細図(1)																						
縮尺	図示	図面番号	14 / 18																				
竣工年月	平成27年3月																						
計画機関	堺市建設局公園緑地部公園緑地整備課																						

塵穴（丸） A1:1/5 A3:1/10

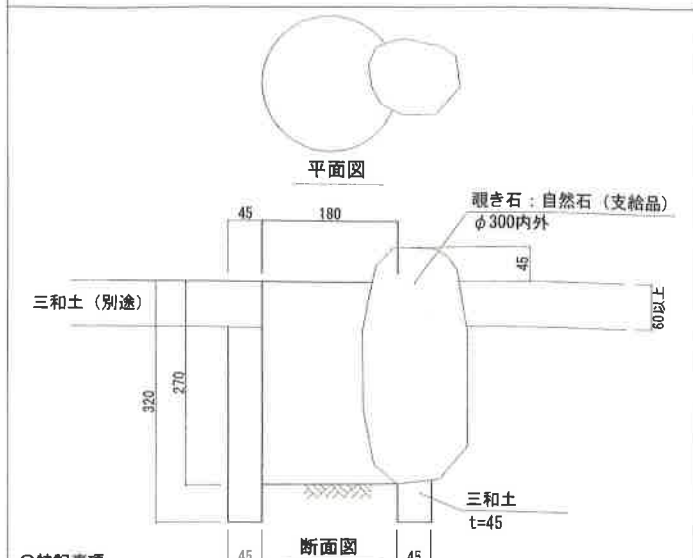


- 特記事項
- ・事前に支給品の形状を確認の上、配置案を監督員に提出し、承認を得ること。
 - ・観石の向き等配置は案案にもとづいて監督員の指示に従うこと。
 - ・配置の後、踏石周辺の土をつき固めることで固定すること。
 - ・配合や穴の型枠の存置など三和土 (舗装) との調整を図り、仕上の不調和が無いよう留意すること。

塵穴（角） A1:1/5 A3:1/10

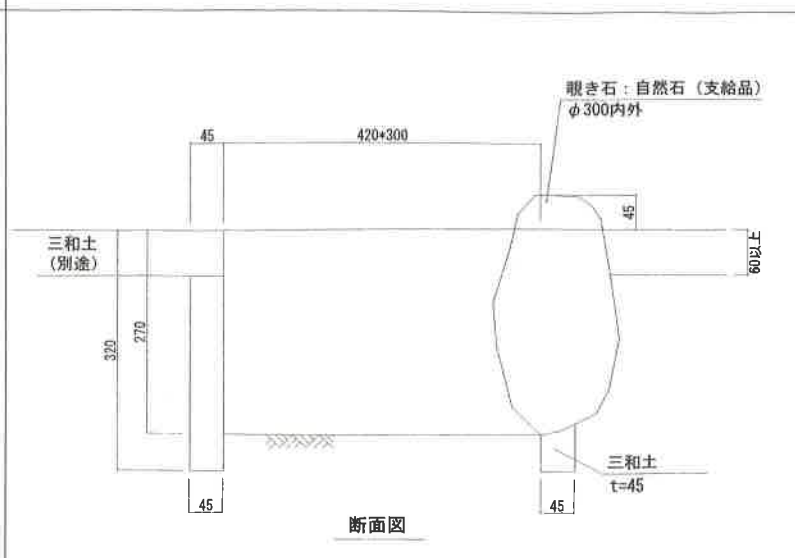


- 特記事項
- ・事前に支給品の形状を確認の上、配置案を監督員に提出し、承認を得ること。
 - ・観石の向き等配置は案案にもとづいて監督員の指示に従うこと。
 - ・配置の後、踏石周辺の土をつき固めることで固定すること。
 - ・配合や穴の型枠の存置など三和土 (舗装) との調整を図り、仕上の不調和が無い様留意すること。

猿戸 A1:1/10 A3:1/20


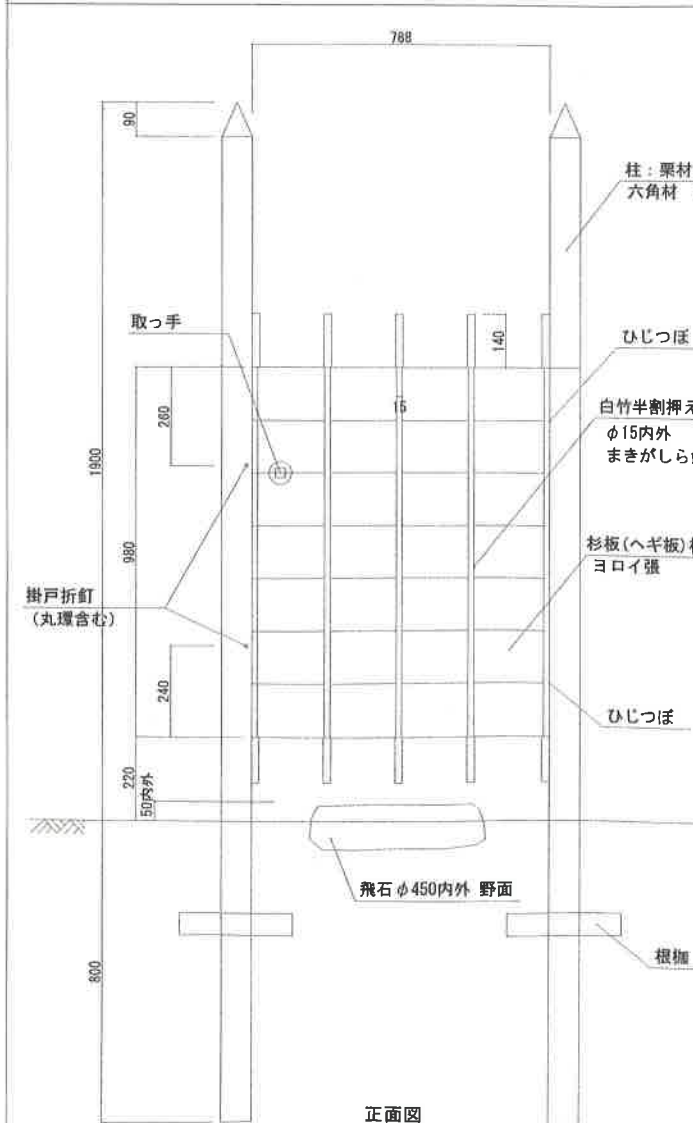


- 特記事項
- ・記載の寸法は参考とする。事前に加工図等を監督員に提出し承認を得ること。
 - ・使用材料は事前に写真を監督員に提出し、加工後立会により承認を得ること。
 - ・据付位置、向き及び高さは監督員の現場指示による。
 - ・配置の後、周辺の土をつき固めることで固定すること。


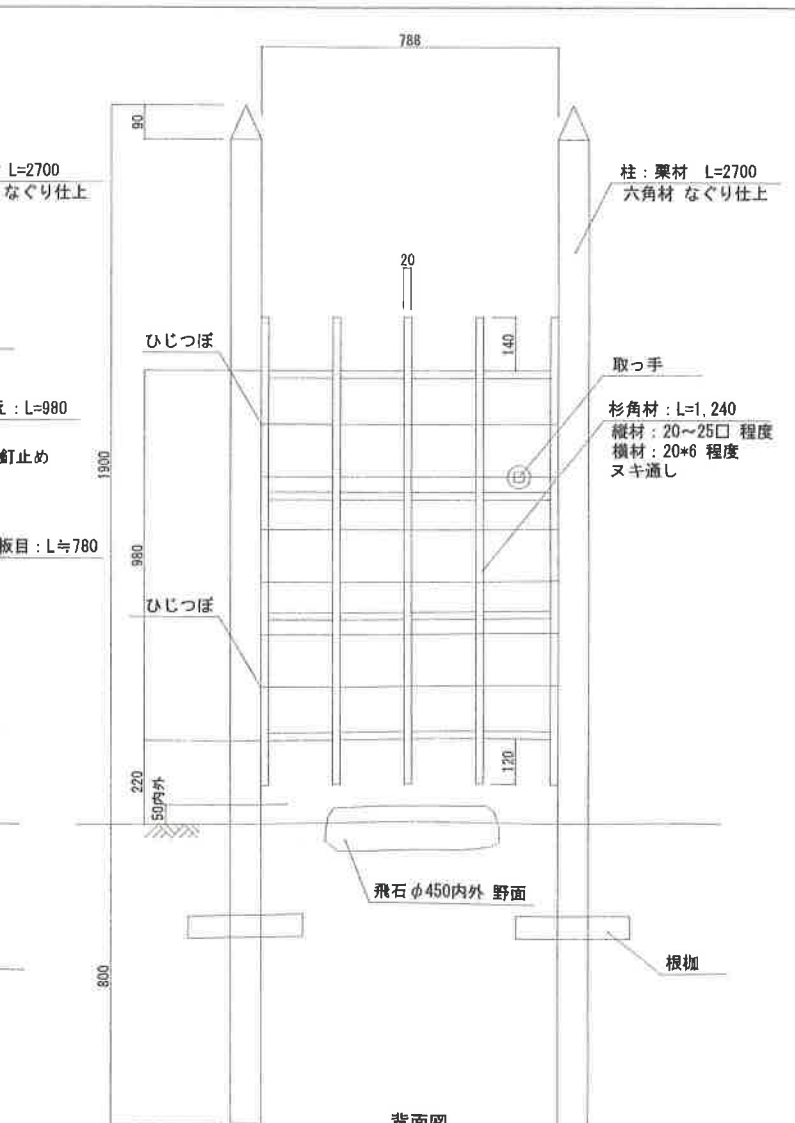


- 特記事項
- ・記載の寸法は参考とする。事前に加工図等を監督員に提出し承認を得ること。
 - ・使用材料は事前に写真を監督員に提出し、加工後立会により承認を得ること。
 - ・据付位置、向き及び高さは監督員の現場指示による。
 - ・配置の後、周辺の土をつき固めることで固定すること。

蹲踞A（待庵前） A1:1/20 A3:1/40

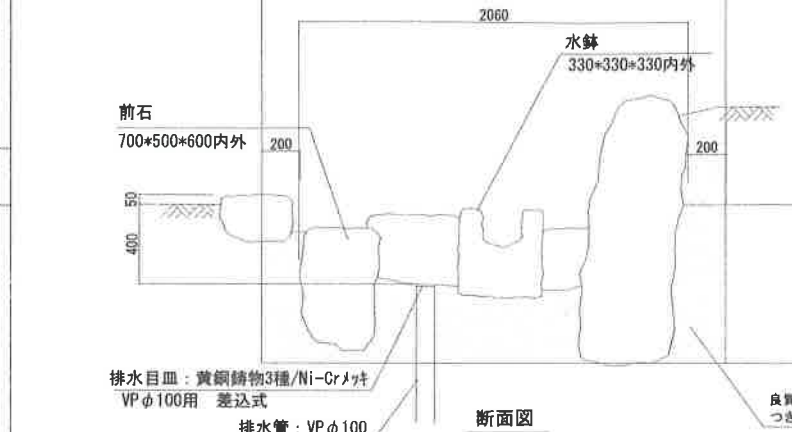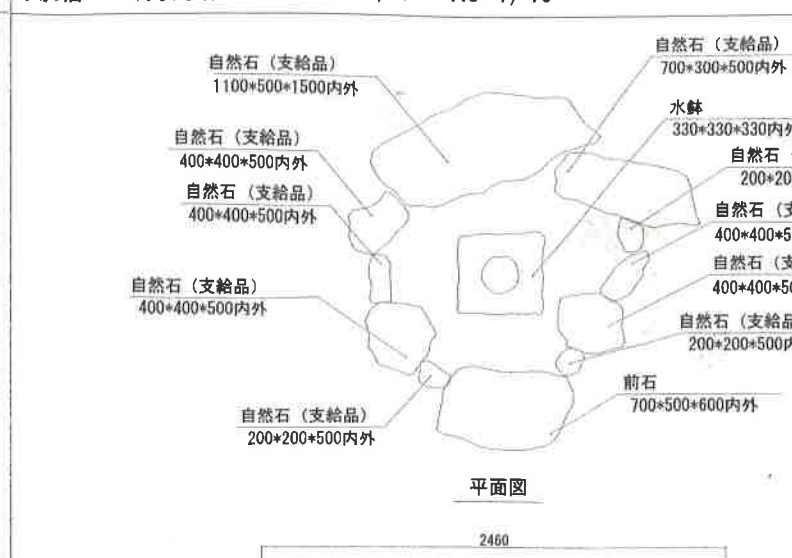

蹲踞B（小間前） A1:1/20 A3:1/40

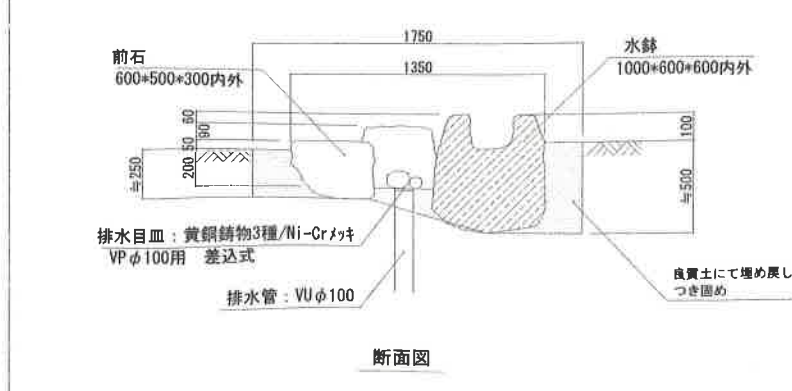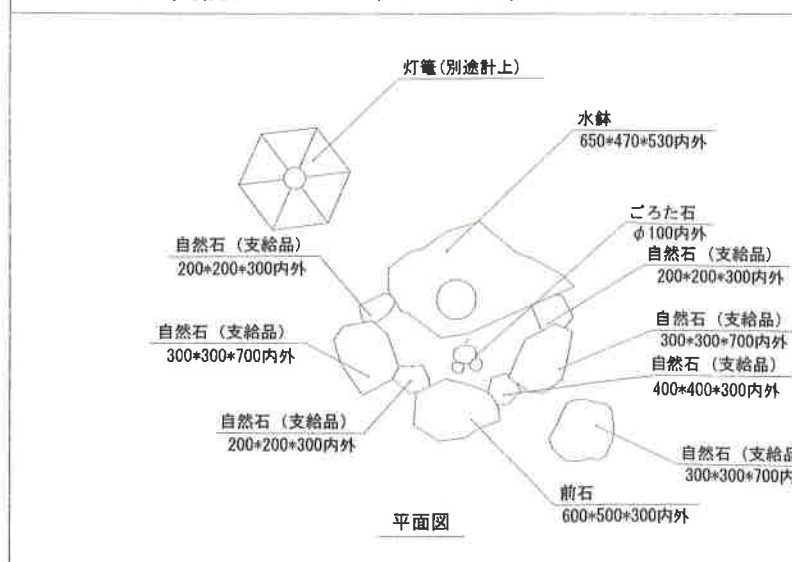


- 特記事項
- ・記載の寸法は参考とする。
 - ・水鉢は制作から5年以上が経過し、露地の雰囲気と調和するものであること。
 - ・使用材料は事前に写真を監督員に提出し、立会により承認を得ること。
 - ・支給品を含む材料決定後、配置案を監督員に提出し、承認を得ること。
 - ・現場配置は案案にもとづいて監督員の指示に従うこと。
 - ・据付位置、向き及び高さは監督員の現場指示による。
 - ・据付時には底面を十分につき固め、必要に応じて砕石を混ぜる等改良を行うこと。
 - ・配置の後、周辺の土をつき固めることで固定すること。

- 特記事項
- ・記載の寸法は参考とする。
 - ・水鉢は制作から5年以上が経過し、露地の雰囲気と調和するものであること。
 - ・使用材料は事前に写真を監督員に提出し、立会により承認を得ること。
 - ・支給品を含む材料決定後、配置案を監督員に提出し、承認を得ること。
 - ・配置においては灯籠の配置と一体的におこなうこと。
 - ・現場配置は案案にもとづいて監督員の指示に従うこと。
 - ・据付位置、向き及び高さは監督員の現場指示による。
 - ・据付時には底面を十分につき固め、必要に応じて砕石を混ぜる等改良を行うこと。
 - ・配置の後、周辺の土をつき固めることで固定すること。


工事名	歴史文化にぎわいプラザ増設工事		
図面名	詳細図(2)		
縮尺	図示	図面番号	15 / 18
竣工年月	平成27年3月		
計画機関	堺市建設局公園緑地部公園緑地整備課		

マルチング・ドリップパイプ

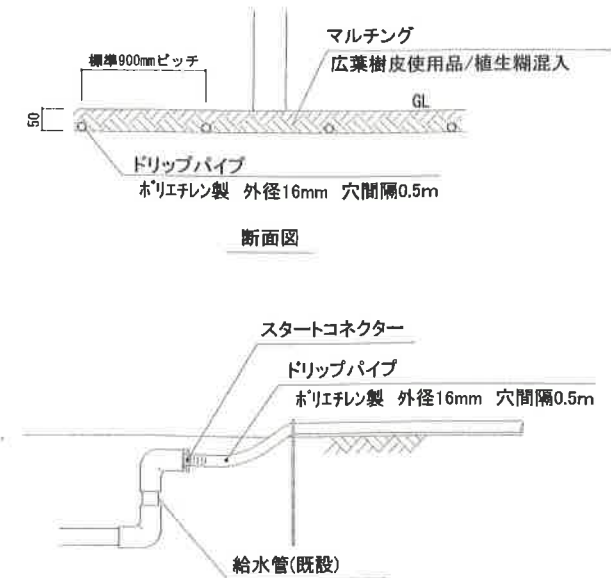

※マルチングは、広葉樹皮使用品とし、植生糊混入したものと
また、マルチング材の産地検証を行うこととする


ハツ掛け支柱 (YS-2)

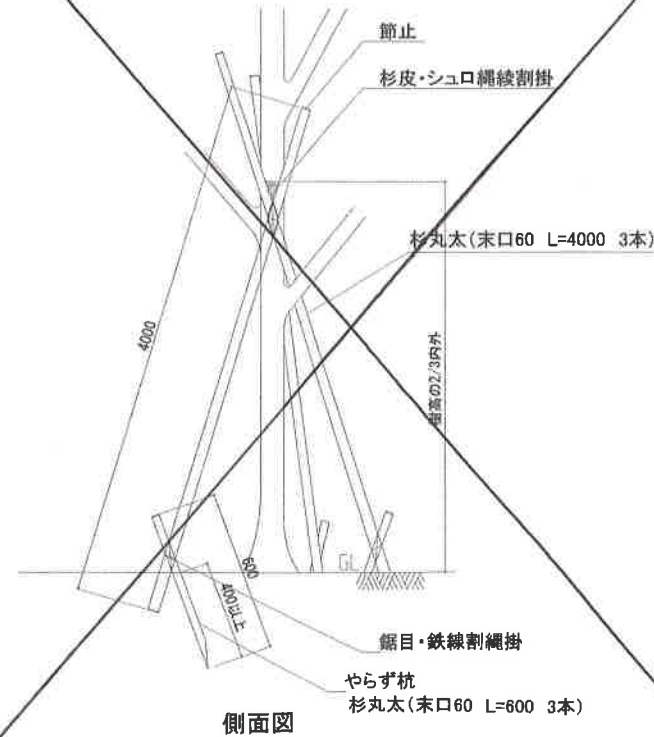

一本支柱(TS)



二脚鳥居支柱(NT)

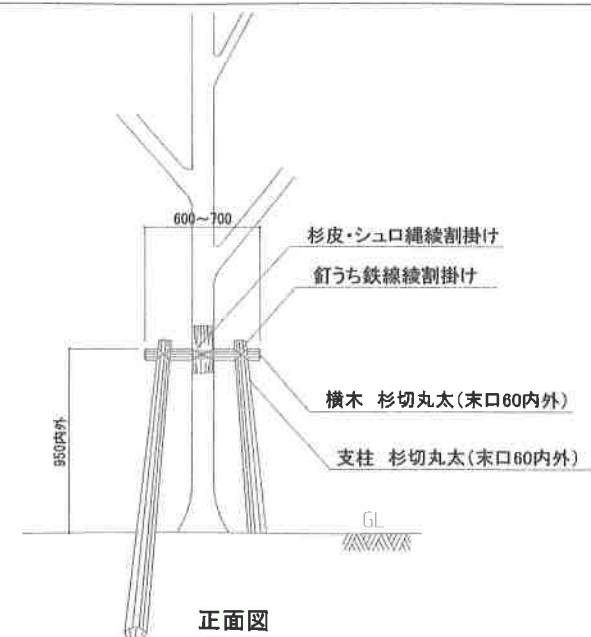

- 特記事項
- ・杉丸太は、ACQ加圧注入処理を行う。
 - ・鉄線は、亜鉛めっき鉄線#14を使用する。
 - ・丸太相互の取付けは、釘止めを行い、鉄線正面二の字、背面綾掛けの上、1回巻き以上とする。
 - ・杉丸太は面取りを行う。
 - ・樹木と支柱の結束は、しゅろ縄綾掛けとし、2本どり3回巻きを標準とする。


植穴リスト

形状		幹周 (cm)	鉢径 (cm)	鉢の深さ (cm)	植穴径 (cm)	植穴深さ (cm)	鉢容量 (m3) (残土量)	鉢穴容量 (m3)
高木	A	10未満	33	25	69	37	0.017	0.090
	B	10以上15未満	38	28	75	40	0.028	0.140
	C	15以上20未満	47	33	87	46	0.061	0.270
	D	20以上25未満	57	39	99	53	0.110	0.440
	E	25以上30未満	66	45	111	59	0.170	0.650
	F	30以上35未満	71	48	117	62	0.210	0.760
	G	35以上45未満	90	59	141	75	0.400	1.340
	H	45以上60未満	113	74	171	90	0.740	2.280
	I	60以上75未満	141	91	207	109	1.320	3.700
	J	75以上90未満	170	108	243	128	2.080	5.450

※形状区分、幹周、鉢径、鉢の深さ、植穴径、鉢容量、鉢穴容量については
国土交通省土木工事積算基準 平成24年度版による


形状		樹高 (cm)	鉢径 (cm)	鉢の深さ (cm)	植穴径 (cm)	植穴深さ (cm)	鉢容量 (m3) (残土量)	鉢穴容量 (m3)
中低木	a	30未満	15	8	29	23	0.001	0.015
	b	30以上50未満	17	10	33	26	0.002	0.022
	c	50以上80未満	20	12	37	28	0.004	0.030
	d	80以上100未満	22	13	41	31	0.005	0.040
	e	100以上150未満	26	16	46	35	0.008	0.057
	f	150以上200未満	30	19	54	40	0.013	0.090
	g	200以上250未満	35	23	61	46	0.022	0.133
	h	250以上300未満	40	26	69	51	0.032	0.188

※埋戻しについては、現地の土壌改良土を使用すること
参考) 現地土壌改良比率
: 真砂土70%+ピートモス20%+バーライト10%

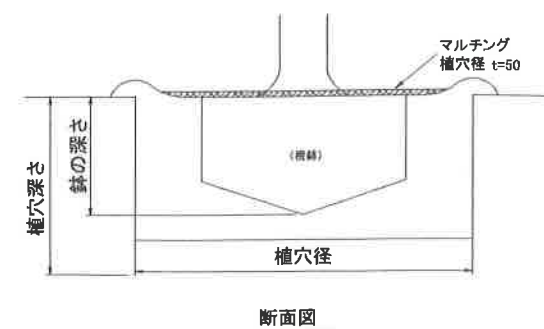

竣工図			
工事名	歴史文化にぎわいプラザ植栽工事		
図面名	詳細図(3)		
縮尺	—	図面番号	16 / 18
竣工年月	平成27年3月		
計画機関	堺市建設局公園緑地部公園緑地整備課		


生垣支柱 (IS) A1:1/20 A3:1/40

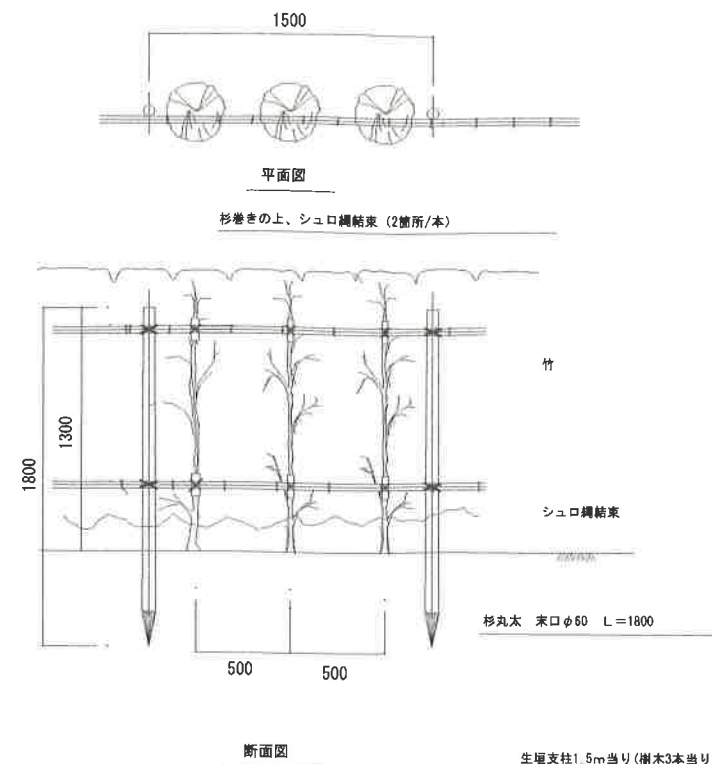


○特記事項
・支柱の丸太は割れ目や腐朽がな 400mm 以内を加工を行う。
・支柱と樹木の結合部は必ず 2 本より 3 回巻きを標準とする。
・竹端部は枝を除去し止とする。

名 称	形状寸法	単位	数量	備 考
杉丸太	束口φ60	m	1.8	
竹	12本束	m	3.0	


樹名札 (幹巻型) A1:1/1 A3:1/2

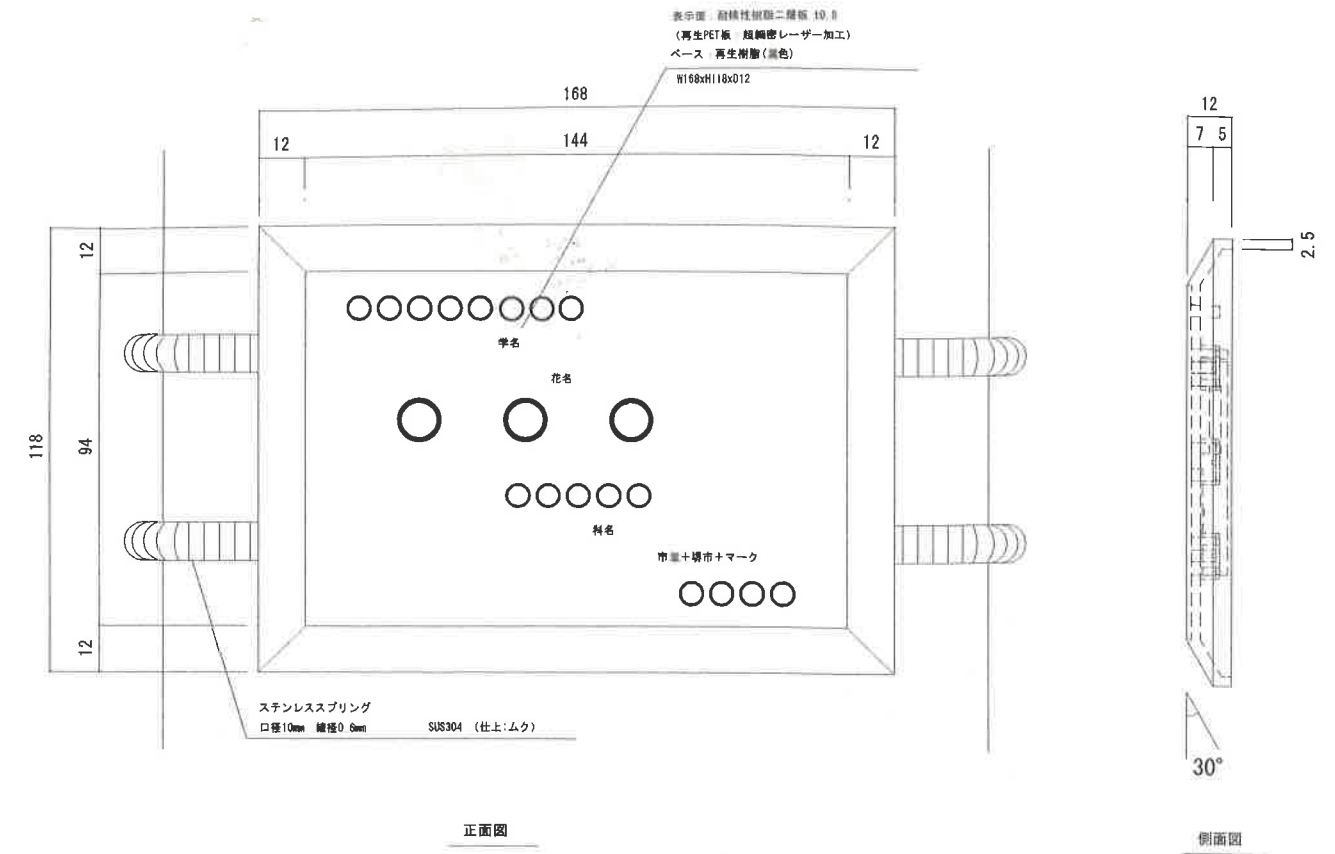

樹名札 (吊下型) A1:1/1 A3:1/2

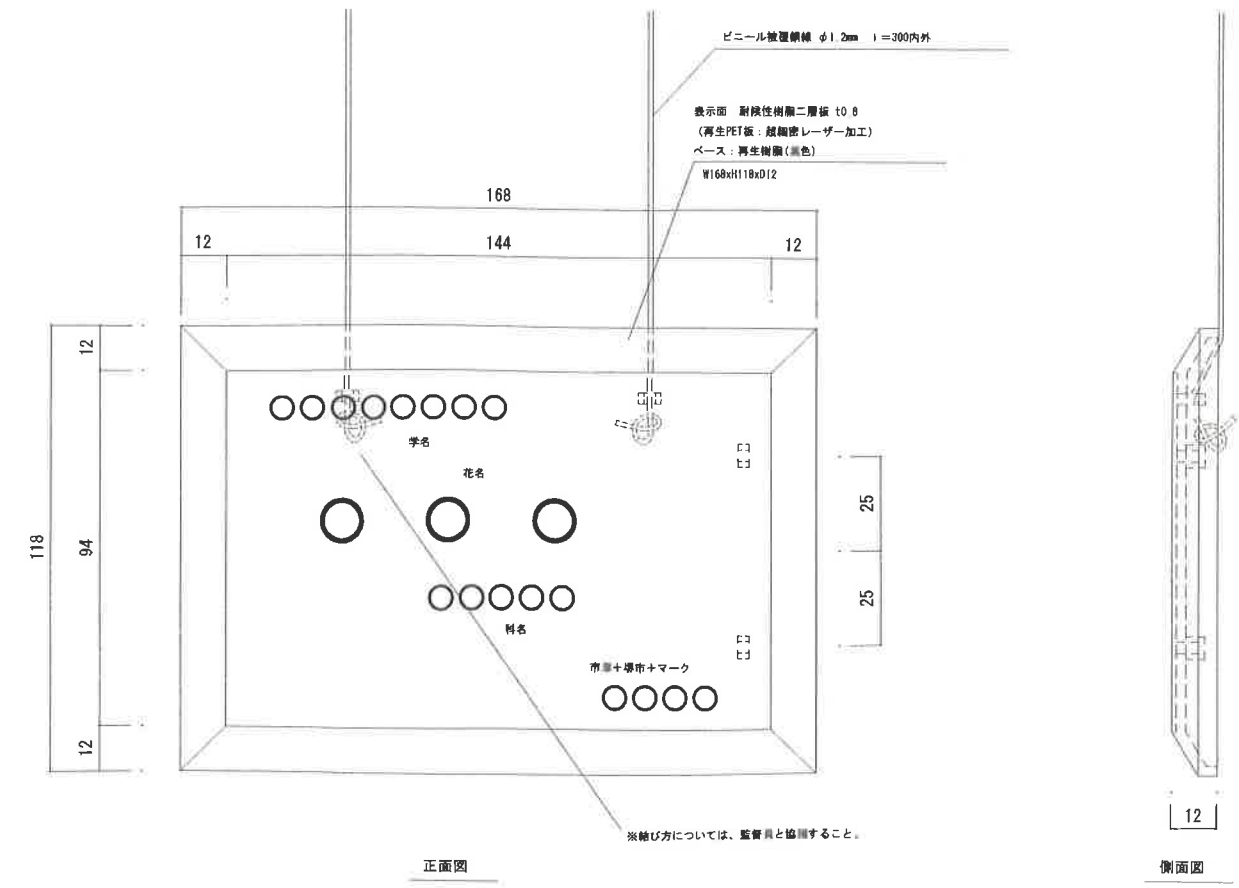

樹名札 (立看板型) A1:1/5 A3:1/10

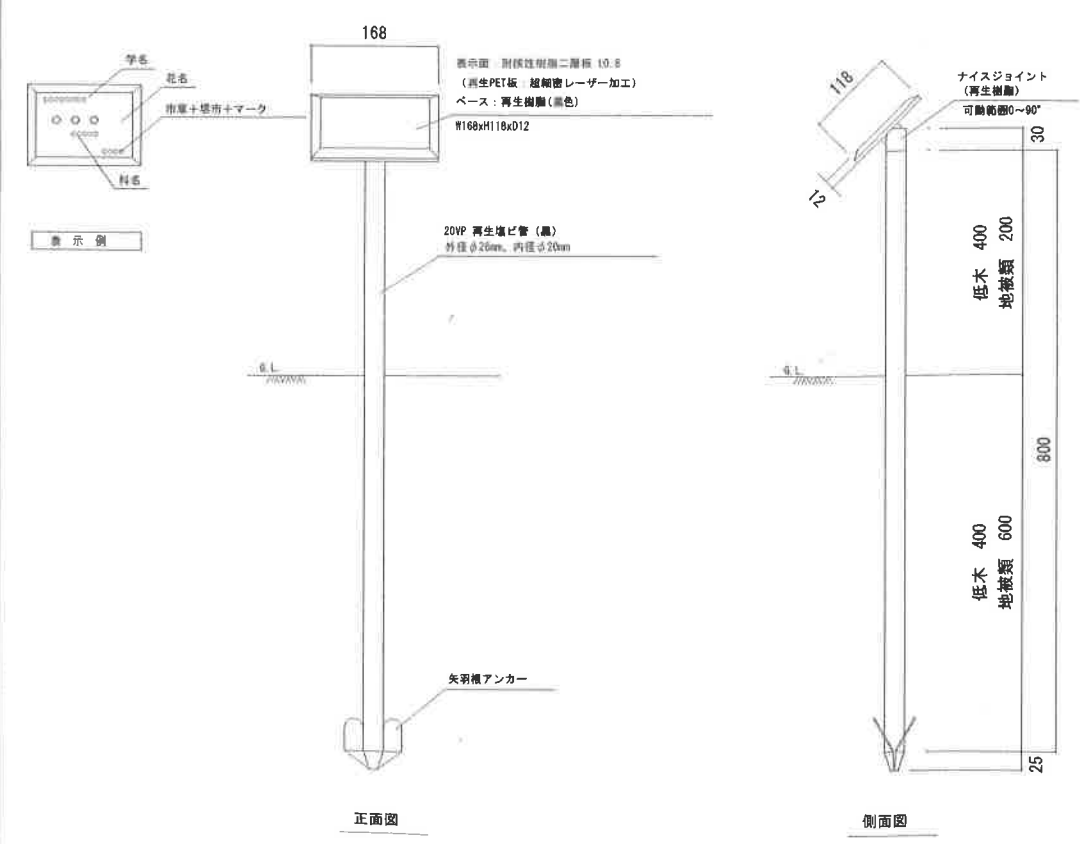

竣工図			
工事名	歴史文化にぎわいプラザ整備工事		
図面名	詳細図(4)		
縮 尺	図 示	原図番号	17 / 18
竣工年月	平成27年3月		
計画機関	堺市建設局公園緑地部公園緑地整備課		

