


整理番号	①② 8-4	指定年月日・指定番号	令和8年8月21日 法指-97	所在地	堺市堺区東雲西町1丁42番1の一部、42番2		
調製・訂正年月日	①②令和8年8月21日調製						
形質変更時要届出区域の概況	事業所敷地			面積	①756.02㎡ ②3,323.27㎡		
法第14条第3項の規定に基づき指定された形質変更時要届出区域にあっては、その旨				土地所有者の意向により、①調査結果を元に法第14条第3項の規定に基づき指定する形質変更時要届出区域、②工事に伴う土壌汚染の拡散が見込まれることにより同項の規定に基づき指定する形質変更時要届出区域である。			
最大形質変更深さより1メートルを超える深さの位置について試料採取等の対象としなかった土壌汚染状況調査の結果により指定された形質変更時要届出区域にあっては、その旨、当該試料採取等の対象としなかった深さの位置及び特定有害物質の種類							
土壌汚染のおそれの把握等、試料採取等を行う区画の選定等又は試料採取等を省略した土壌汚染状況調査の結果により指定された形質変更時要届出区域にあっては、その旨及び当該省略の理由							
汚染の除去等の措置が講じられた形質変更時要届出区域にあっては、その旨及び当該汚染の除去等の措置							
第58条第5項第10号から第13号までに該当する区域にあっては、その旨							
形質変更時要届出区域内の土壌の汚染状態	報告受理年月日	指定に係る特定有害物質の種類		適合しない基準項目		指定調査機関の名称	
	①令和8年6月5日	ふっ素及びその化合物		含有量基準・溶出量基準・第二溶出量基準		株式会社MIZUKEN	
	②令和8年6月25日	ふっ素及びその化合物		含有量基準・溶出量基準・第二溶出量基準		株式会社MIZUKEN	
				含有量基準・溶出量基準・第二溶出量基準			
				含有量基準・溶出量基準・第二溶出量基準			
				含有量基準・溶出量基準・第二溶出量基準			
土地の形質の変更の実施状況	届出(着手)時期	完了時期	土地の形質の変更の種類	実施者	土壌搬出	汚染土壌の処理方法	
					有・無		
					有・無		
					有・無		


備考1 この用紙の大きさは、日本工業規格A4とすること。
2 「形質変更時要届出区域内の土壌の汚染状態」については、土壌その他の試料の採取を行った日、当該試料の測定の結果等を記載した書類を添付すること。

・対象地位置図

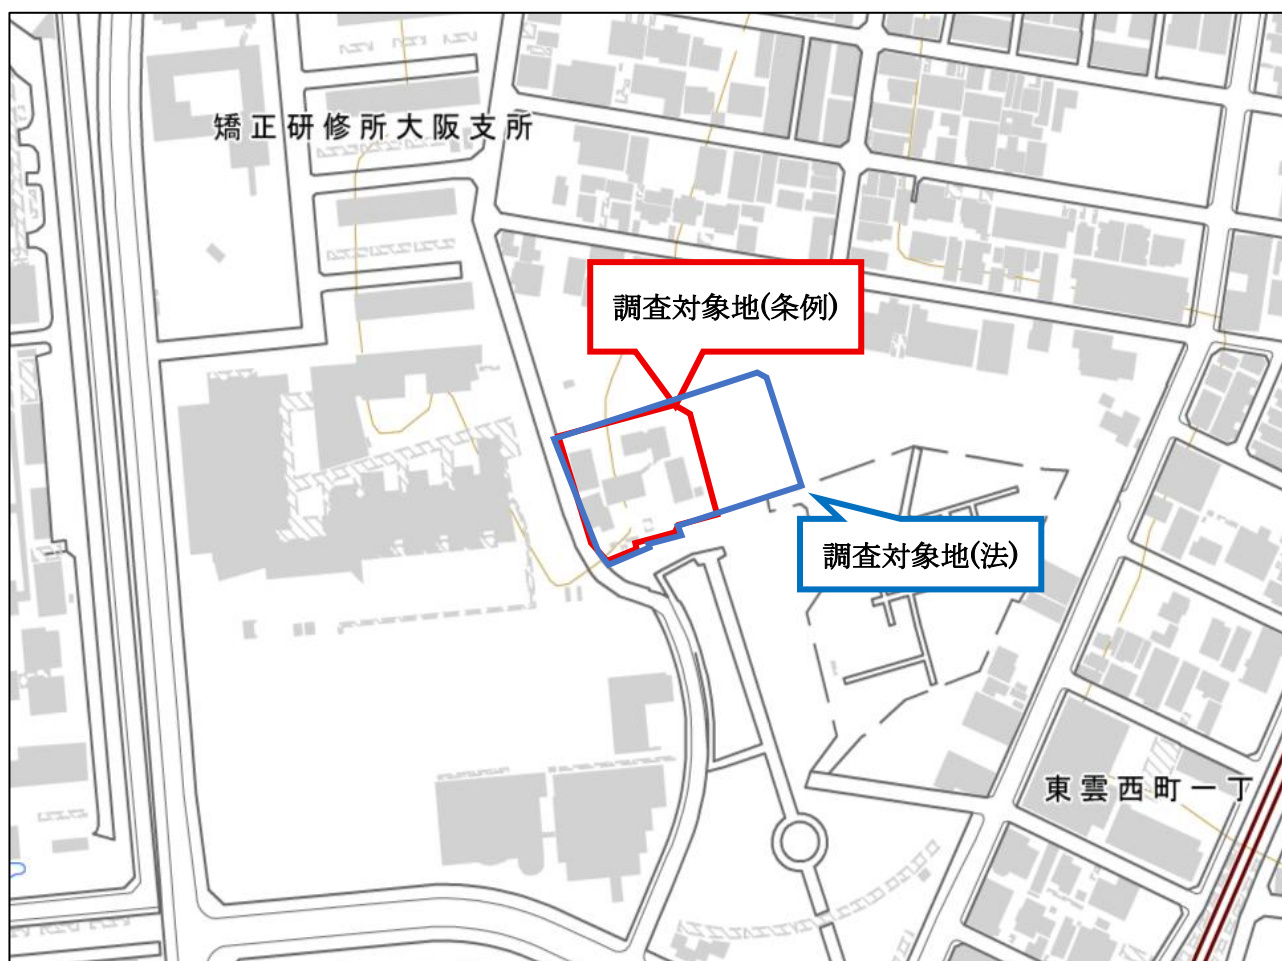


【 ; 調査対象地(条例)、 ; 調査対象地(法)】


・ 形質変更時要届出区域を示す図面

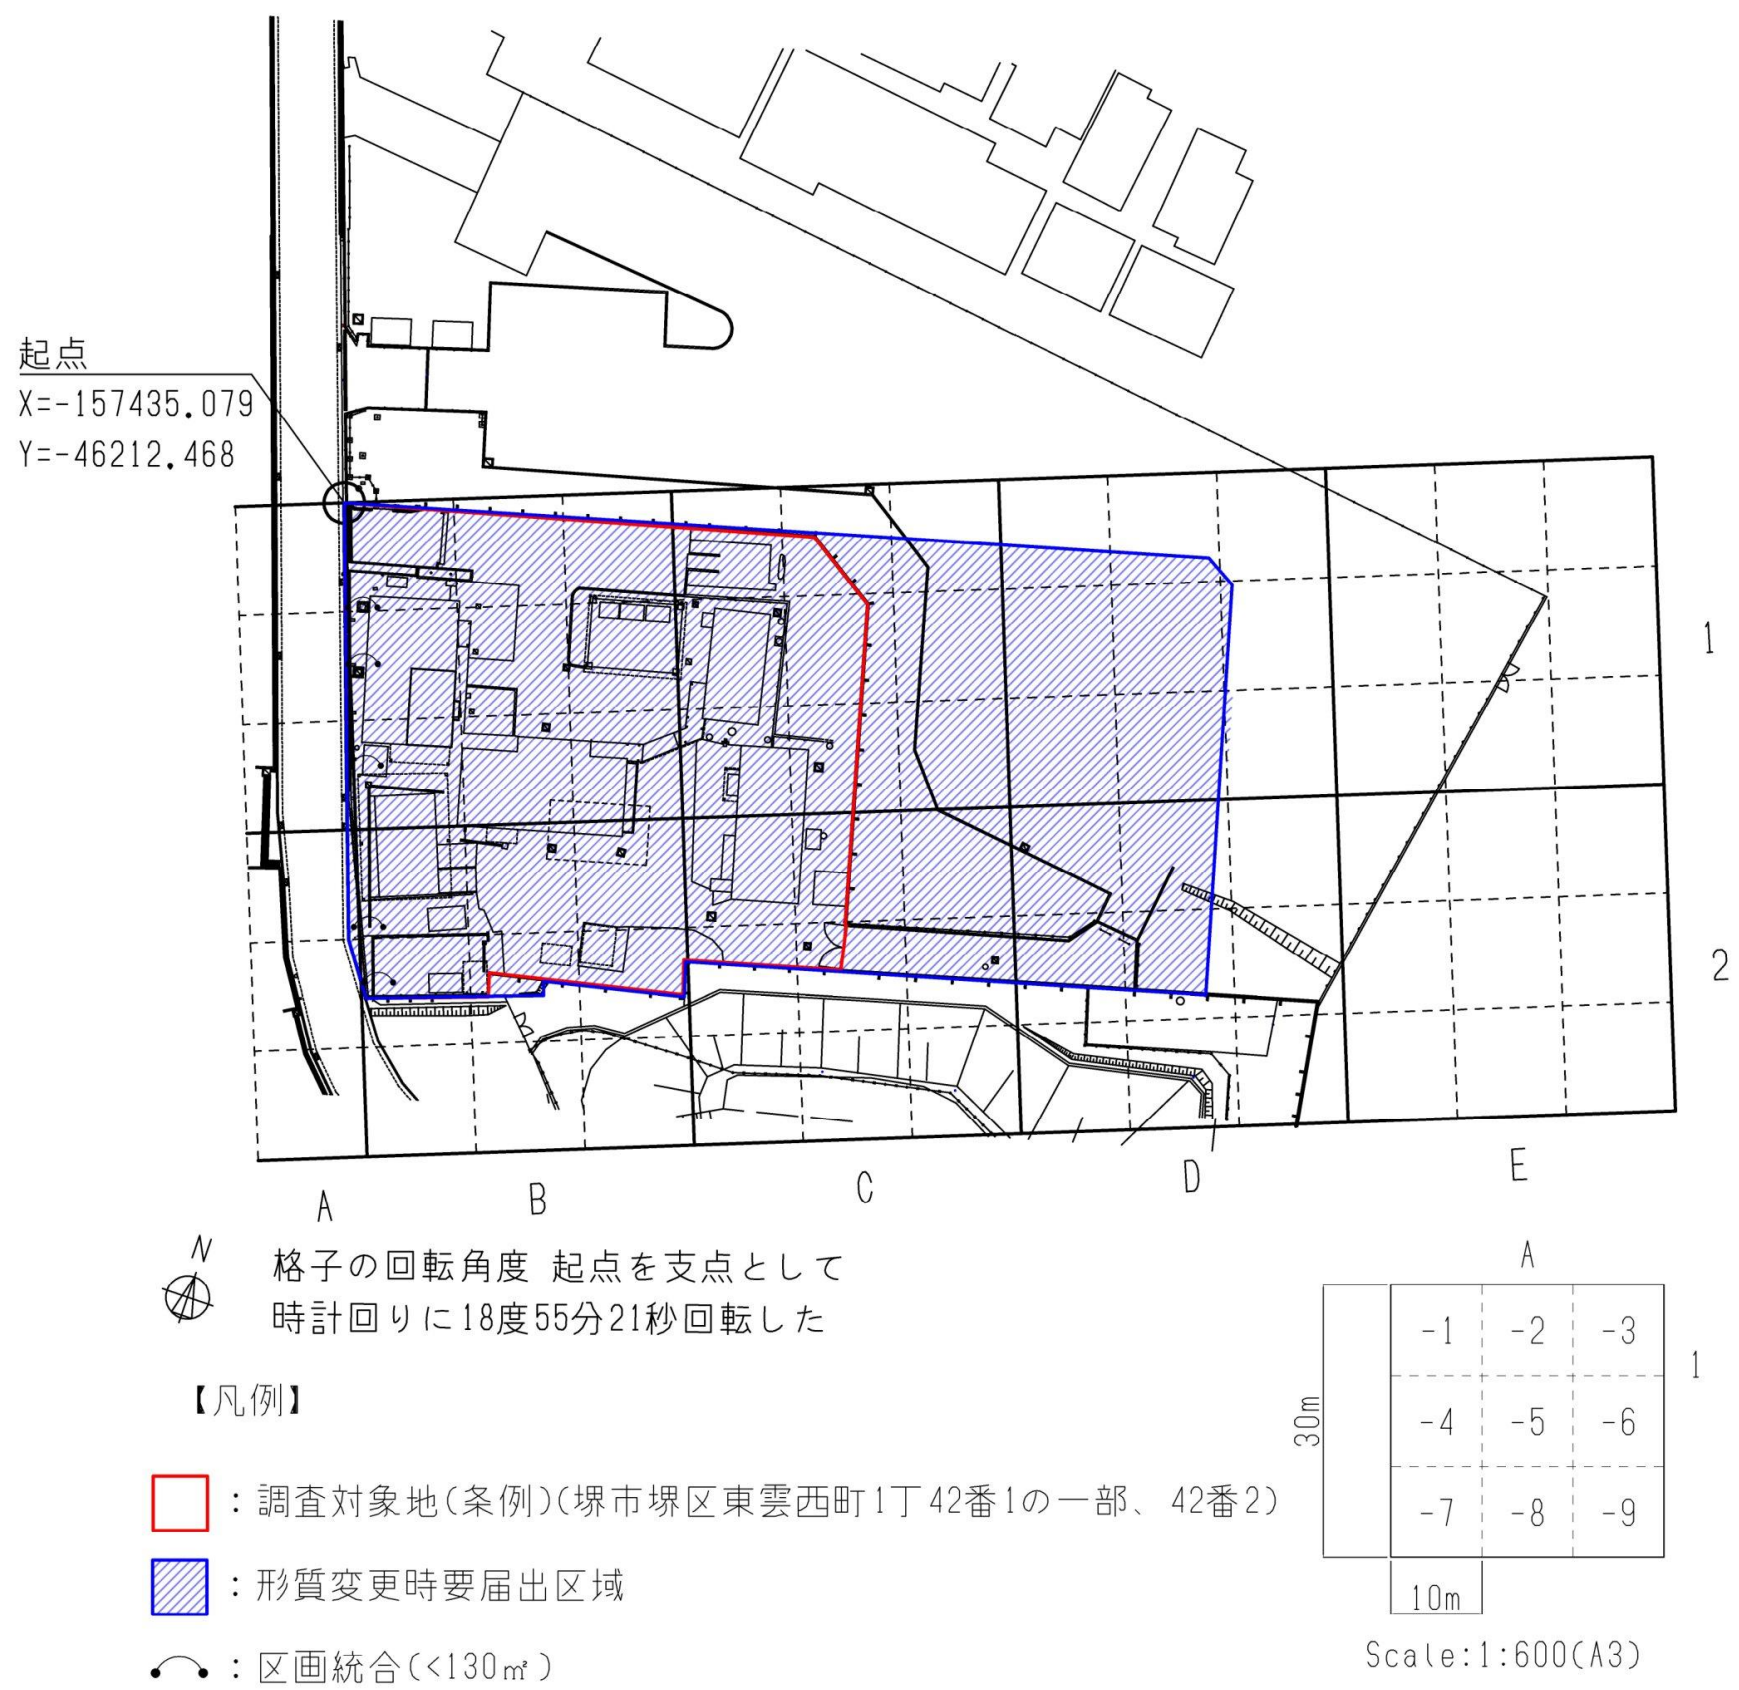

・地番図

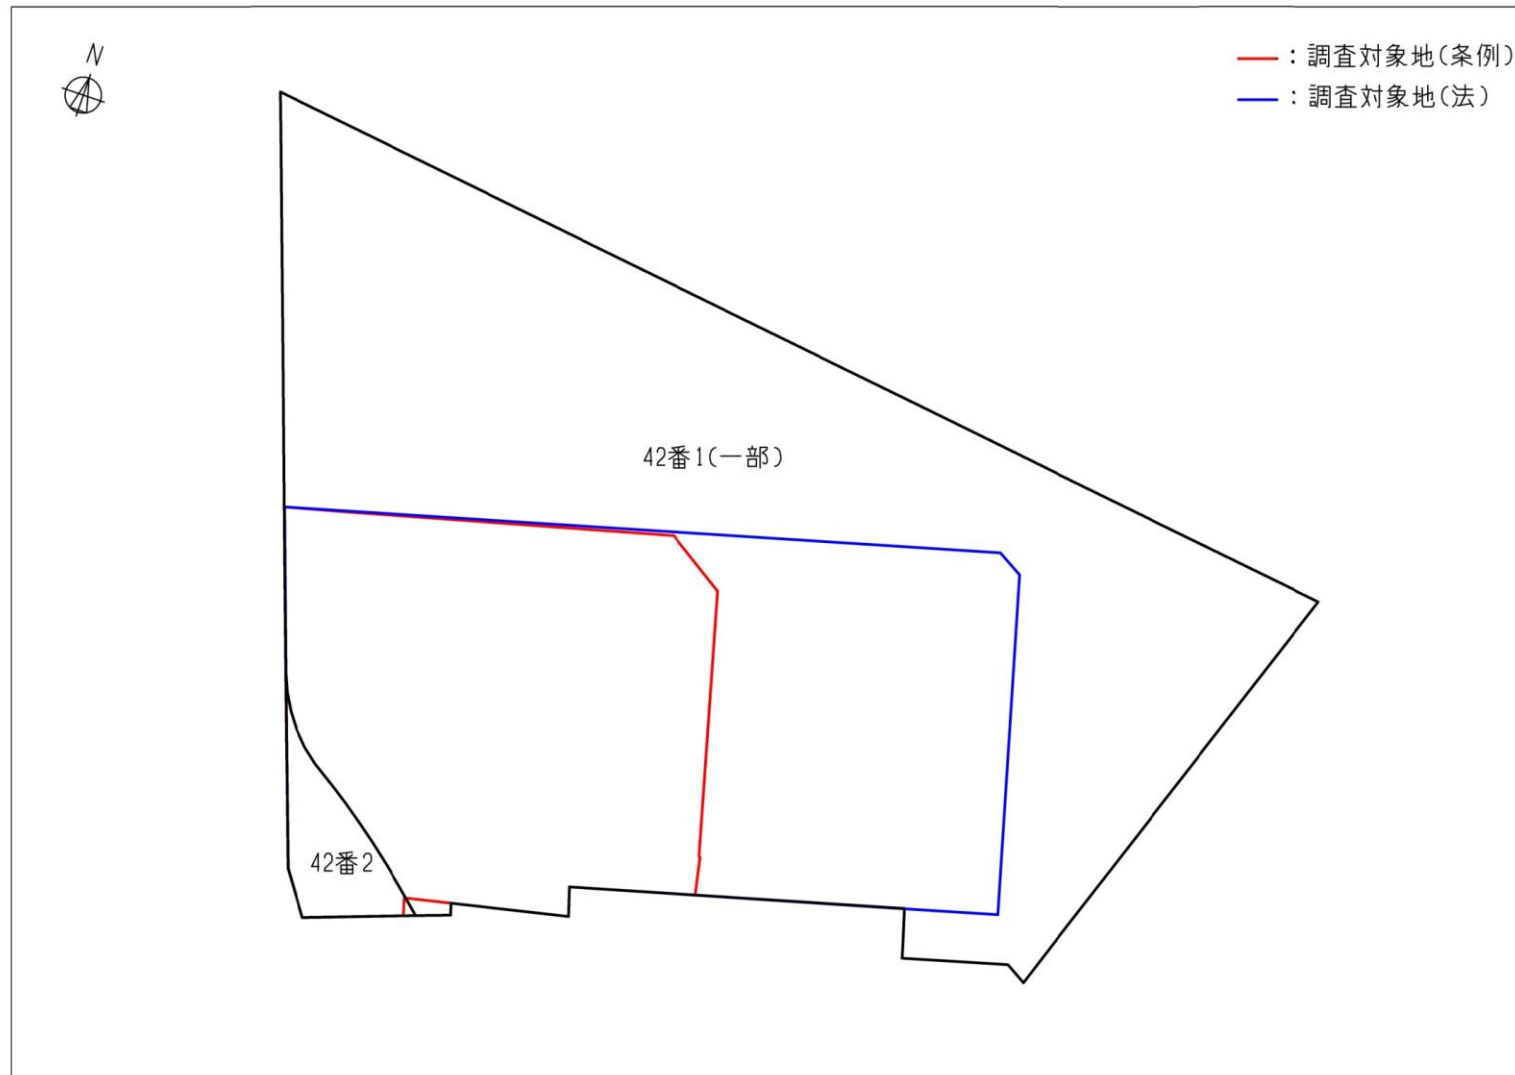

・ 区画統合図

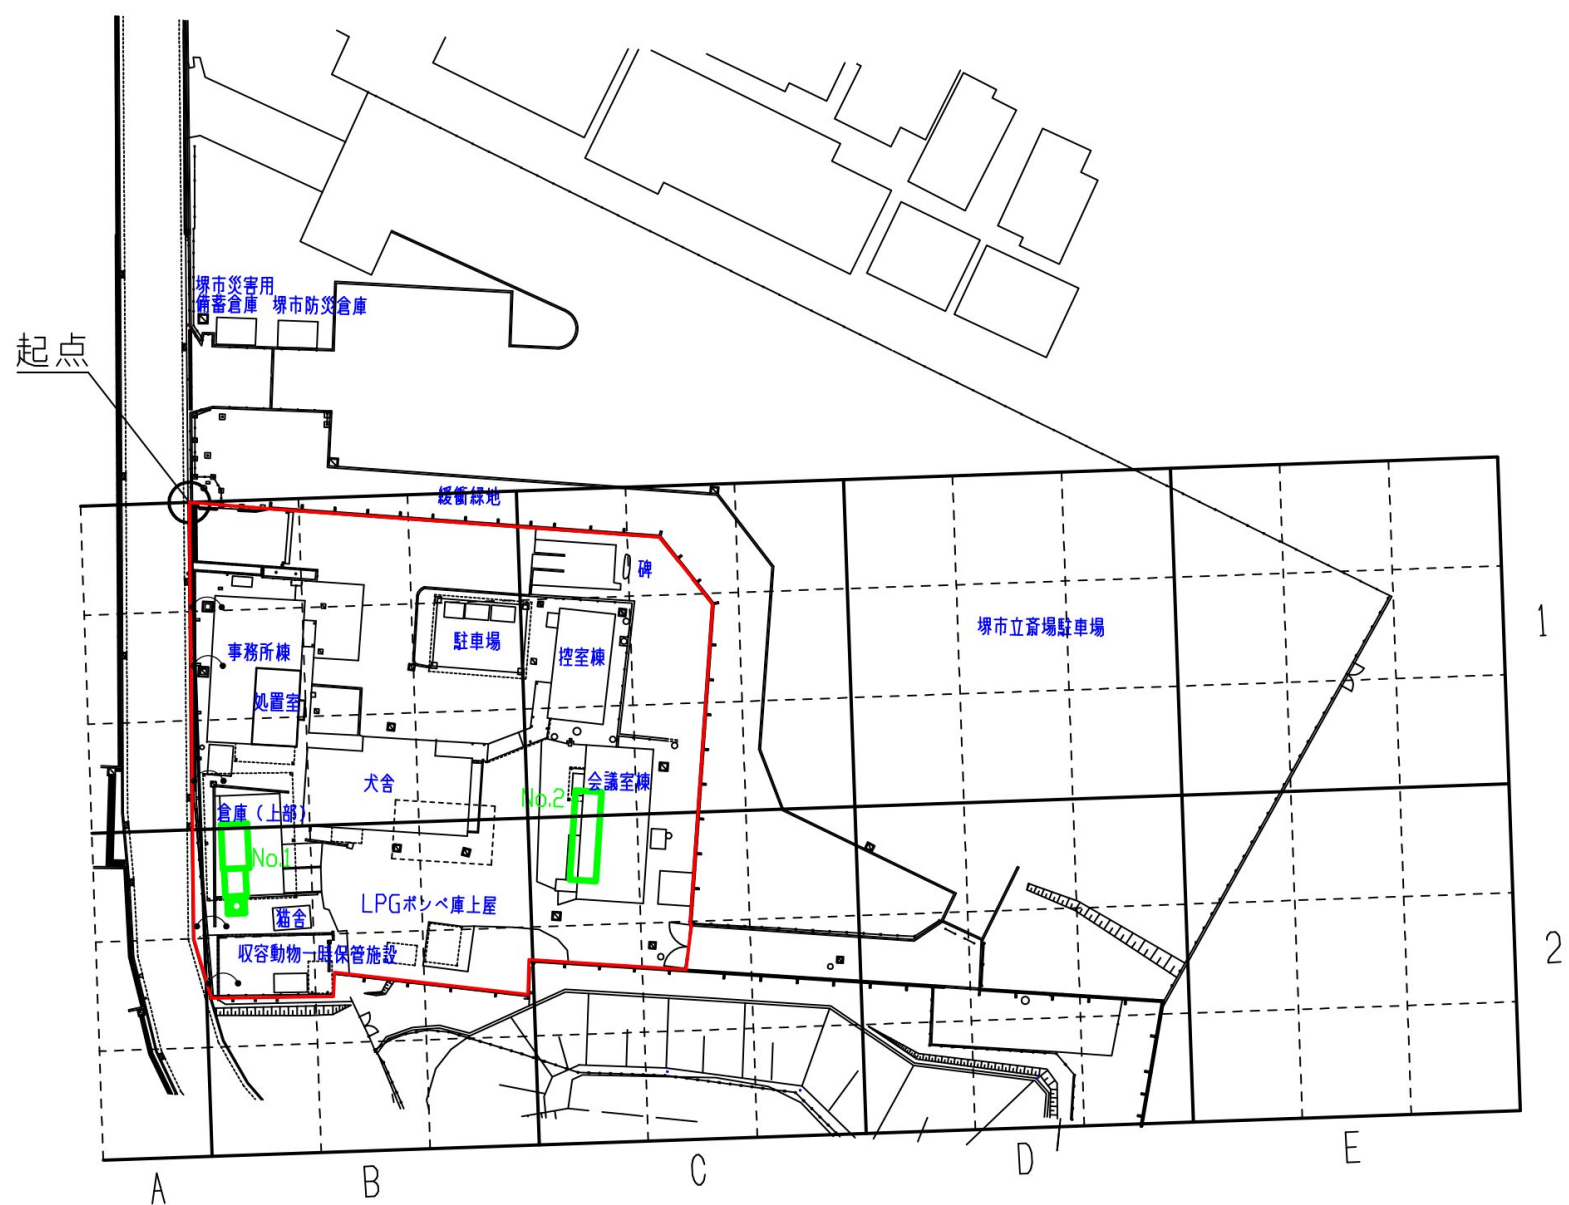


格子の回転角度 起点を支点として
時計回りに18度55分21秒回転した

【凡例】

□ : 調査対象地(条例)(堺市堺区東雲西町1丁42番1の一部、42番2)


□ : 廃棄物焼却施設

◡ : 区画統合(<130㎡)

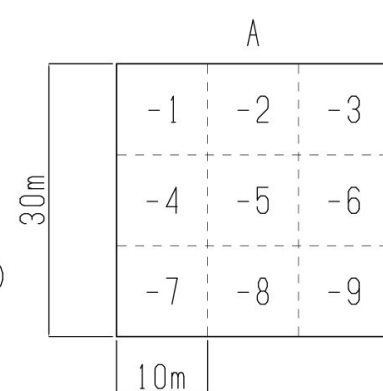


Scale:1:600(A3)

ふっ素及びその化合物による汚染状態を明らかにした図面

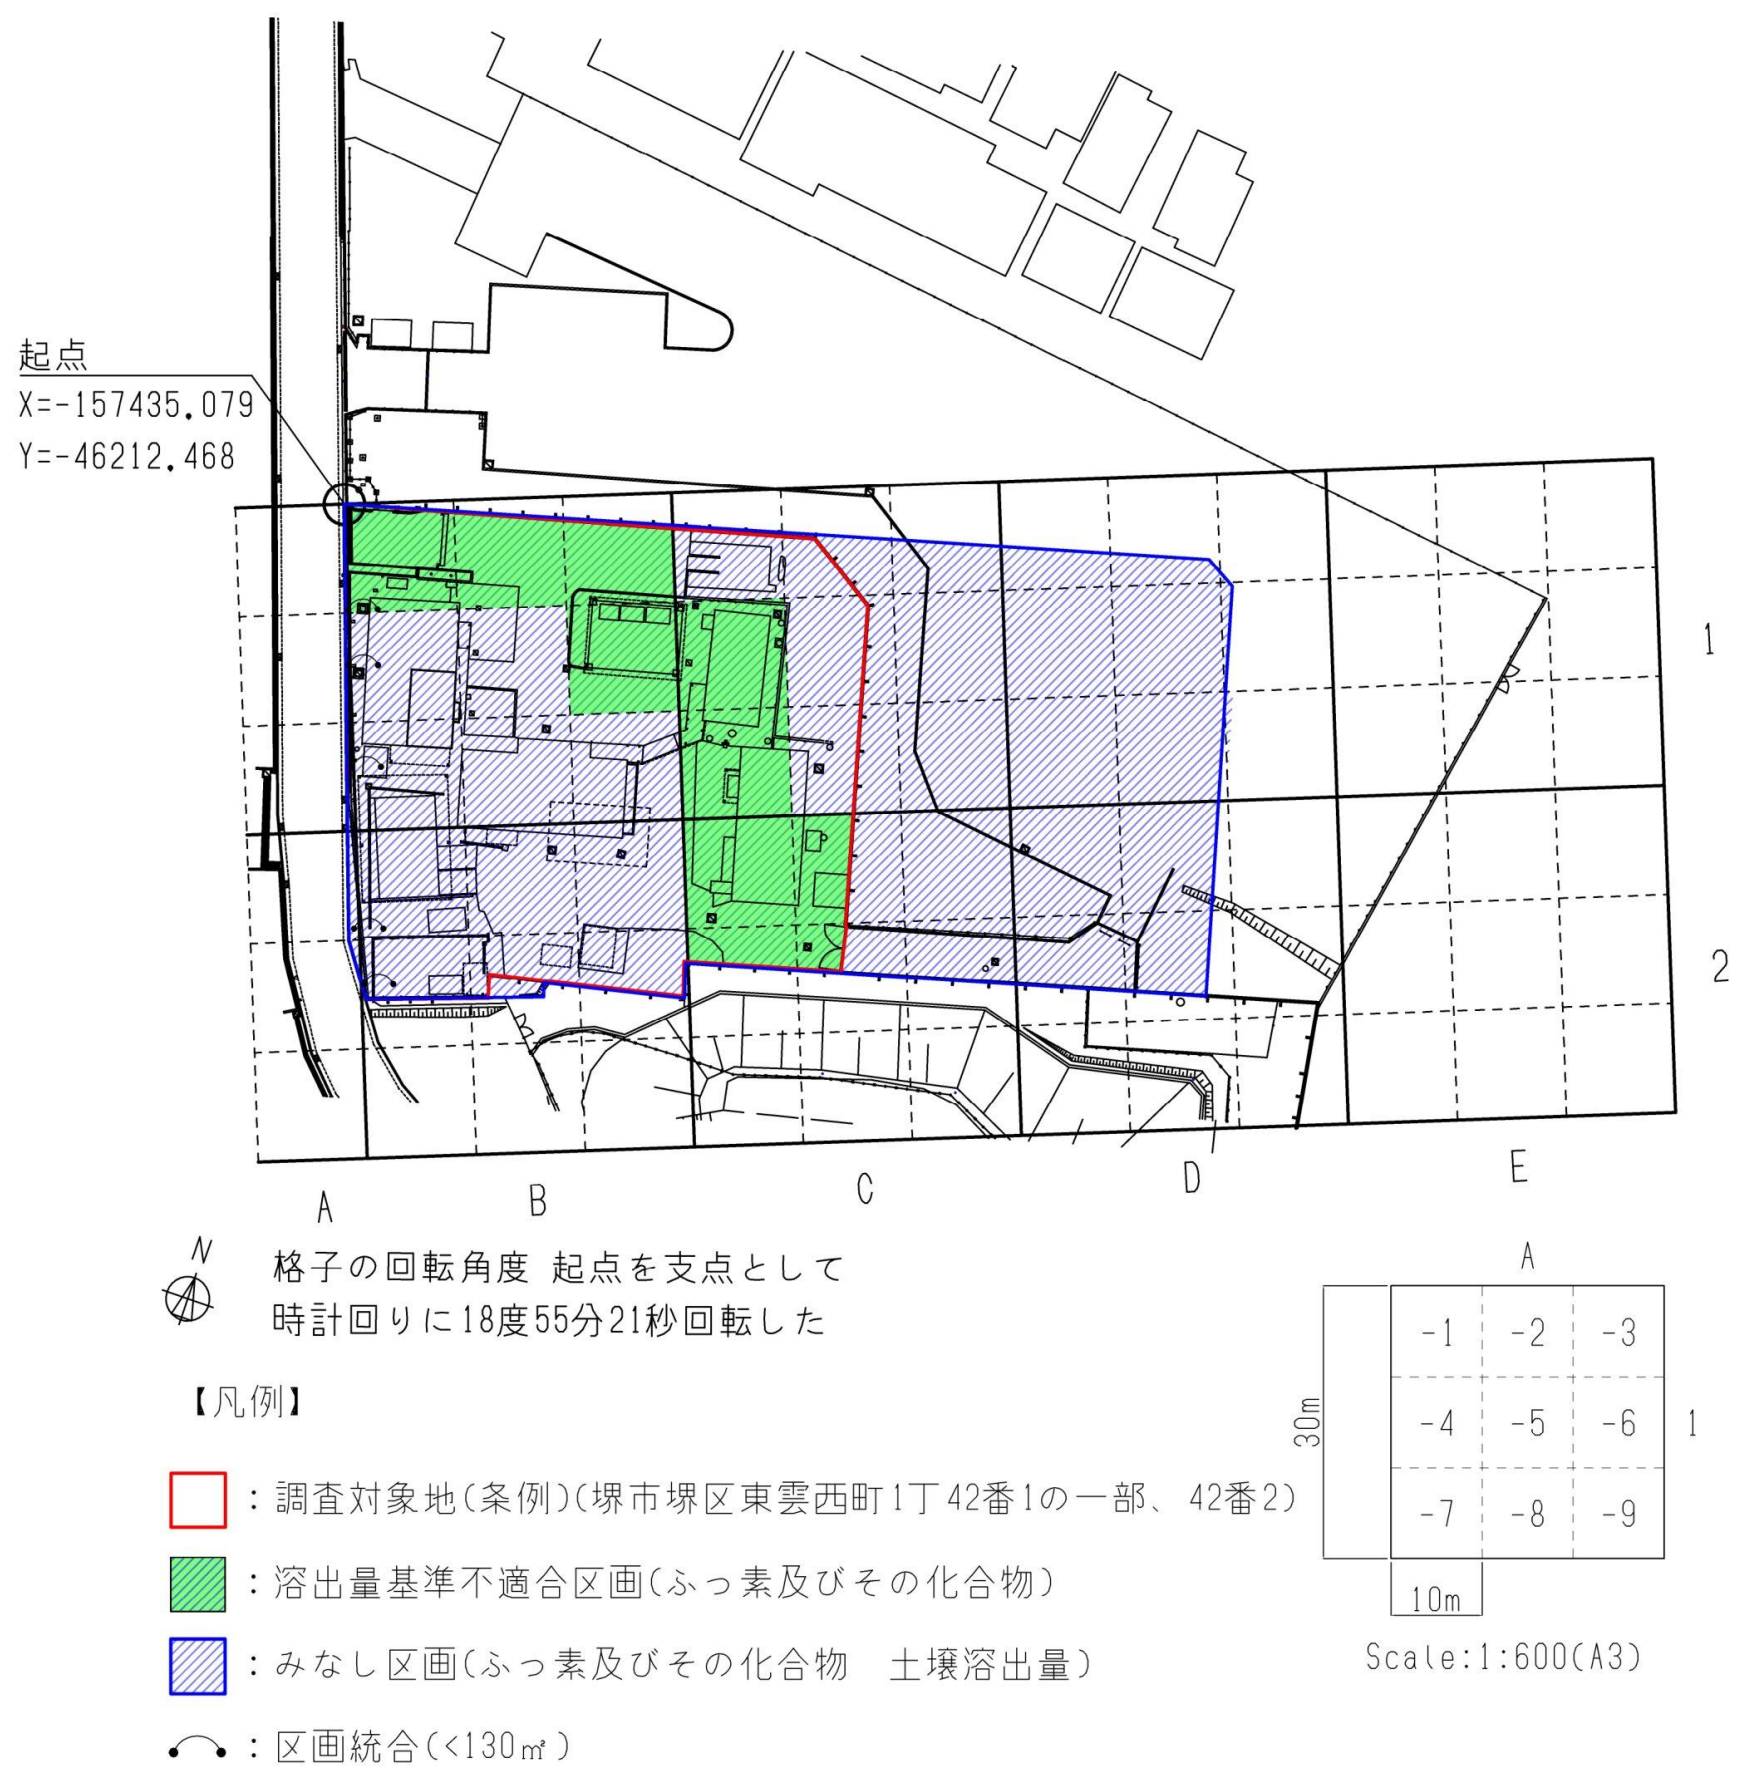

・ 土壌ガス試料採取地点(ベンゼン)

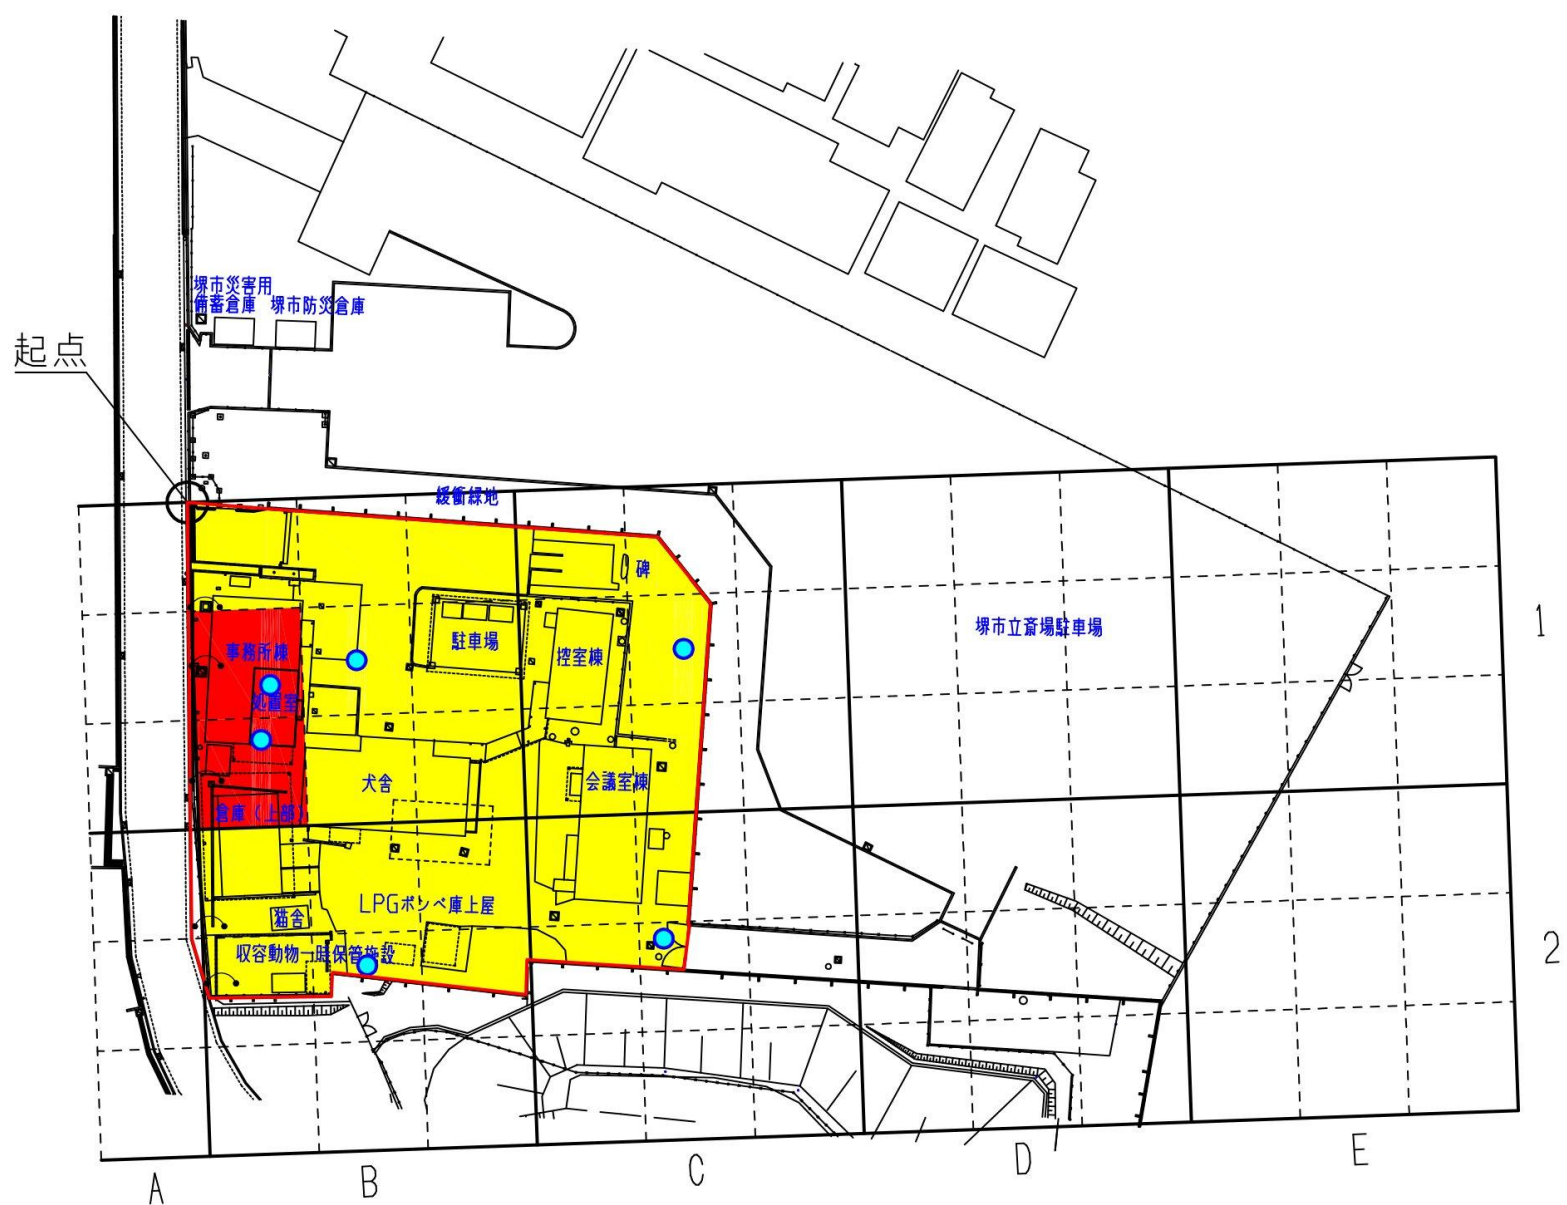

格子の回転角度 起点を支点として
時計回りに18度55分21秒回転した

【凡例】

: 調査対象地(条例)(堺市堺区東雲西町1丁42番1の一部、42番2)


: 区画統合(<130㎡)

: 土壌ガス採取地点…6地点

: 土壌汚染が存在するおそれが比較的多いと認められる土地を含む単位区画(地表面)


: 土壌汚染が存在するおそれが少ない単位区画(地表面)

: 土壌汚染が存在するおそれがない単位区画(地表面)

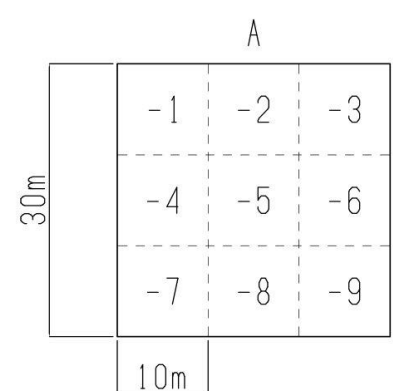

Scale:1:600(A3)

・表層土壌試料採取地点(シアン化合物、ふっ素及びその化合物、ほう素及びその化合物)

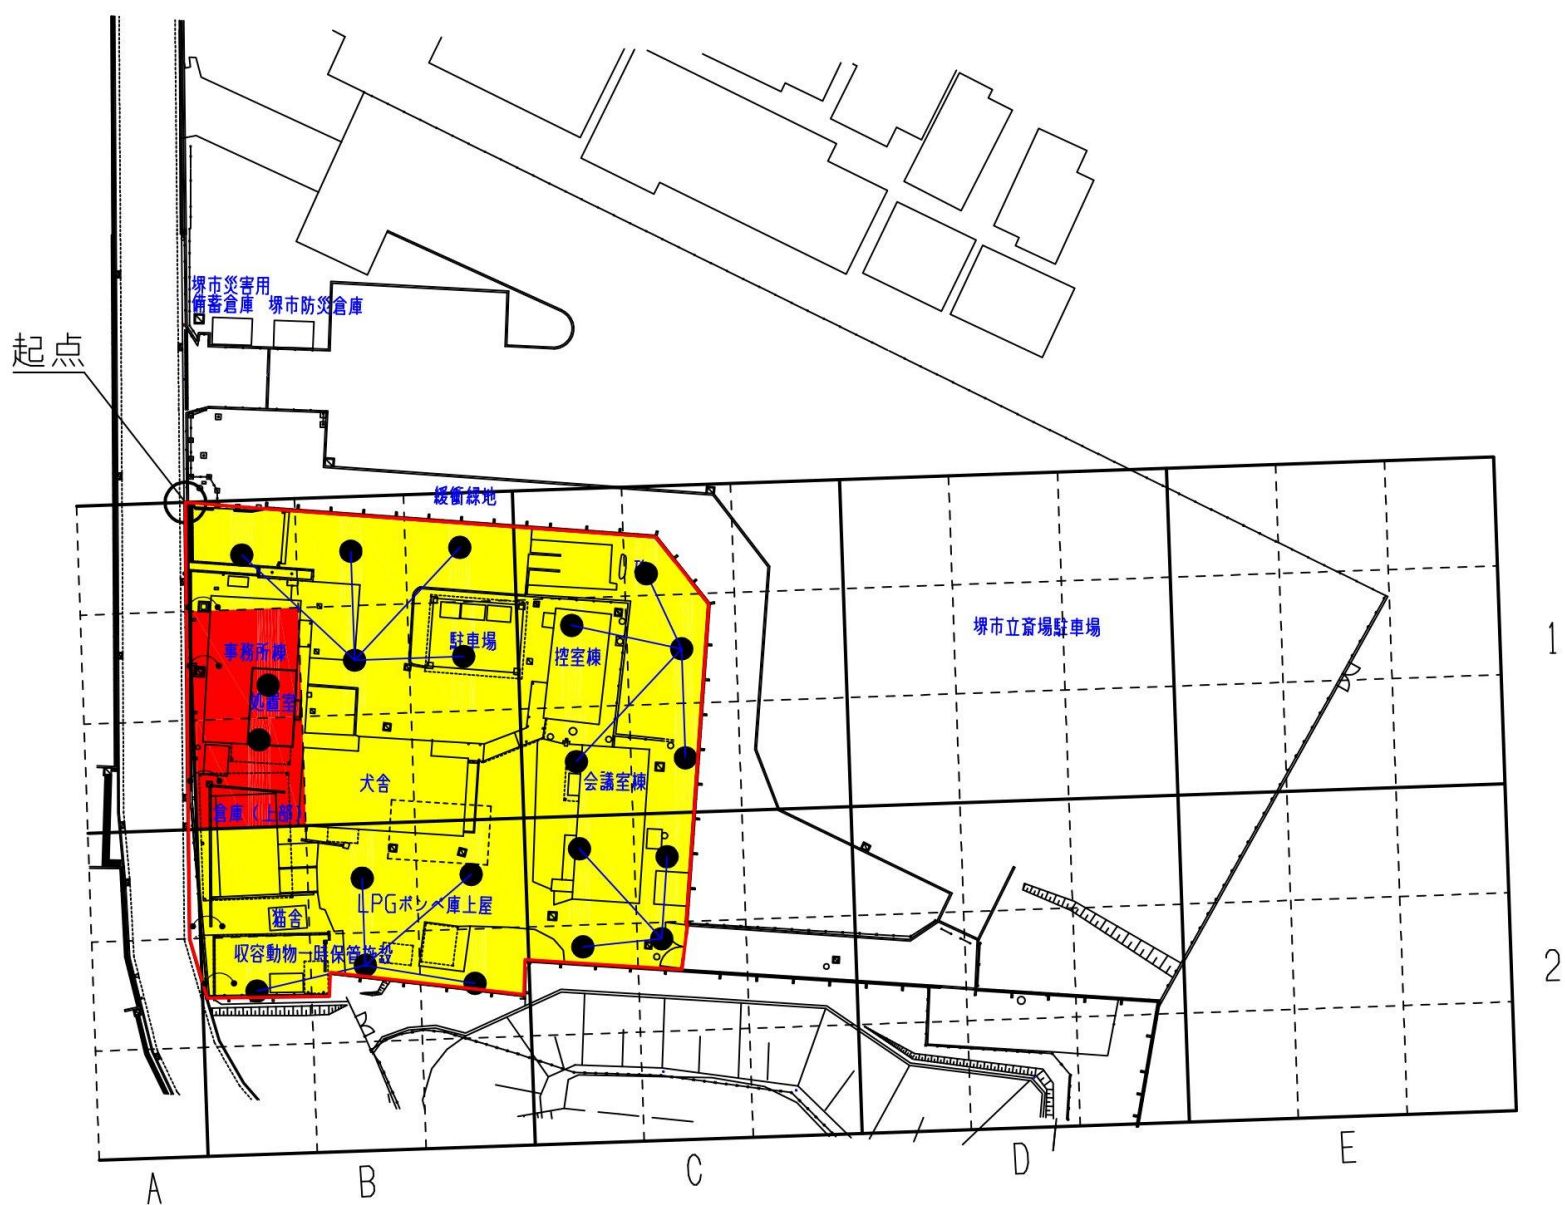

格子の回転角度 起点を支点として
時計回りに18度55分21秒回転した

【凡例】



：調査対象地(条例)(堺市堺区東雲西町1丁42番1の一部、42番2)



：区画統合(<130㎡)



：土壌採取地点…21地点




：土壌汚染が存在するおそれが比較的多いと認められる土地を含む単位区画（地表面）



：土壌汚染が存在するおそれが少ない単位区画（地表面）




：土壌汚染が存在するおそれがない単位区画(地表面)

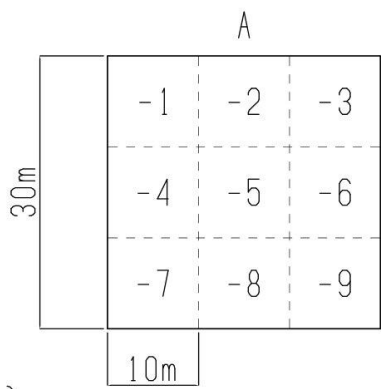

Scale:1:600(A3)


・ 表層土壌試料採取地点(個別調査；ふっ素及びその化合物)

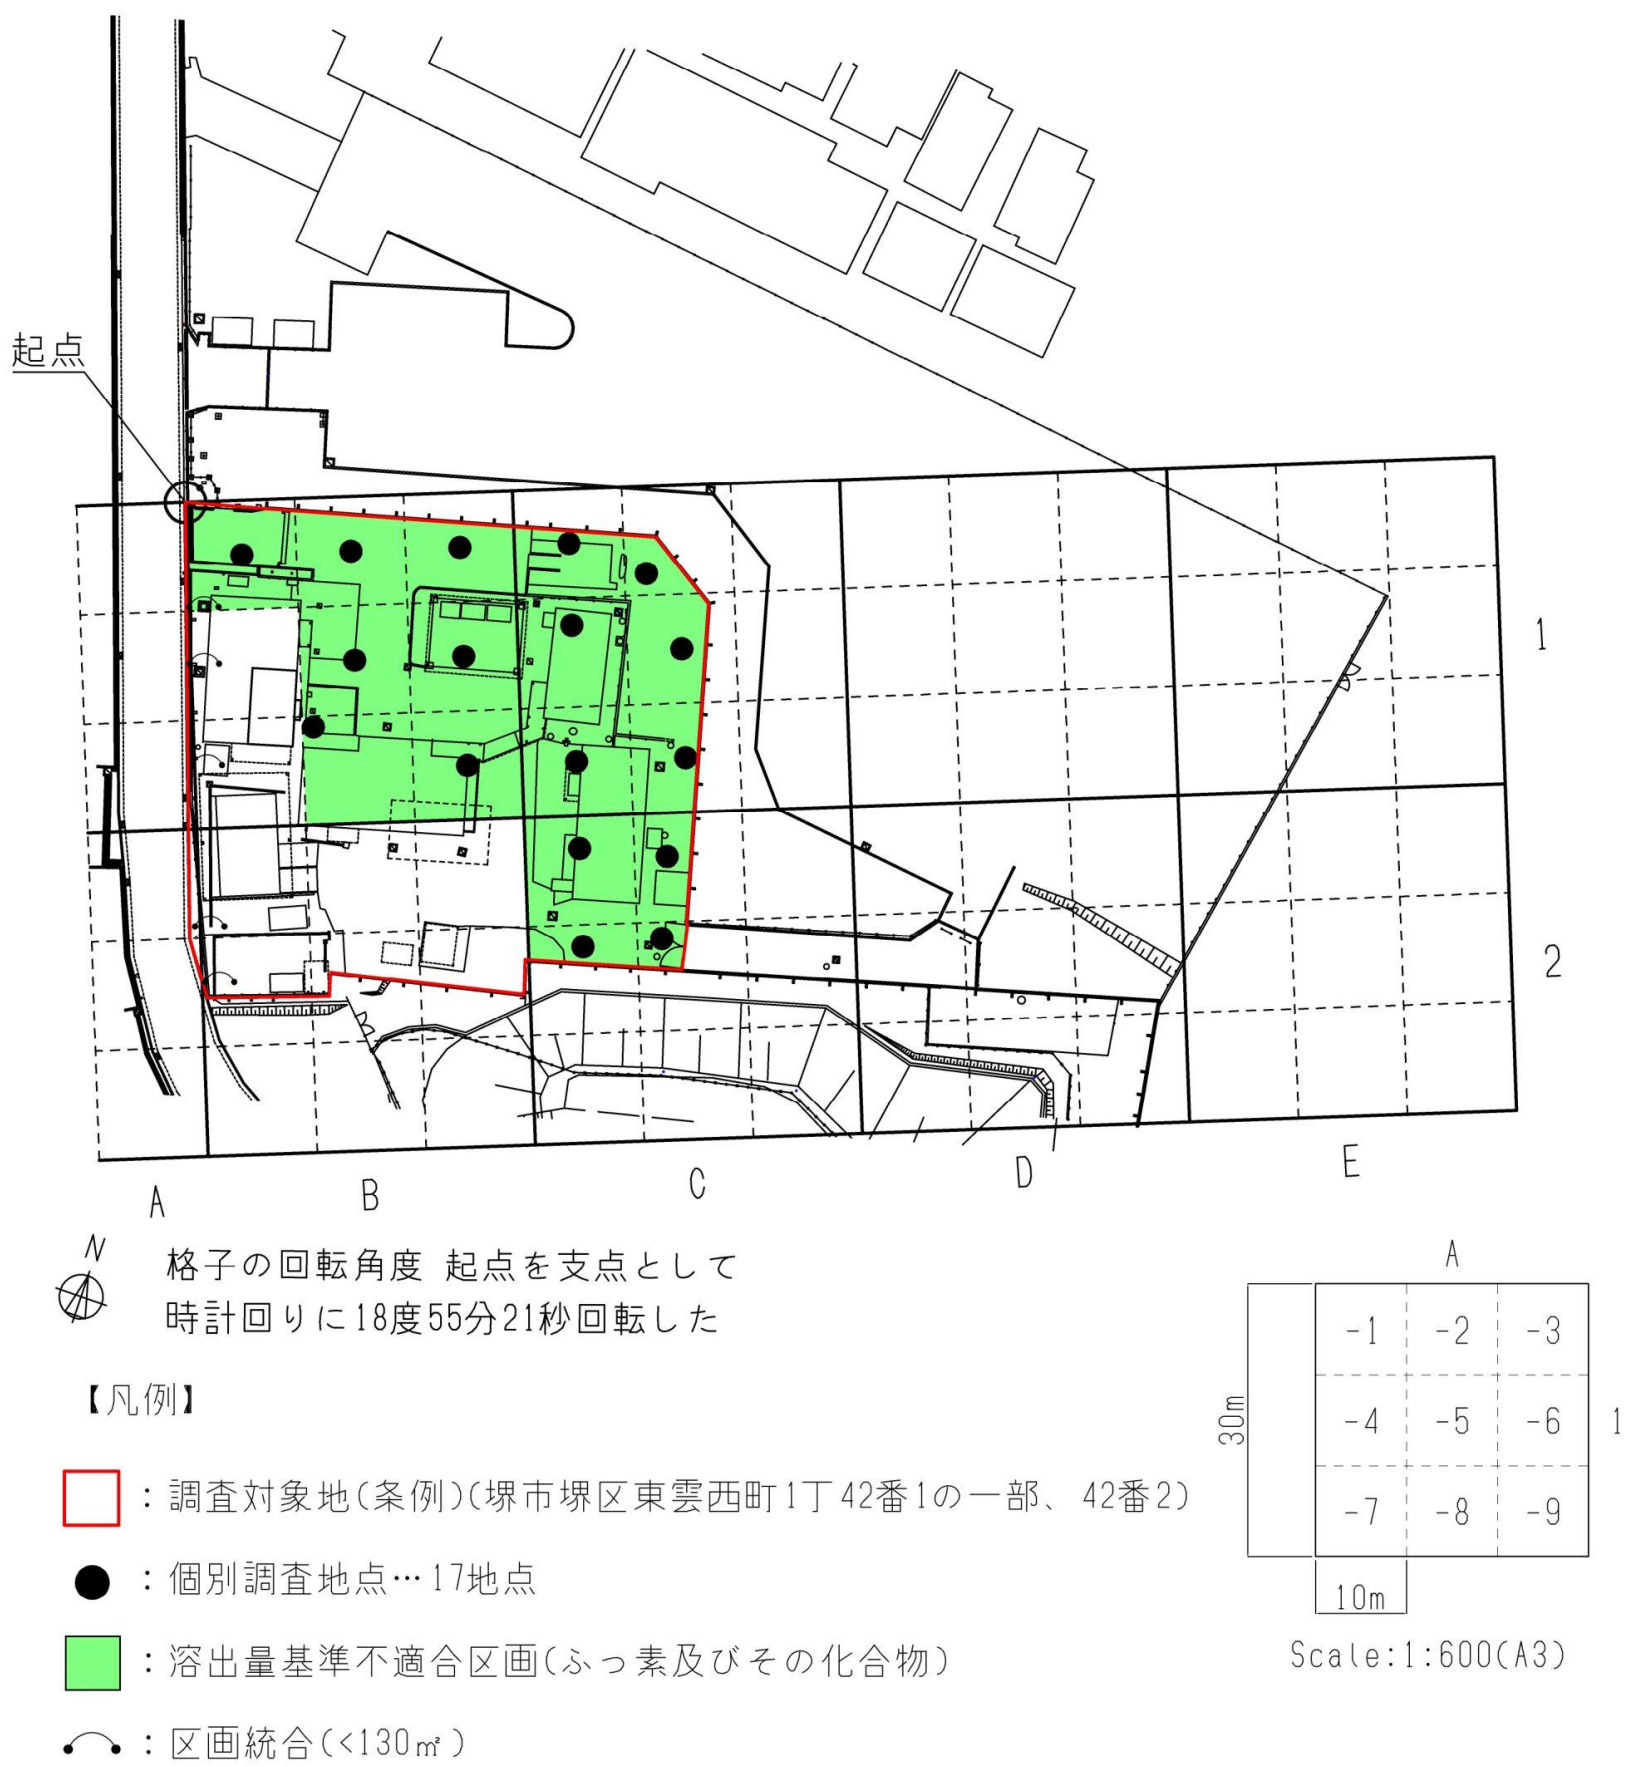

・ダイオキシン類土壌試料採取地点




格子の回転角度 起点を支点として
時計回りに18度55分21秒回転した

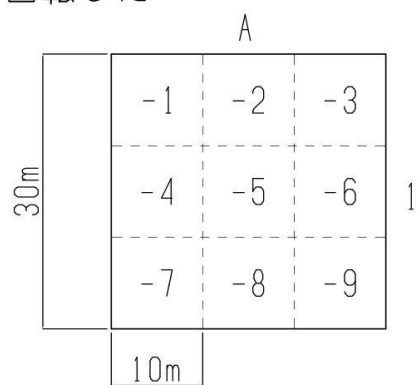

【凡例】

- 調査対象地(条例)(堺市堺区東雲西町1丁42番1の一部、42番2)
- 廃棄物焼却施設
- 区画統合(<130㎡) ●: 土壌採取地点…5地点
- 土壌汚染が存在するおそれがある範囲

廃棄物焼却施設No.1周辺拡大図

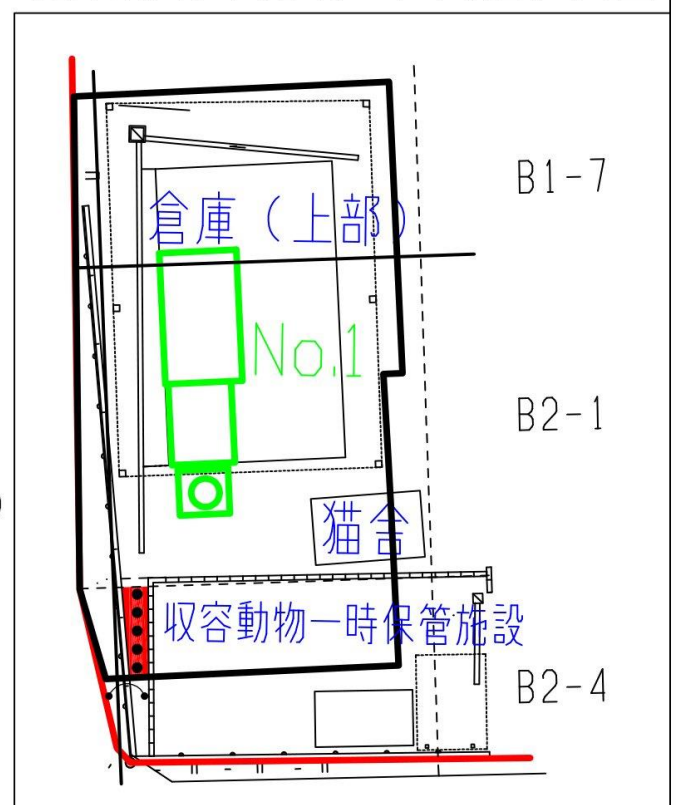

・ 土壌ガス調査結果一覧

区画名	ベンゼン (volppm)
B1-4	不検出
B1-5	不検出
B1-7	不検出
B2-5	不検出
C1-5	不検出
C2-5	不検出
定量下限値	0.05

不検出は定量下限値未満を示す

・ 表層土壌調査結果一覧(土壌溶出量試験)

30m 区画	試料名	単位	第二種特定有害物質		
			シアン化合物	ふっ素及び その化合物	ほう素及び その化合物
B1	B1 (B1-1, 2, 3, 5, 6 の混合)	mg/L	不検出	1.4	0.1
	B1-4		不検出	0.44	0.1 未満
	B1-7		不検出	0.76	0.1 未満
B2 (B2-2, 3, 4, 5, 6 の混合)	不検出		0.28	0.1 未満	
C1 (C1-2, 4, 5, 7, 8 の混合)	不検出		1.0	0.1 未満	
C2 (C2-1, 2, 4, 5 の混合)	不検出		1.5	0.1	
基準値			検出されないこと	0.8 以下	1 以下

赤字は基準不適合を示す

・ 表層土壌調査結果一覧(土壌含有量試験)

30m 区画	試料名	単位	第二種特定有害物質		
			シアン化合物	ふっ素及び その化合物	ほう素及び その化合物
B1	B1 (B1-1, 2, 3, 5, 6 の混合)	mg/kg	1 未満	100	24
	B1-4		1 未満	24	10 未満
	B1-7		1 未満	24	10 未満
B2 (B2-2, 3, 4, 5, 6 の混合)	1 未満		67	10 未満	
C1 (C1-2, 4, 5, 7, 8 の混合)	1 未満		43	10 未満	
C2 (C2-1, 2, 4, 5 の混合)	1 未満		230	26	
基準値			50 以下	4000 以下	4000 以下

・表層土壌調査結果一覧(個別調査；ふっ素及びその化合物)

30m 区画	試料名	単位	第二種特定有害物質
			ふっ素及びその化合物
B1	B1-1	mg/L	1.3
	B1-2		1.3
	B1-3		1.2
	B1-5		0.71
	B1-6		1.0
	B1-8		0.49
	B1-9		0.08 未満
C1	C1-1		0.39
	C1-2		0.14
	C1-4		1.0
	C1-5		0.14
	C1-7		1.4
	C1-8		0.39
C2	C2-1		1.0
	C2-2		1.2
	C2-4		0.92
	C2-5		2.1
基準値			0.8 以下

赤字は基準不適合を示す

・ダイオキシン類調査結果一覧

試料名	単位	ダイオキシン類
B2-4	pg-TEQ/g	0.70
環境基準		1000 以下

・各区画の汚染状態を示す一覧表

区画	面積(m²)	統合した区画		統合后面積(m²)	汚染物質	汚染状態の区別	みなし指定の有無
		区画	面積(m²)				
A1-3	1.3	-	-	-	ふっ素及び その化合物	溶出量	-
A1-6	3.89						
A1-9	6.46						
A2-3	8.74						
A2-6	1.92						
B1-1	94.34	A1-3	1.3	95.64			無
	0.7	-	-	0.7			有
B1-2	83.44			83.44			無
	1.68			1.68			有
B1-3	72.67			72.67			無
	2.54			2.54			有
B1-4	100	A1-6	3.89	103.89			
B1-5	100	-	-	100			無
B1-6	100			100			
B1-7	100	A1-9	6.46	106.46			有
B1-8	100	-	-	100			
B1-9	100			100			
B2-1	100	A2-3	8.74	108.74			
B2-2	100	-	-	100			
B2-3	100			100			
B2-4	55.33	A2-6	1.92	57.25			
B2-5	53.98	-	-	53.98			
B2-6	55.93			55.93			
C1-1	65.29			65.29			
C1-2	55.37			55.37			
C1-3	45.46			45.46			
C1-4	100			100			無
C1-5	100			100			有
C1-6	100			100			無
C1-7	100			100			有
C1-8	100			100			無
C1-9	100			100			
C2-1	100			100			無
C2-2	50.97			50.97			有
	49.03			49.03			
C2-3	100			100			無
C2-4	35.03			35.03			
	1.64			1.64			有
C2-5	18.27			18.27			無
	28.31			28.31			有
C2-6	56.5			56.5			
D1-1	35.54			35.54			
D1-2	25.08			25.08			
D1-3	0.38			0.38			
D1-4	100			100			
D1-5	100			100			
D1-6	6.13			6.13			
D1-7	100			100			
D1-8	96.2			96.2			
D1-9	0.08			0.08			
D2-1	100			100			
D2-2	86.36			86.36			
D2-3	66.42			66.42			
D2-4	58.29			58.29			

B1-1,B1-2,B1-3,C2-2,C2-5について、調査対象地(条例)における溶出量基準不適合区画の面積(赤)と、調査対象地(法)におけるみなし区画の面積(黒)をそれぞれ記載
合計面積:3,323.27m²