## 万崎建替公営住宅第二期建設工事の設計図書の訂正について(通知)

万崎建替公営住宅第二期建設工事の設計図書について、以下のとおり、一部訂正しますので、お知らせします。

現在、堺市ホームページに掲載されている書類は訂正済みですので、再度、ダウンロード していただくか、お持ちの書類を訂正していただきますようお願いいたします。

なお、開札予定日時、入札書の提出期間の変更はありません。 ご迷惑をお掛けし、お詫び申し上げます。

### 1. 訂正箇所

・設計書 昇降機設備工事 P4

・図面 V/005、V/007~008、V/010

## 2. 訂正及び補足説明について

訂正後抜粋資料において、項目の訂正及び補足説明を行っている部分について参考内 訳明細書においては網掛け、図面においては雲マークで表現していますので、訂正前訂正 後の設計書及び図面を比較し、ご確認ください。

問い合わ

せ

担当課:建築都市局建築部設備課

電 話:072-228-7426

# 図面正誤表

## 工事名称:万崎建替公営住宅第二期建設工事

図面No.	図面名称	訂 正 箇 所	誤	正	備 考
V/005	配置図	EV(2号機)	トランクなし	トランク付き	
V/007	エレベーター仕様要領、昇 降機断面図 乗場正面図、乗場あけ穴図		かご室トランク なし	かご室トランク トランクあり	
V/007	エレベーター仕様要領、昇 降機断面図 乗場正面図、乗場あけ穴図	かご室	トランク(No. 01のみ)	トランク	
V/008	昇降機平面図	昇降路平面図(ピット) 2号機	トランクスペースなし	トランクスペース付き	
V/008	昇降機平面図	昇降路平面図(1階)(2~8階) 2号機	トランクなし	トランク付き	
V/008	昇降機平面図	EVレール支持用ブラケットに作用 する地震時水平荷重 (2号機)	トランクなし	トランク付き	
V/010		かご室平面図 かご室正面図(矢視B-B)	トランクなし	トランク付き	
V/010	02号機 かご室詳細図	かご室正面図(矢視C-C)	トランク入口扉なし	トランク入口扉付き	

# 設計書正誤表


工事名称:万崎建替公営住宅第二期建設工事


<del>  1                                   </del>	<u>力崎建督公宮任宅第二期建設工事</u> 誤		-										
				-			正			T			
ページ	費目・工種・施工名称・規格	数量単	单位	ページ	費目	・エ種・	施工名	名称・	規 格	数 量	単位	備	考
昇降機設備工事	1号機 (トランク付車いす用)		:	昇降機設備工事	1 号機	(トランク付車し	<b>ハ</b> す用)						
P4	2号機	1		P4	2号機	(トランク付車し	<b>ヽ</b> す用)		•••••	1			
			式								式		
••••••••••••					•								
••••••••••••													•••••
											·····		• • • • • • • • • • • • • • • • • • • •
											<b></b>		
											<b></b>		
											<u> </u>		
										<u></u>	<u> </u> 		





# 細目別内訳

			毅	量	里位.	- 単	価	金	頟	備	考
<b></b>	1 号機 ( ト 2 号機	ランク付車いす用)		1							
	2 安機			1	式						
	乗用9人乗				10						
	積載量 60	0kg									
	速度 60m/n										
	停止箇所										
	出入口 85	- 所									
	かご内法(	W x D x H)									
	1050mm×15	20mm×2300mm									
	出入口寸法	(W x H)									
	800mm×200										
	ト ア方式 2										
	耐震クラスA14										
		一式・点字銘板									
		置・非常呼びボタン応答灯									
	付										
	かご内手摺										
		防犯窓 網入りガラス									
	全階遮煙ド	,									
≑L	防犯カメラ付										
計											

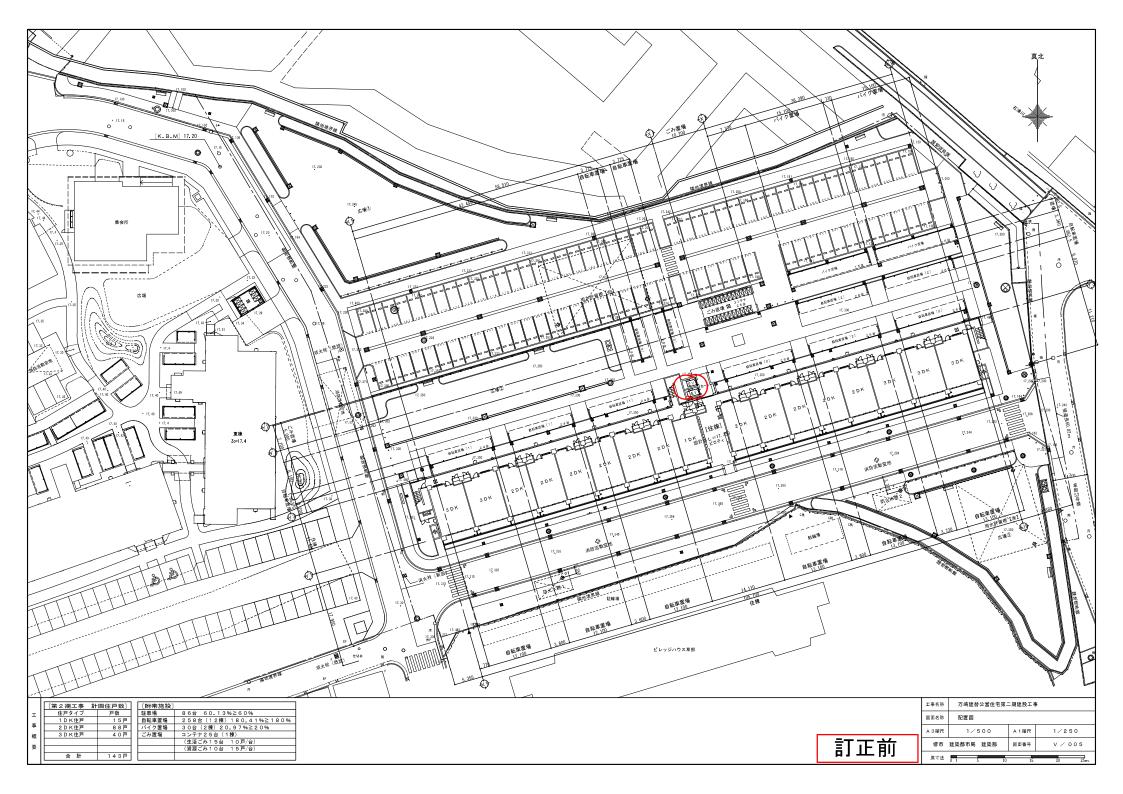

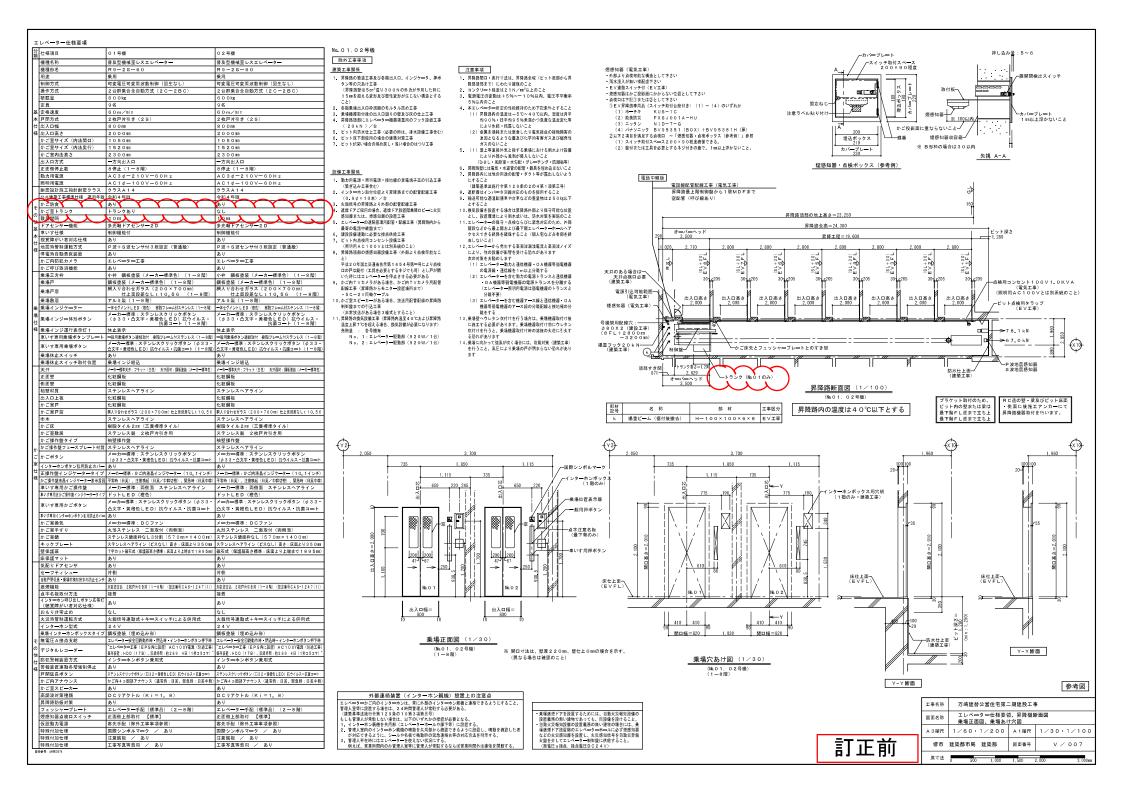

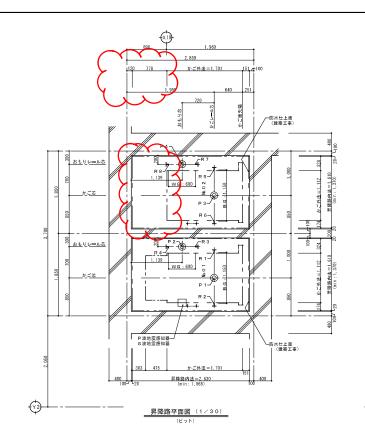

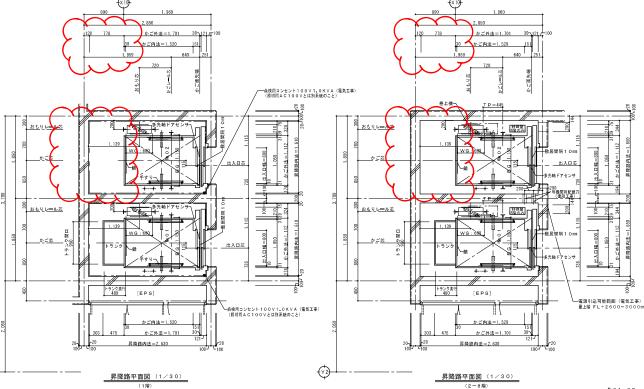

ブラケット取付のため、 ピット内の壁または梁は 最下階FL面まで立ち上 げて下さい(建築工事) 昇降路機器はピット底面・側面、 梁・壁 (コンクリートの場合) に あと施工アンカーにより取付を行 います

1	レール下端部荷	重(長期荷重)			ピット荷重(短	期荷重)
	R1 (kN)	R2 (kN)	R3 (kN)	R4 (kN)	P1 (kN)	P2 (kN)
	5,9	22.6	40,1	19,8	78,1	67.0
1	R5 (kN)	R6 (kN)	R7 (kN)	R8 (kN)	P3 (kN)	P4 (kN)
	5.9	22.6	40.1	19.8	78.1	67.0

#### 昇降路壁はブラケット取付部の為 埋設配管・配線は不可


号機名	電源電圧 周波数	電動機容量	設備容量	電源側NF容量	感度電流値 * 動作時間	電線サイズ	接地線サイズ
0 1	A C 3 φ 2 1 0 V 6 0 H z	4.1 kW	5 k V A	4 0 A T	100mA以上 0.2秒以上	63mまで 8m <sup>2</sup> 109mまで 14m <sup>2</sup> 167mまで 22m <sup>2</sup>	3.5 m²
0 2	A C 3 φ 2 1 0 V 6 0 H z	4.1 kW	5 k V A	4 0 A T	100mA以上 0.2秒以上	63mまで 8m² 109mまで 14m² 167mまで 22m²	3,5 m²


	高調波対策内容	機器名称	定格容量	台数	合計容量 Pi	回路分類	6パルス 換算係数	6パルス等価 容量 [K   ×P   ]	機器最大 線働率		基本電流	荒に対す	る高調	波電流発	生率 [	n (%)	
			(kVA)		(kVA)	細分 No.	(K1)	(kVA)	(96)	5次	7次	11次	13次	17次	19次	23次	25%
	ノイズフィルタのみ (標準)	01,02号機					3.4	3 4. 9	2-5	-6-5	41	8.5	7.7	4.3	•	2, 6	1.0
0	DCリアクトル追加 (Ki=1.8相当)	(600kg-60m/min)	5,1	2	10.2	3 3	1.8	18.5	2 5	3 0	13	8.4	5	4.7	3.2	3	2.2

高圧または特別高圧需要家が高調波発生機器を新設、増設または更新する場合には「高圧または特別高圧で受電する需要家の高調波抑制対策ガイドライン」への適用が求められる。 ガイドラインではその需要家から流出する高調波電流の上限値を定めており、促進する場合には何らかの対策を求められる。


#### ※ 各次数毎の高調波流出電流量は以下の計算により求めることができる。

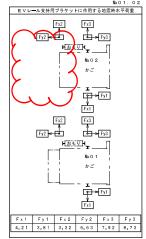



注:上肥矢印の地震時荷重により柱、梁などのたわみの合計が5mm以下と なるよう部材を設計のこと。又、ねじれに対し強国に取付ること。

参考図

訂正前

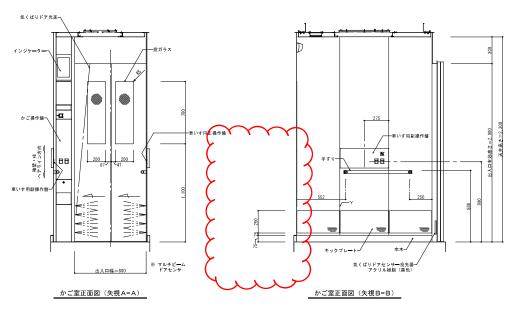


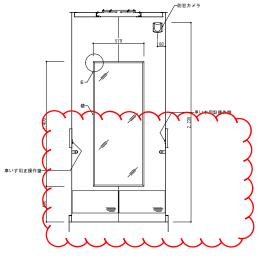


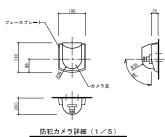


193 30 23 2		

		防犯カ	メラ意匠仕様
フェースプレート	材質		ABS樹脂
	色、仕	Ŀ	色: (ホワイト)
カメラ窓部	材質		ポリカーボネート
	色		グレースモーク
信号方式	NTS	С	
同期方式	内部同	期	
電源電圧	DC1	2 V	
カメラ	型名		CFS-K01C
	画角	水平	112°
		垂直	83°

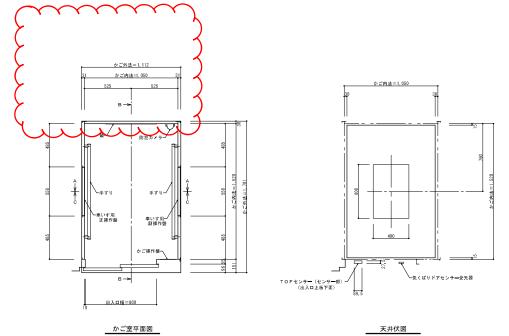

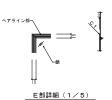

かご室正面図(矢視 C-C)

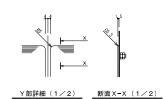

	意匠仕様
天井	鋼板塗装仕上
換気装置	DC軸流ファン+
照明	乳白色樹脂照明板 LED照明 (白色)
停電灯	主照明兼用式
壁	化粧鋼板
出入口上板	化粧鋼板
戸	化粧鋼板
袖壁・柱	ステンレスへアライン仕上
巾木	アルミ英
床仕上部	樹脂タイル t2
敷居	アルミ製
窓ガラス	網入り合わせガラス t 10.56 (段差:無) JIS R3205
鏡	ステンレス鏡面仕上 t 3 (3分割)
手すり	ステンレスへアライン仕上(¢32) キャップ:樹脂(パールメッキ) ブラケット:アルミ ブラケットカバー:樹脂(パールメッキ)
キックプレート	ステンレスへアライン仕上:ビス無
保護幕	カーベット地マグネット式 H=1895
床マット	筋入りゴムマット

No.0 2 かご室意匠図 参考図


	工事名称	万崎建替公営住宅第二	期建設工	K	
	図面名称	O 2 号機 かご室詳#	82		
	A 3縮尺	1/4 1/10 1/15	A 1 縮尺	1/2 1/5 1/15	
l	堺市	建築都市局 建築部	図面番号	V / 010	•
J	原寸法	0 250 500	750	1,000 1,500mm	


訂正前





# 費 細目別内訳

名 // // // // // // // // // // // // //	称	摘	要	釵	量	単位	毕	価	金	額	備	考
<u>降機</u>		1 号機 (トランク付車 2 号機 (トランク付車			1							
		2 安機 (1777/11年	即 19 用)		1	式						
		乗用9人乗				10						
		積載量 600kg										
		速度 60m/min										
		停止箇所 1~8F										
		出入口 8ヶ所										
		かご内法(WxD	x H)									
		1050mm×1520mm×										
		出入口寸法(W x										
		800mm×2000mm	,									
		ト ア方式 2枚戸片	 引き									
		耐震クラスA14										
		車いす仕様一式・	点字銘板									
		音声案内装置・非										
		付										
		かご内手摺(両側	面)									
		かご内鏡・防犯窓										
		全階遮煙ドア										
		防犯カメラ付										
計												
		1										

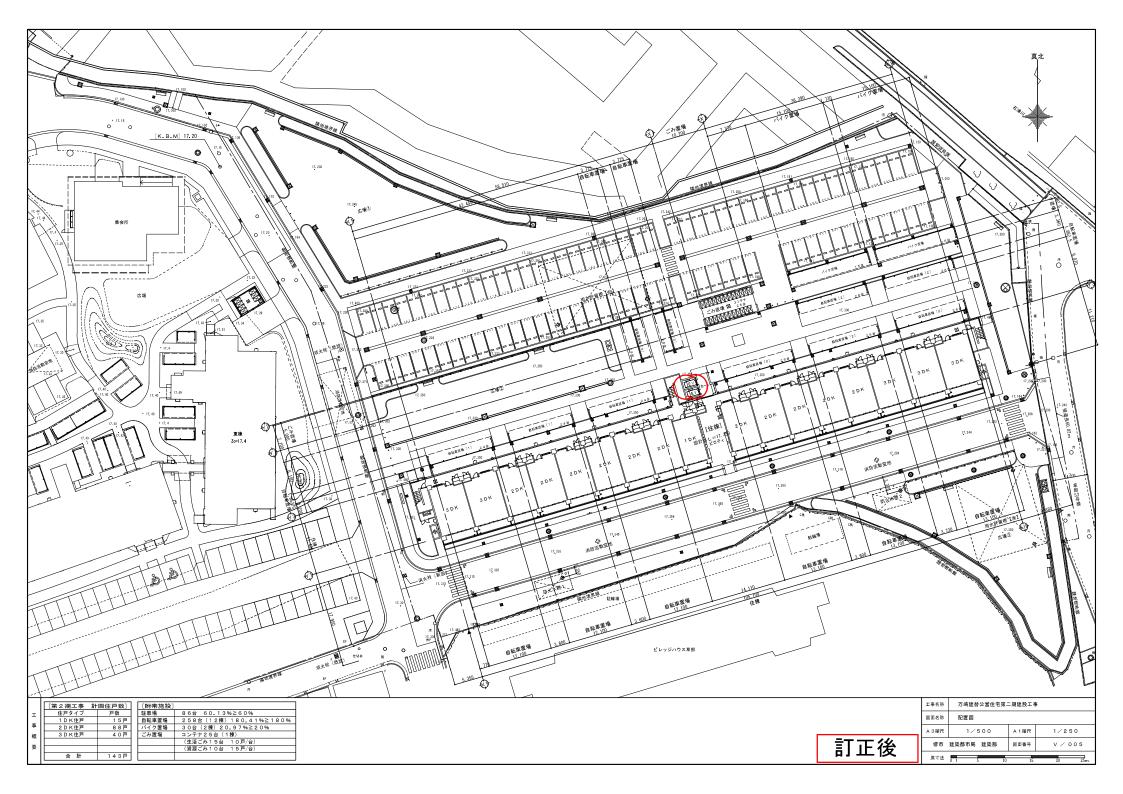

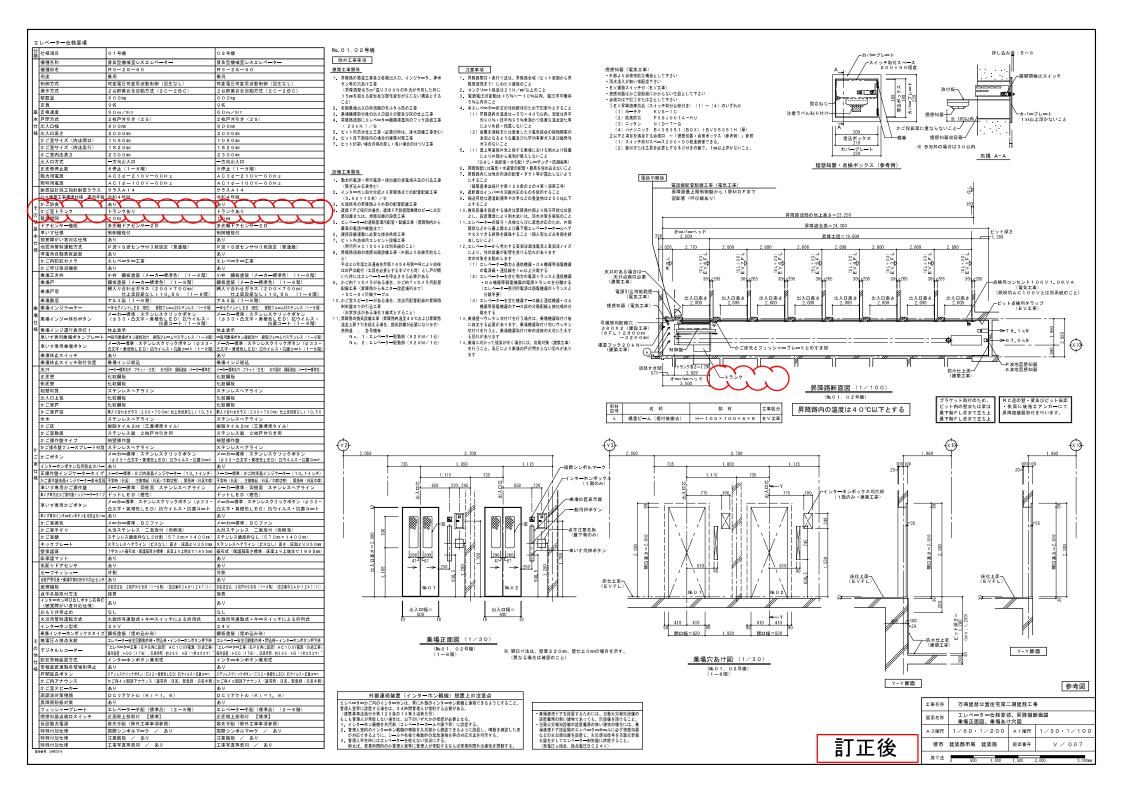

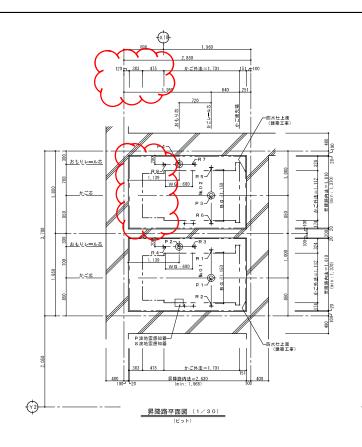

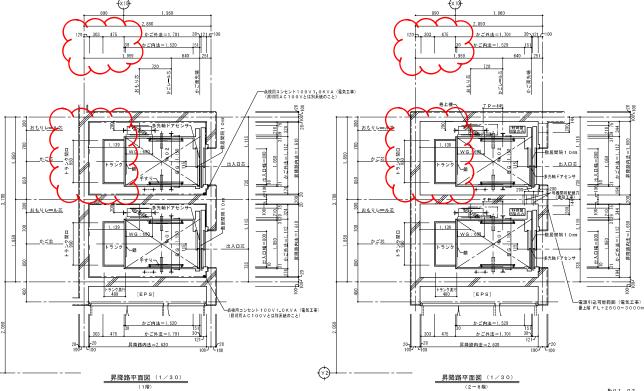

ブラケット取付のため、 ピット内の壁または梁は 最下階FL面まで立ち上 げて下さい(建築工事) 昇降路機器はビット底面・側面、 梁・壁 (コンクリートの場合)に あと施工アンカーにより取付を行

レール下端部荷	重(長期荷重)	ピット荷重 (短期荷重)				
R1 (kN)	R2 (kN)	R3 (kN)	R4 (kN)	P1 (kN)	P2 (kN)	
5.9	22.6	40,1	19,8	78,1	67.0	
R5 (kN)	R6 (kN)	R7 (kN)	R8 (kN)	P3 (kN)	P4 (kN)	
5.9	22.6	40.1	19.8	78.1	67.0	

昇降路壁はブラケット取付部の為 埋設配管・配線は不可


動力電源設備 (1台1回線、CVT電線使用時) 照明用電源								
号機名	電源電圧 周波数	電動機容量	股備容量 電源例NF容量 感度電流値 ": 動作時間 電		電線サイズ	接地線サイズ		
0 1	A C 3 φ 2 1 0 V 6 0 H z	4.1 kW	5 k V A	4 0 A T	100mA以上 0.2秒以上	63 m まで 8 m² 109 m まで 14 m² 167 m まで 22 m²	3.5 m²	
0 2	A C 3 φ 2 1 0 V 6 0 H z	4.1 kW	5 k V A	4 0 A T	100mA以上 0.2秒以上	63mまで 8m <sup>2</sup> 109mまで 14m <sup>2</sup> 167mまで 22m <sup>2</sup>	3.5 m²	

(\*) 電源側に漏電遮断器を設置する場合

高調波対策内容	対策内容 機器名称	定格容量	台数	合計容量 Pi		6パルス 換算係数	6 パルス等価 容量 [K   ×P   ]	機器最大 稼働率	基本電流に対する高調液電流発生率 [ n (%)							
		(kVA)		(kVA)		(K1)	(kVA)	(%)	5次	7次	11次	13次	17次	19次	23次	25%
ノイズフィルタの( (標準)	01,02号機				-3-1	3.4	34.9	2-5	-6-5	41	8.5	7.7	4.3	3.1	2, 6	1.0
DCリアクトル追加 (Ki=1.8相当) (600kg-60m/fiin)	5.1	2	10.2	3 3	1.8	18.5	2 5	3 0	13	8.4	5	4.7	3.2	3	2.2	

高圧または特別高圧需要家が高調波発生機器を新設、増設または更新する場合には「高圧または特別高圧で受電する需要家の高調波抑制対策ガイドライン」への適用が求められる。 ガイドラインではその需要家から流出する高調波電流の上限値を定めており、経過する場合には何らかの対策を求められる。


※ 各次数毎の高調波流出電流量は以下の計算により求めることができる。

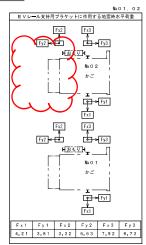



注:上記矢印の地震時荷重により柱、梁などのたわみの合計が5 mm以下と なるよう節材を設計のこと。又、ねじれに対し強固に取付ること。

参考図


訂正後

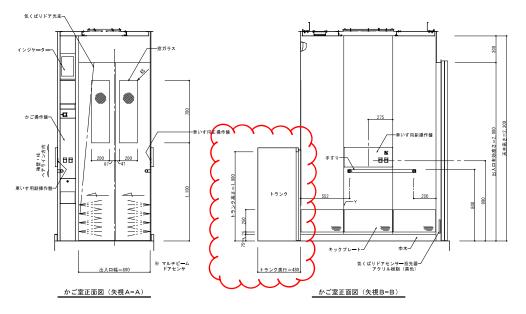


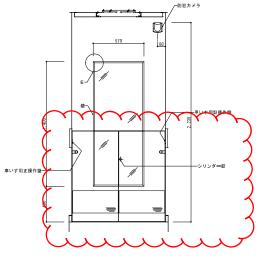

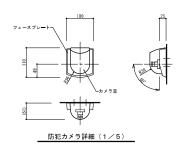


防犯カメラ意匠仕様							
フェースプレート	材質		ABS樹脂				
	色、仕	: E	色: (ホワイト)				
カメラ窓部	材質		ポリカーボネート				
	色		グレースモーク				
信号方式	NTS	С					
同期方式	内部區	期					
電源電圧	DC1	2 V					
カメラ	型名		CFS-K01C				
	画角	水平	112°				
I	1	加士	0.20				

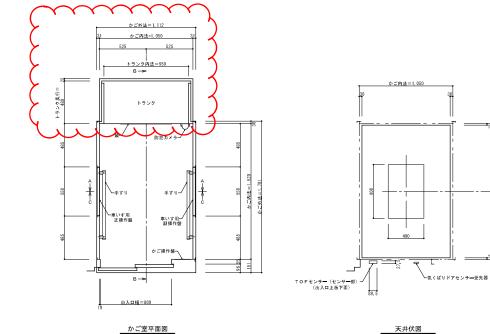

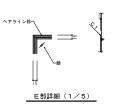

かご室正面図(矢視 C-C)

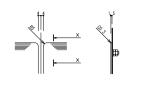

Y部詳細(1/2) 断面X-X(1/2)

意匠仕様							
天井	鋼板塗装仕上						
換気装置	D C軸流ファン+						
照明	乳白色樹脂照明板 LED照明(白色)						
停電灯	主照明兼用式						
壁	化粧鋼板						
出入口上板	化粧鋼板						
戸	化粧鋼板						
袖壁・柱	ステンレスへアライン仕上						
巾木	アルミ製						
床仕上部	樹脂タイル t2						
敷居	アルミ製						
窓ガラス	網入り合わせガラス t 10.56 (段差:無) JIS R3205						
鏡	ステンレス鏡面仕上 t3(3分割)						
手すり	ステンレスへアライン仕上(#32) キャップ:樹脂(パールメッキ) ブラケット:アルミ ブラケットカバー:樹脂(パールメッキ)						
キックプレート	ステンレスヘアライン仕上:ビス無						
保護幕	カーペット地マグネット式 H=1895						
床マット	筋入りゴムマット						

No.02かご室意匠図 参考図

	工事名称	万崎建替公営住宅第二期建設工事								
	図面名称	O 2 号機 かご室詳細図								
	A 3縮尺	1/4 1/10 1/15	A 1縮尺	1/2 1/5 1/15						
l	堺市	建築都市局 建築部	図面番号	V / 010						
I	原寸法	0 250 500	750	1 000 1 500mm	l					

訂正後