設計図書等に関する質疑回答書

案件名:万崎建替公営住宅第二期建設工事

堺市建築都市局建築部建築課

種別	ページ	質 疑 事 項	回 答 事 項
図面	A/002	共通仮設費(積上)明細の情報共有システムの利用料が不明です。確認 方法を御教示願います。	「堺市建設工事情報共有システム活用試行要領」(営繕系工事編)に基づき、本工事期間中に当該システムの導入に必要な費用を計上してください。
設計書	P13	普通コンクリート高炉セメントB種FC27-S15の基礎コンクリート設計数量791㎡に対する弊社拾い数量が1119㎡となり328㎡の不足となります。又、普通コンクリート高性能AE減水剤FC24-S18、設計数量1873㎡に対する弊社拾い数量は2217㎡となり344㎡の差異が有ります、合計672㎡の数量不足差異があります、御指示下さい。	参考内訳明細書のとおりです。
設計書	P21	防水外部建具廻りシーリング工事の設計数量4237mに対し弊社拾い数量4922mとなり685m不足があります御指示下さい。	参考内訳明細書のとおりです。
設計書	P31~33	左官工事で各室のPS内床の仕上げはコンクリート直均し仕上げと読み取れます。 PS内は各設備工事のタテ管用スリーブ等がありコンクリート打設時には仕上がりません、各設備工事の工事完了後となりますが設計書左官工事にその項目が見当たりません、どの項目に計上すれば宜しいですか御指示下さい。 又、PS内床の仕上がり程度を御指示下さい。	す。 図面A/007の「15 左官工事」の「6 床コンクリート直均し仕上げ」を 適用ありに訂正します。
図面 設計書	A/166 P3	STEP4の「西側 L=22.6m(盛替)」が、設計書内訳明細(P3)に記載されていません。御指示下さい。	参考内訳明細書(共通仮設費(積上))P3の「STEP4 単管バリケード」に 含まれていますので、摘要欄に追記します。 参考内訳明細書を再掲しますので確認願います。
図面	A/011 A/157 P88, P89	特記仕様書A/011②-①「遠心力鉄筋コンクリート管 B形管」に○印がありますが、図面及び設計書内訳明細には、HP管の表記がありません。御指示下さい。	遠心力鉄筋コンクリート管の施工はありませんので、図面A/011を訂正します。 図面を再掲しますので確認願います。
図面 設計書	A/142 P90	図面及び設計書内訳明細で駐車場区画ラインが「□500」と記載ありますが、通常「150×300」となります。御指示下さい。	図面のとおりです。
図面 設計書	A/146 P86	雨水貯留槽(北)→オリフィス桝(北)「J01」→既設雨水幹線管の掘削深さが、オリフィス桝(北)地点で「4165」とあります。オリフィス桝(南)と同様に山留めが必要と思われます。御指示下さい。	

設計図書等に関する質疑回答書

案件名:万崎建替公営住宅第二期建設工事

堺市建築都市局建築部建築課

種別	ページ	質 疑 事 項	回 答 事 項
図面 設計書	A/156 P87	J01から流出管径「VU φ 450」とありますが、設計書内訳明細にはありません。御指示下さい。	VUφ450 3.7mを計上するため、参考内訳明細書P87を訂正します。 参考内訳明細書を再掲しますので確認願います。
図面 設計書	A/155 A/156 P86	設計書内訳明細に排水管 (90° コンクリート巻き) 「VP-100 25.5m」と記載ありますが、図面 (会所リスト1,2) には見当たりません。しかし、A145~149の下段の凡例には、記載されています。B02→B03及びB04→05間は「凡例g」では「VP-100」となっていますが、会所リストでは「VP150」となっています。御指示下さい。	90° コンクリート巻きの有無については図面A/145~149及び参考内訳明細書P86が正ですが、再確認の結果、雨水排水管符号a、c、fの配置、a、b、c、e、g、i、1の数量、管底高の誤り及び会所リストの備考に根巻補強の記載漏れがありましたので、図面A/145~149、155、156及び参考内訳明細書P72、86、87、94を訂正します。図面及び参考内訳明細書を再掲しますので確認願います。
図面	A/148 A/155	$A/148$ では $E10 \rightarrow E11$ 及び $E14 \rightarrow E15$ 間が凡例では「g $VP \phi 100$ 90° コンクリート巻き」となっていますが $A/155$ では、 $E14 \rightarrow E15$ 間は「90° コンクリート巻き」となっていません。御指示下さい。	
図面 設計書	A/163 P3	仮設鉄板敷 (ゲート付近の2ヶ所) で図面記載 (334㎡/36枚) ありますが、場内が既設杭撤去後の地盤であるため、広範囲にわたり鉄板養生が必要になると思われます。概算数量で136枚 (1263㎡) 程度は必要と思われます。同じく敷鉄板の安定を図るための砕石敷が同面積必要と思われます。その際の砕石敷厚も合わせて御指示下さい。	図面及び参考内訳明細書のとおりです。
図面 設計書	A145 A164 P5, P72	各種山留め鋼矢板打設工法が「圧入工法」となっていますが、通常補助工法を使用しない油圧圧入はN値25までが可能と成っています。柱状図では、N値25を超えているので補助工法で設計されているのでしょうか。(オーカー・先行堀等)御指示下さい。	
図面 設計書	A/163 A/165	杭工事施工にあたり、杭打重機転倒防止のため、地盤改良による足元 補強が必要となります。約1700㎡程度必要と思われます。御指示下さ い。	杭施工時の地盤状況により、検討の結果、地盤改良が必要と判断された場合には、協議によることとします。
図面 設計書	A/157 P84, P85	図面には「SUS製タラップ桝深さ1.0m以上取付」とありますが、設計書内 訳明細には記載ありません。御指示下さい。	参考内訳明細書P84,85の深さ1.0m以上となる「V型街渠枡」、「現場打ち集水桝(1)」及び「現場打ち集水桝(2)」に含まれていますので、摘要欄に追記します。 参考内訳明細書を再掲しますので確認願います。

万崎建替公営住宅第二期建設工事の設計図書の訂正について(通知)

万崎建替公営住宅第二期建設工事の設計図書について、以下のとおり、一部訂正しますので、お知らせします。

現在、堺市ホームページに掲載されている書類は訂正済みですので、再度、ダウンロード していただくか、お持ちの書類を訂正していただきますようお願いいたします。

なお、開札予定日時、入札書の提出期間の変更はありません。 ご迷惑をお掛けし、お詫び申し上げます。

1. 訂正箇所

- ・参考内訳明細書 直接工事費: P5、P72、P73、P84、P85、P86、P87、P94 共通仮設費(積上): P3
- ・図面 A/007、A/011、A/145、A/146、A/147、A/148、A/149、A/155、A/156、A/163、A/164

2. 訂正及び補足説明について

訂正後抜粋資料において、項目の訂正及び補足説明を行っている部分について、参考内 訳明細書は黄色着色、図面は赤色雲マークで表現していますので、訂正前訂正後の参考内 訳明細書及び図面を比較し、ご確認ください。

い合わ

担当課:建築都市局建築部建築課

電 話:072-228-7427

わせ先

図面正誤表

工事名称:万崎建替公営住宅第二期建設工事

図面No.	図 面 名 称	訂 正 箇 所	誤	正	備考
A/007	特記仕様書(No7)	15 左官工事 6 床コンクリートの直均し仕上げ	摘要なし(番号6に〇印なし)	摘要あり(番号6に○印あり)	
A/011	特記仕様書(N o 1 1)	21 排水工事 1 屋外雨水排水 ・遠心力鉄筋コンクリート管	摘要あり(〇印あり)	摘要なし(〇印なし)	
~ A/149	雨水排水計画平面図(全体) 雨水排水計画平面図(1/4) 雨水排水計画平面図(2/4) 雨水排水計画平面図(3/4) 雨水排水計画平面図(4/4) [参考]仮設計画図(STEP2)	凡例(山留め) 凡例	鋼矢板工法(圧入工法)	鋼矢板工法(オーガー併用圧入工法)	
A/163	[参考]仮設計画図(STEP1)	凡例	[山留]鋼矢板工法(圧入工法)(鋼矢 板皿型 自立型) 計 L=268m、山留 め高さ:H=8.0m	削除	
~	雨水排水計画平面図(全体) 雨水排水計画平面図(1/4) 雨水排水計画平面図(2/4) 雨水排水計画平面図(3/4) 雨水排水計画平面図(4/4)	・凡例(山留め) ・雨水貯留槽【北】→J01→既設雨水幹線	・鋼矢板V-L型 自立型 計L=32.0m ・図中記載なし	・鋼矢板V-L型 自立型 計L=46.0m ・Ab L=14.0m H=10.0m	
A/147	雨水排水計画平面図(全体) 雨水排水計画平面図(2/4) 雨水排水計画平面図(4/4)	・D20→D23の排水管 ・F16→F17の排水管	• a • f	• c • a	
~	雨水排水計画平面図(全体) 雨水排水計画平面図(1/4) 雨水排水計画平面図(2/4) 雨水排水計画平面図(3/4) 雨水排水計画平面図(4/4)	符号a、b、c、e、g、i、jの数量	a: 329m b: 96.1m c: 179m e: 30.8m g: 25.5m i: 90.1m j: 39.6m	a: 331m b: 82.0m c: 187m e: 31.0m g: 18.3m i: 121m j: 29.7m	
A/155	会所リストー 1	流入管底高	C17 : 16. 109	A05: 16. 536、16. 698 A08: 16. 571、16. 649 A11: 16. 606 B02: 16. 746 B03: 16. 677 B05: 16. 557 C16: 16. 303、16. 711 C17: 16. 102 C18: 15. 899 C貯留槽[北]: 15. 285	

図面No.	図面	名	称	訂	正	箇	所	誤	正	備考
A/156	会所リストー2			流入管底高				E31:16.591 E32:16.441 E33:16.404 E貯留槽[南]:15.564	E30: 16.694 E31: 16.582 E32: 16.437 E33: 16.403 E貯留槽[南]: 15.558 H貯留槽[南]: 15.790	
A/155	会所リストー 1			流出管底高				B03 : 16. 668	B03 : 16. 667	
A/156	会所リストー2			流出管底高				E30 : 16. 691	E30 : 16. 682	
A/155	会所リストー 1			流入管径					B03 : VP φ 100 B05 : VP φ 100	
A/155	会所リストー 1			流出管径					B02 : VP φ 100 B04 : VP φ 100	
A/155	会所リストー 1			桝間距離				A05: 4.785, 5.264 A08: 4.750, 11.925 A11: 12.308 B02: 3.530 B03: 5.612 C10: 1.969 C16: 6.202, 2.446 C17: 19.021 C18: 19.021	A02: 10.600 A05: 4.903, 5.159 A08: 4.871, 11.546 A11: 12.291 B02: 3.487 B03: 5.732 C10: 1.869 C16: 6.204, 2.450 C17: 19.023 C18: 19.022 D04: 7.282	
A/156	会所リストー2			桝間距離				E32:10.810 E33: 2.528 E貯留槽[南]:3.289 G貯留槽[南]:6.196 H貯留槽[南]:3.706 I貯留槽[南]:2.296	E30: 13.000 E32: 11.410 E33: 2.058 E貯留槽[南]: 8.590 G貯留槽[南]: 7.410 H貯留槽[南]: 4.177 I貯留槽[南]: 3.897 K01: 1.776	
A/155	会所リストー 1			備考				B05:流入管 E10:[第1桝] E14:[第1桝]	B03:流出入管 B05:流出入管 E10:[第1 桝]流出管:根巻補強90° E14:[第1 桝]流出管:根巻補強90° E15:E14流入管:根巻補強90°	

参考内訳明細書正誤表

工事名称:万	崎建替公営住宅第二期	建設工事 誤		1		正			
明細書No.	名 称	摘要	数量単位	明細書No.	名 称	─────────────────────────────────────	数量	単位	備考
P5	山留	鋼矢板工法 Ⅲ型 自立		P5	山留	鋼矢板工法 Ⅲ型 自立			ITE
6行目 直接工事費		圧入工法	式	6行目 直接工事費		圧入工法 L=268m H=8.0m 引抜共 90日程度 オーガ-併用	<u>I</u>	式	1
P72	根切り	総掘り		P72	根切り	総掘り			訂正
1行目 直接工事費		自立山留め内	2, 245 m3	1行目 直接工事費		自立山留め内	2, 329	m3	
P72	根切り	小規模土工		P72	根切り	小規模土工		mə	訂正
4行目		_	2, 109	4行目		_	2, 083		
<u>直接工事費</u> P72	床付け	総掘り	m3	<u>直接工事費</u> P72	床付け	総掘り		m3	訂正
6行目			551	l 6行目			554		
<u>直接工事費</u> P72	埋戻し	改良土	m [*]	直接工事費 P72	埋戻し	改良土		m³	訂正
8行目			1, 138	8行目			1, 210		
直接工事費 P72	埋戻し	小規模土工	m3	直接工事費 P72	埋戻し	小規模土工		m3	訂正
9行目	性失し	改良土	1, 335	9行目	程長し	改良土	1, 319		g) 1E
直接工事費	.1.47	网友长工法 双型 点去	m3	直接工事費	.i.dn	個左右工法 取刑 点 去		m3	ē
P72 12行目	山留 (雨水貯留槽北)	鋼矢板工法 IV型 自立 圧入工法 L=73.6m H=10.5m 引抜共	1	P72 12行目	山留 (雨水貯留槽北)	鋼矢板工法 Ⅳ型 自立 圧入工法 L=73.6m H=10.5m 引抜共	1		訂正
直接工事費		90日程度	式	直接工事費		90日程度 オーガー併用		式	
P72 13行目	山留 (雨水貯留槽南)	鋼矢板工法 IV型 自立 圧入工法 L=68.3m H=10.0m 引抜共	1	P72 13行目	山留 (雨水貯留槽南)	鋼矢板工法 IV型 自立 圧入工法 L=68.3m H=10.0m 引抜共	1		訂正
直接工事費		90日程度	式	直接工事費		90日程度 オーガー併用		式	
P72 14行目	山留 (雨水排水K01-03)	鋼矢板工法	1	P72 14行目	山留 (雨水排水K01-03)	鋼矢板工法 Ⅲ型 切梁1段 圧入工法 L=69.1m H=8.5m 引抜共	1		訂正
直接工事費		30日程度	式	直接工事費		30日程度 オーガー併用		式	
P72 15行目	山留 (集水桝A15)	鋼矢板工法 Ⅲ型 自立 圧入工法 L=6.0m H=7.0m 引抜共		P72 15行目	山留 (集水桝A15)	鋼矢板工法 Ⅲ型 自立 圧入工法 L=6.0m H=7.0m 引抜共	1		訂正
15行日 直接工事費	(未小竹HAIO)	圧入工法	式	I5行日 直接工事費	(未小竹門10)	住人工法	<u></u>	式	
P72	山留	鋼矢板工法 Ⅲ型 自立		P72	山留	鋼矢板工法 Ⅲ型 自立			訂正
16行目 直接工事費	(集水桝G01)	圧入工法 L=6.6m H=5.0m 引抜共 30日程度	式	16行目 直接工事費	(集水桝G01)	圧入工法 L=6.6m H=5.0m 引抜共 30日程度 オーガ-併用	11	式	1
P72	山留	鋼矢板工法 Ⅲ型 自立		P72	山留	鋼矢板工法 Ⅲ型 自立			訂正
17行目 直接工事費	(集水桝H01)	圧入工法 L=4.5m H=5.0m 引抜共 30日程度	式	17行目 直接工事費	(集水桝H01)	圧入工法 L=4.5m H=5.0m 引抜共 30日程度 オーガー併用	1	式	
P72	山留	第5板工法		P72	山留	鋼矢板工法 Ⅲ型 自立			訂正
18行目 直接工事費	(集水桝I01)	圧入工法	1 式	18行目 直接工事費	(集水桝I01)	圧入工法 L=5.1m H=5.0m 引抜共 30日程度 オーガー併用	1	式	1
P72	山留	00日程度 網矢板工法 V-L型 自立 圧入工法 L=18.0m H=10.0m 引抜共	14	P72	山留	鋼矢板工法 V-L型 自立			訂正
19行目	(防水水槽1)	圧入工法 L=18.0m H=10.0m 引抜共 30日程度	1 式	19行目	(防水水槽1)	圧入工法 L=18.0m H=10.0m 引抜共	1		
直接工事費 P72	山留	30日程度	工人	直接工事費 P72	山留	30日程度 オーカ* - 併用 鋼矢板工法 V- L型 自立		式	訂正
20行目	(防水水槽1)	鋼矢板工法 V-L型 自立 圧入工法 L=14.0m H=10.0m 引抜共	1	1 20行目	山留 (防水水槽1)	鋼矢板工法 V-L型 自立 圧入工法 L=14.0m H=10.0m 引抜共	1		
直接工事費		30日程度	式	直接工事費 P73	山留	30日程度		式	追加
				1行目	(オリフィス桝J01)	圧入工法 L=14.0m H=10.0m 引抜共	1		
P84	V型街渠枡	W650 × D500 × H1050		直接工事費 P84	V型街渠枡	30日程度 オーガ-併用 W650×D500×H1050		式	訂正
19行目		グレーチング蓋 T−6	1	19行目	- 工内木川	グレーチング蓋 T−6	1		R1. 11.
直接工事費 P84	V型街渠枡	地業共 (R-5) W650×D500×H1200	か所	直接工事費 P84	V型街渠枡	地業共 (R-5) SUS製タラップ共 W650×D500×H1200		か所	訂正
20行目		ク゚レーチンク゚蓋 T−6	1	20行目	1. 本以本切	ク゚レーチンク゚蓋 T-6	1		.01.44-
直接工事費	V用体语力	地業共 (R-5) W650×D500×H1500	か所	直接工事費	V用(4:) 海 14	地業共 (R-5) SUS製タラップ 共 W650×D500×H1500		か所	it at
P85 1行目	V型街渠枡	W650×D500×H1500 グレーチング蓋 T-6	2	P85 1行目	V型街渠枡	W650×D500×H1500 ク゚レーチング蓋 T-6	2		訂正
直接工事費	VIII.4-7E-40	地業共(R-5)	か所	直接工事費	VIII/4-15-40	地業共(R−5)SUS製タラップ共		か所	
P85 2行目		W650 × D500 × H1650 ケ レーチング 蓋 T-6	1	P85 2行目	V型街渠枡	W650×D500×H1650 ク゚レーチング 蓋 T-6	1		訂正
直接工事費 P85		地業共 (R-5)	か所	直接工事費	UTILA-YE IA	地業共(R-5)SUS製タラッブ共		か所	
P85 3行目		W650 × D500 × H1800 ク・レーチング 蓋 T-6	1	P85 3行目	V型街渠枡	W650×D500×H1800 ケ レーチング 蓋 T-6	1		訂正
直接工事費		地業共(R-5)	か所	直接工事費		地業共(R-5)SUS製タラップ共		か所	
P85 10行目	現場打ち集水桝	W600×D600×H1050 プ・レーチング・蓋 /ンスリップ・細目 T-6		P85 10行目	現場打ち集水桝	W600×D600×H1050 ケ・レーチンケ・蓋 / ンスリッフ・細目 T-6	1		訂正
直接工事費		地業共(R-6)	か所	直接工事費		地業共(R-6) SUS製タラップ共		か所	
P85	現場打ち集水桝	W600×D600×H1200 たこれが落 ハスリャス MR T G	10	P85	現場打ち集水桝	W600 × D600 × H1200	10		訂正
11行目 直接工事費	(1)	グレーチング蓋 /ンスリップ細目 T-6 地業共 (R-6)	10 か所	11行目 直接工事費	1(1)	/ ^ ルーチング 蓋 /ンスリップ 細目 T-6 地業共 (R-6) SUS製タラップ 共	10	か所	
直接工事費 P85		W800 × D800 × H1350		P85	現場打ち集水桝	地業共 (R-6) SUS製タラップ共 W800×D800×H1350			訂正
12行目 直接工事費	(2)	ヴレーチング蓋 /ンスリップ細目 T-6 地業共 (R-7)	l か所	12行目 直接工事費	(Z)	グレーチング蓋 /ンスリップ細目 T-6 地業共(R-7) SUS製タラップ共	I	か所	
P85	現場打ち集水桝	W800 × D800 × H1500		P85	現場打ち集水桝	W800 × D800 × H1500		.~ 1/1	訂正
13行目 直接工事費	(2)	グレーチング蓋 /ンスリップ細目 T-6 地業共 (R-7)	4 か所	13行目 直接工事費	(2)	グレーチング蓋 /ンスリップ細目 T−6 地業共 (R−7) SUS製タラップ共	4	か所	
直按工爭其	l .	地未六 \n-//	תפינג	直按上尹賞	I	地未六 n-// 000表777/ 六		ומינו	

		誤								1	
明細書No.	名 称	摘	要	量 単位	明細書No.	名 称	摘	要数	量 単位		備考
P85	現場打ち集水桝	W800 × D800 × H1650			P85	現場打ち集水桝	W800 × D800 × H1650			訂正	
14行目	(2)	グレーチング蓋 /ンスリップ細目 T-6		1	14行目	(2)	グレーチング蓋 ノンスリップ細目 T-6	1			
直接工事費 P85	TR48+T+ #+W	地業共 (R-7) W800×D800×H1800		か所	直接工事費 P85	現場打ち集水桝	地業共(R-7) SUS製タラップ共 W800×D800×H1800		か所		
15行目	現場打ち集水桝 (2)	1800×1800×11800		2	15行目	現場打り無水桝 (2)	// v − f > 0 × D 8 0 0 × D 1 8 0 0 0 0 0 0 0 0 0 0 0 0 0 0 0 0 0 0	2		訂正	
直接工事費	12/	地業共 (R-7)		か所	直接工事費	12/	地業共 (R-7) SUS製タラップ共		か所		
P86	排水管	VP-100			P86	排水管	VP-100			訂正	
13行目				329	13行目			33	1		
直接工事費				m	直接工事費				m	_	
P86	排水管	VP-125			P86	排水管	VP-125			訂正	
14行目 直接工事費				16. 1 m	14行目 直接工事費			82.			
<u> 直接工事質</u> P86	排水管	VP-150		m	□接工争貸 P86	排水管	VP-150		m	訂正	
15行目	13年八日	VI 100		179	15行目	1357/15	VI 100	18	7	101.17	
直接工事費				m	直接工事費				m		
P86	排水管	VU-250			P86	排水管	VU-250			訂正	
17行目			3	0.8	17行目			31.			
直接工事費	Lib. L. Mr.	VD 400		m	直接工事費	Life 1. date	WD 400		m		
P86 19行目	排水管	VP-100 90° コンケリート巻共		5. 5	P86 19行目	排水管	VP-100 90° コンケリート巻共	18	2	訂正	
直接工事費	-	90 コングリートを共		ສ. ສ m	1917日 直接工事費		90 17/17-17を共	10	ى m		
<u> </u>	排水管	VP-125		m	P86	排水管	VP-125		- 111	訂正	
20行目	IN I	90° コンクリート巻共	9	0.1	20行目	135-77-5	90° コンクリート巻共	12	1		
直接工事費				m	直接工事費				m		
P87	排水管	VP-150			P87	排水管	VP-150			訂正	
1行目		90° コンクリート巻共	3	9. 6	1行目		90° コンクリート巻共	29			
直接工事費				m	直接工事費 P87	排水管	VU-450		m	'd to	
					5行目	排水官	VU-450	3.	7	追加	
					直接工事費				m m		
P94	発生材運搬	発生土 5,285m3			P94	発生材運搬	発生土 5,343m3			訂正	
1行目		コンクリート類 16.4m3			1行目		コンクリート類 16.4m3				
直接工事費		アスファルト類 40.4m3			直接工事費		アスファルト類 40.4m3				
		木材類 0.3m3					木材類 0.3m3				
		カ゚レキ類 81.5m3 廃プラスチック類 0.2m3					カ* レキ類 81.5m3				
		廃ノフスナック類					<u>廃プラスチック類 0.2m3</u> 汚泥 9.0m3				
	+	757/5 3. Ollo		1			73.00				
				式					式		
P94	発生材処分	発生土 5,285m3			P94	発生材処分	発生土 5,343m3			訂正	
2行目		コンクリート類 16.4m3			2行目		コンクリート類 16.4m3				
直接工事費		アスファルト類 40.4m3			直接工事費		7スファルト類 40.4m3				
		木材類 0.3m3 が 4類 81.5m3					木材類 0.3m3 が4類 81.5m3				
		ルト対 81.5m3 廃プラスチック類 0.2m3			 		ルキ類 81.3m3 廃プラスチック類 0.2m3				
	+				†						
				1			1.2.2.2				
				式					式		
P3	STEP4	単管上下2本 L=1.5m スタンド2台			P3	STEP4	単管上下2本 L=1.5m スタント゚2台			訂正	
9行目	単管バリケード	チュープ・ライト			9行目	単管バリケード	₹1-7° 5/1				
共通仮設費	-	317m 掛払い基本料運搬共			共通仮設費		317m 掛払い基本料,運搬共				
(積上)		存置 45日程度 11.2m 存置 15日程度			(積上)		存置 45日程度 11.2m 存置 15日程度				
	+	23.2m 存置 15日程度					23.2m 存置 15日程度				
		26.2m 存置 15日程度					26.2m 存置 15日程度				
		1.1		1			26.2m 存置 15日程度 22.6m 盛替				
				式					式	1	

住棟		=	土工								
名 称	摘	要	数	量	単位	単	価	金	額	備	考
根切り	つぼ, 布掘り		0	0.51							
	深さ2.5m程度		۷,	951	m3						
床付け	つぼ, 布掘り		1	486							
			1,	400	m²						
埋戻し	改良土			828							
				020	m3						
盛土	改良土			26. 2							
				20. 2	m3						
土工機械運搬	2往復			1							
				1	式						
山留	鋼矢板工法 Ⅲ型 圧入工法 L=268m			1							
	90日程度	*100		•	式						
計											

<u></u>	事 真 州口加州加				H1 -	<u> </u>		
屋外附带		土工						
名 称	摘 要	数量	単位	単価	金	額	備	考
根切り	総掘り							
	自立山留め内	2, 245						
			m3					
根切り	総掘り 法付オープンカット	364						
	佐い オーノ フルット	304	m3					
根切り	総掘り		mo					
	山留め内・切梁	298						
			m3					
根切り	小規模土工							
	-	2, 109						
すきとり	積み込み共 H300程度		m3					
9669	境がためが大 Hoood主人	266						
			m3					
床付け	総掘り							
		551						
· · · · · ·			m²					
埋戻し (素掘側溝範囲)	改良土	160						
(希畑側侢軋囲)		160	m3					
埋戻し	改良土		mo					
		1, 138						
			m3					
埋戻し	小規模土工							
	改良土	1, 335						
盛土	改良土		m3					
Mt 1.	以及工	107						
		101	m3					
盛土	小規模土工範囲							
	改良土	30.8						
J. Ct	And the latter Ville was Till and the		m3					
山留 (雨水貯留槽北)	鋼矢板工法 IV型 自立 圧入工法 L=73.6m H=10.5m 引抜:	共 1						
(内内/八克) 田 7日 41/	90日程度		式					
 山留	鋼矢板工法 IV型 自立							
(雨水貯留槽南)	圧入工法 L=68.3m H=10.0m 引抜	共 1						
	90日程度		式					
山留 (不 la lilla la word and and	鋼矢板工法 Ⅲ型 切梁1段							
(雨水排水K01-03)	E入工法 L=69.1m H=8.5m 引抜共 30日程度	1	式					
 山留	鋼矢板工法 Ⅲ型 自立		10					
(集水桝A15)	圧入工法 L=6.0m H=7.0m 引抜共	1						
	30日程度		式					
山留	鋼矢板工法 Ⅲ型 自立							
(集水桝G01)	圧入工法 L=6.6m H=5.0m 引抜共	1	<u>_</u> p_					
 山留	30日程度 鋼矢板工法 Ⅲ型 自立		式					
山宙 (集水桝H01)	压入工法 L=4.5m H=5.0m 引抜共	1						
	30日程度		式					
山留	鋼矢板工法 Ⅲ型 自立							
(集水桝I01)	圧入工法 L=5.1m H=5.0m 引抜共	1						
I. CH	30日程度		式					
山留 (味水水塘1)	鋼矢板工法 V-L型 自立	H- 1						
(防水水槽1)	圧入工法 L=18.0m H=10.0m 引抜30日程度	共 1	式					
 山留	鋼矢板工法 V-L型 自立		14					
(防水水槽1)	压入工法 L=14.0m H=10.0m 引抜	共 1						
	30日程度		式					

	尹 貝 州	□ \(\begin{array}{c} \D\\\\\\\\\\\\\\\\\\\\\\\\\\\\\\\\\\\	_					由1 11	→ 11.1		
量外附帯		=	土工								
名 称	摘	要	数	量	単位	単	価	金	額	備	考
山留	アルミ矢板工法 切架										
雨水撤去BR5)	圧入工法 L=4.0m 30日程度	H=3.4m 引抜共		1	式						
山留	7/4:矢板工法 切梁	2段			10						
雨水撤去BR6)	圧入工法 L=8.0m			1							
	30日程度				式						
二工機械運搬	1往復			1							
				1	式						
計											

屋外附带		屋外排水			雨水排水		
 名 称	摘 要	数量	単位	単 価	金	額	 ——— 考
	既製品 300角 H420						
	コンクリート蓋	3					
	地業共 (R-1)		か所				
雨水枡D-2	既製品 300角 H600						
	コンクリート蓋	9					
	地業共 (R-1)		か所				
雨水枡D-3	既製品 350角 H490						
	コンクリート蓋	7					
	地業共 (R-1)		か所				
雨水枡D-4	既製品 350角 H690	1.7					
	コンクリート蓋	17	.2. ===				
王-1.4(ID C	地業共 (R-1)		か所				
雨水枡D-6	既製品 400角 H820 コンクリート蓋	1.0					
	地業共 (R-1)	10	か所				
	應業共 (N-1) 既製品 450角 H880		73-131				
NATIO O	コンクリート蓋	1					
	地業共 (R-1)	1	か所				
雨水枡D-10	既製品 500角 H1000		13 151				
11373 1717 2	コンクリート蓋	3					
	地業共 (R-1)		か所				
雨水枡D-12	既製品 600角 H1100						
	コンクリート蓋	3					
	地業共 (R-1)		か所				
L型側溝雨水枡(1)	W400×D300×H600						
	グレーチング蓋 T-25	13					
	地業共 (R-2)		か所				
L型側溝雨水枡(1)	W400×D300×H750						
	グレーチング蓋 T-25	3					
	地業共 (R-2)		か所				
L型側溝雨水枡(2)	W400×D450×H600						
	グレーチング蓋 T−25	1					
	地業共 (R-3)		か所				
L型側溝雨水枡(2)							
	グレーチング蓋 T-25	3	,				
* Ed /m/ ># == 1, 141 /o)	地業共 (R-3)		か所				
L型側溝雨水枡(2)							
	グレーチング蓋 T-25	4	3.7E				
L型側溝雨水枡(2)	地業共 (R-3)		か所				
上至関構的水机(2)	/ *レーチング 蓋 T-25	2					
	地業共 (R-3)	2	か所				
L型側溝雨水枡(2)			N 121				
	グレーチング蓋 T-25	2					
	地業共 (R-3)		か所				
L型側溝雨水枡(3)							
	グレーチング蓋 歩行用細目 T-25	1					
	地業共,排水管,接続共 (R-4)		か所				
V型街渠枡	W650×D500×H750						
	グレーチング蓋 T-6	2					
	地業共 (R-5)		か所				
V型街渠枡	W650×D500×H900						
	グレーチング蓋 T-6	2					
and the best to	地業共 (R-5)		か所				
V型街渠枡	W650×D500×H1050						
	グレーチング蓋 T-6	1					
vi用(を)写 ba	地業共 (R-5)		か所				
V型街渠枡	W650 × D500 × H1200	4					
	グレーチング蓋 T-6	1	2				
	地業共 (R-5)		か所				

屋外附帯				屋外排水					雨水排水		
 名	称	摘	 要	数	量	単位	単 化	価	金	額	 ——— 考
型街渠枡		W650×D500×H1500								.,.	 -
		グレーチング蓋 T-6			2						
		地業共 (R-5)				か所					
型街渠枡		W650×D500×H1650	0								
		グレーチング蓋 T-6			1						
		地業共 (R-5)				か所					
V型街渠枡		W650×D500×H1800	0								
		グレーチング蓋 T-6			1						
		地業共 (R-5)				か所					
現場打ち集	水桝	W450×D450×H600									
(1)		グレーチング蓋 ノンスリッ	ップ 細目 T-2		2						
en in i). 44-	1 1/1	地業共 (R-6)				か所					
現場打ち集	水桝	W450×D450×H600	→° 4m = _ m o		-						
(1)		グレーチング蓋 ノンスリッ	ック 神目 I-6		7	. a. =r					
田坦七十年	_l	地業共 (R-6)				か所					
現場打ち集:	水桝	W600×D600×H750 ケ レーチンケ 蓋 ノンスリッ			1						
(1)		地業共 (R-6)	グク NPロ 日 1-2		1	3.7E					
現場打ち集	-1/- t/mt	地来共 (K-6) W600×D600×H750				か所					
先物11り来。 (1)	/1/1/4	グ レーチング 蓋 ノンスリッ			1						
(1)		地業共 (R-6)	// NAI		1	か所					
現場打ち集	水桝	W600×D600×H900				72 101					
(1)	/1.//	グレーチング蓋 ノンスリッ			1						
(1)		地業共 (R-6)			•	か所					
現場打ち集	水桝	W600×D600×H900									
(1)		グレーチング蓋 ノンスリッ			2						
		地業共 (R-6)				か所					
現場打ち集	水桝	W600×D600×H1050	0								
(1)		グレーチング蓋 ノンスリッ	ップ 細目 T-6		1						
		地業共 (R-6)				か所					
現場打ち集	水桝	W600×D600×H1200	0								
(1)		グレーチング蓋 ノンスリッ	ップ 細目 T-6		10						
		地業共 (R-6)				か所					
現場打ち集	水桝	W800×D800×H1350	0								
(2)		グレーチング蓋 ノンスリッ	ップ 細目 T-6		1						
		地業共 (R-7)				か所					
現場打ち集	水桝	W800×D800×H1500	0								
(2)		グレーチング蓋 ノンスリッ	ップ 細目 T-6		4						
		地業共 (R-7)				か所					
現場打ち集	水桝	W800×D800×H1650									
(2)		グレーチング蓋 ノンスリッ	ップ 細目 T-6		1						
田田七十年	-1 c +6+	地業共 (R-7)	2			か所					
現場打ち集	小个件	W800×D800×H1800			0						
(2)		ケーチンケ 蓋 ノンスリッ 地業共 (R-7)	77 和日 1-6		2	か所					
)号組立マンホ・	ilv	φ750×H1040~118	80			7,7-17)					
↑ △ 炒豆 ┰ 、 \ \ 炒 ,	/¥	マンホール蓋 ノンスリップ・イ			1						
		地業共 (R-15)	1 N 1 U		1	か所					
)号組立マンホ	- <i>i</i> v	φ 750×H1340~148	80 E19			17 151					
	**	マンホール蓋 ノンスリップ・イ			1						
		地業共 (R-15)			*	か所					
)号組立マンホ・	- <i>I</i> V	φ750×H1340~148	80 F17								
		・ マンホール蓋 ノンスリップ゜f			1						
		地業共 (R-15)			-	か所					
)号組立マンホ・	- <i>N</i>	φ750×H1490~163	30 E24								
		マンホール蓋 ノンスリップ゜イ	仕様 T-6		1						
		地業共 (R-15)				か所					
)号組立マンホ	- <i>j</i> v	φ 750×H1490~163	30 F18								
		マンホール蓋 ノンスリップ゜イ	仕様 T-6		1						
		地業共 (R-15)				か所					

屋外附带		,	屋外排水				雨水	排水		
名 称	摘	要	数	量	単位	単 価	金	額	備	考
)号組立マンホール	φ 750×H1640~178	30 F21								
	マンホール蓋 T-2			1						
	地業共 (R-15)				か所					
)号組立マンホール	φ 750×H1640~178	80 E28								
	マンホール蓋 ノンスリップ。仁	士様 T-6		1						
	地業共 (R-15)				か所					
0号組立マンホール	φ 750×H1790~193									
	マンホール蓋 ノンスリップ・仁	士様 T-6		1						
	地業共 (R-15)				か所					
1号組立マンホール	φ 900×H3440~358									
	マンホール蓋 ノンスリップ・仁	士様 T-6		1	,					
· · ·	地業共 (R-16)				か所					
3号組立マンホール	φ 1500×H4140~42									
	マンホール蓋 ノンスリップ・仁	士禄 T-6		1	,					
)	地業共 (R-17)				か所					
オリフィス会所(南)	W2350×D1300×H32									
	Fc24-15-20 高炉tメ			1						
) P	マンホール蓋 T-2, 地業				か所					
オリフィス会所(北)	W2350×D1300×H38									
	Fc24-15-20 高炉tメ			1	,					
7-l	マンホール蓋 T-2, 地業				か所					
防護コンクリート	400φ 配管用貫通			4						
開口補強	t300×1,020×1,02	20		1	,					
24-54	アンカー共				か所					
防護コンクリート	500φ 配管用貫通			4						
開口補強	t300×1,070×1,07	70		1	, ===					
and builds (,)	アンカー共				か所					
J形側溝(1)	U-180	° 4m		010						
	グレーチング蓋 ノンスリッ	7) 細目 T-6		216						
rems to the (a)	地業共 (R-11)				m					
U形側溝(2)	U-250	° 4m		40.0						
	グレーチング蓋 ノンスリッ	7) 細目 T-6		40.9						
LIL 1. AA	地業共 (R-12)				m					
排水管	VP-75			0.7						
				0.7	***					
排水管	VP-100				m					
(肝)小官	VP-100			329						
				329						
 排水管	VP-125				m					
19F/IN E	VI 125			96. 1						
				50. 1	m					
排水管	VP-150				111					
DEVICE	1100			179						
				113	m					
排水管	VU-200				111					
DI / 1. E				209						
				200	m					
排水管	VU-250									
и л. п				30.8						
				00.0	m					
排水管	VU-300									
· · ·				7.9						
				1. 3	m					
排水管	VP-100									
2174-ы	90° コンクリート巻共			25. 5						
	V V// PEX			20.0	m					
 排水管	VP-125				111					
D174-14	90° コンクリート巻共			90. 1						
	V 4// 1207			50.1	m					

# 本 管	屋外附帯		,	屋外排水					雨水排力	k		
## A			要	数	量	単位	単	価	金	額	備	考
排水管	排水管				00.0							
排水管 NU-200 90° コンプート巻共 10.7 mm 10.7		90 32///1-1- 苍共			39. 6	m						
#水管 VU-400	排水管											
#水管 VU-350		90° コンクリート巻共			10. 7	m						
雨水幹線点検	DEVICE DE	100			40.4							
人孔マンキール蓋改修 (R-14a) 調整リップ t50, th/9/h共 既存でネート植去,		media i i i i i i i				m						
人孔マンホール蓋改修 (R-14b) 調整リップ* t50+100+100, th/h/共						か所						
(R-14b) 調整リケプ・t50+100+100、モルクル共 か所			cが記 記事を入日		1							
雨水幹線点検					1	か所						
(R-14c) 調整リング・t100+100, モルクル共	雨水幹線点検	既存マンホール撤去,										
雨水幹線点検 人孔マンホール蓋改修 (R-14d) 調整リング*t100+100、モルクル共 L型側溝 W400 地業共 (R-9) 328 m V型側溝 W500 地業共 (R-10) 96.8 m					1	かず						
(R-14d) 調整リング・t100+100, モルクル共 か所 L型側溝 W400 地業共 (R-9) 328 m V型側溝 W500 地業共 (R-10) 96.8 m	雨水幹線点検		, TN/N)			73-1731						
L型側溝 W400 地業共(R-9) 328 W型側溝 W500 地業共(R-10) 96.8 m	l .				1							
地業共 (R-9) 328 V型側溝 W500 地業共 (R-10) 96.8 m			, モルタル共			か所						
V型側溝 W500 地業共 (R-10) 96.8 m	L主 网络				328							
地業共 (R-10) 96.8 m	77年17日(2世)	WEGG				m						
m m	V型側溝 				96.8							
						m						
	計											

								訂止則			94		
屋外附帯				発生材処	:理								
名	称	摘		米ケ	量	単位	単	/III	金	額	備	考	
全 <mark>発生材運搬</mark>		発生土	女 5, 285m3	奴	- 里	平江	7	ІЩ	MZ.	快	VHI	~	
光生的 建版		カンクリート類	16. 4m3										
		アスファルト類	40. 4m3										
		木材類	0. 3m3										
		ガレキ類	81.5m3										
		廃プラスチック類	0.2m3										
		汚泥	9.0m3										
					1								
-ro at 1 1 t m a)		The state of				式							
発生材処分		発生土 コンクリート類	5, 285m3										
		アスファルト類	16. 4m3 40. 4m3										
		木材類	0. 3m3										
		ガレキ類	81.5m3										
		廃プラスチック類	0.2m3										
		汚泥	9.0m3										
					1								
計						式							
計													

名 称	摘要	数	量	単位	単	価	金	額	備	考
	75.6m 掛払い,基本料,運搬共							-		<u> </u>
	存置 30日程度		1							
				式						
STEP3	ガードフェンス(単管下地+控え) H									
仮設通路①	上部養生シート,下部足場板隙間塞 95.3m 盛替	₹ 8								
	95. 3m 金音 パネルキャスターゲート W=6. 3m H=2. 0m									
	2か所 盛替									
	プ・ラスチック敷板 t=13, RC-40 t=50									
	137㎡ 盛替(砕石撤去, 積込,	新設)								
			1							
				式						
STEP3	プラスチック敷板 t=13, RC-40 t=50									
仮設通路②	13.3m ² 盛替(砕石撤去,積込,	新設)	1							
				式						
小計										
STEP4	万能鋼板(単管下地+控え) H=3.	Om								
仮囲い	487m 撤去	OIII								
<u>к</u> м	クリアパネル(単管下地+控え) H=3.	Om								
	1.5m 撤去,積込み共									
			1							
				式						
STEP4	ハ゜ネルケ゛ート W=7.2m H=4.5m									
n° ネルケ゛ート	2か所 撤去,積込み共		1							
				式						
STEP4	ガードフェンス(単管下地+控え) H									
仮設通路①②	上部養生シート,下部足場板隙間塞 95.3m 撤去,積込み共	ŧ ē								
	95. 3m									
	2か所 撤去,積込み共									
	プラスチック敷板 t=13, RC-40 t=50									
	137㎡ 撤去, 積込み共									
	13.3㎡ 撤去,積込み共		1							
				式						
STEP4	ガードフェンス(単管下地+控え) H	=1.8m								
カ゛ート゛フェンス	上部養生シート,下部足場板隙間塞									
	370m 掛払い,基本料,運搬共	ē								
	存置 45日程度		1							
			1	式						
STEP4	単管上下2本 L=1.5m スタンド2台									
単管バリケード	チューフ゛ライト									
	317m 掛払い,基本料,運搬共	;								
	存置 45日程度									
	11.2m 存置 15日程度									
	23.2m 存置 15日程度									
	26.2m 存置 15日程度									
			1	-4-						
小計				式						
小红										
情報共有システム	630日程度									
利用料			1							
			=	式						
仮設鉄板敷	1524×6096×22mm									
	設置,整備,撤去,運搬共		1							
	334㎡ 525日程度			式						

住棟			土工								
名称	摘	要	数	量	単位	単	価	金	額	備	考
根切り	つぼ,布掘り			051							
	深さ2.5m程度		2,	951	m3						
床付け	つぼ,布掘り										
			1,	486	m²						
埋戻し	改良土										
				828	m3						
盛土	改良土				1110						
				26. 2	m3						
土工機械運搬	2往復				mo						
				1	式						
山留	鋼矢板工法 Ⅲ型	自立			八						
	圧入工法 L=268m			1	_15						
計	90日程度 オーガー併	·H			式						

屋外附带		土工						
名 称	摘 要	数量	単位	単 価	金	額	備	考
根切り	総掘り							
	自立山留め内	2, 329						
## (##)A	AN NO TO		m3					
根切り	総掘り 法付オープ・ンカット	364						
	公司4 / グルケド	304	m3					
根切り	総掘り							
	山留め内・切梁	298						
			m3					
根切り	小規模土工							
	-	2, 083	2					
すきとり	積み込み共 H300程度		m3					
, , , ,	THE	266						
			m3					
床付け	総掘り							
		554						
·			m²					
埋戻し (素掘側溝範囲)	改良土	160						
(希畑側再配四)		160	m3					
埋戻し	改良土		mo					
		1, 210						
			m3					
埋戻し	小規模土工							
	改良土	1, 319						
盛土	改良土		m3					
倫工	以尺上	107						
		101	m3					
盛土	小規模土工範囲							
	改良土	30.8						
			m3					
山留 (正本監察博士)	鋼矢板工法 IV型 自立 圧入工法 L=73.6m H=10.5m 引抜共	1						
(雨水貯留槽北)	90日程度 オーカー・一併用	1	式					
山留	鋼矢板工法 IV型 自立							
(雨水貯留槽南)	圧入工法 L=68.3m H=10.0m 引抜共	1						
	90日程度 オーガー併用		式					
山留	鋼矢板工法 Ⅲ型 切梁1段							
(雨水排水K01-03)	圧入工法 L=69.1m H=8.5m 引抜共	1	_15-					
 山留	30日程度 オーガー併用 鋼矢板工法 Ⅲ型 自立		式					
(集水桝A15)	E入工法 L=6.0m H=7.0m 引抜共	1						
	30日程度 オーガー併用	_	式					
山留	鋼矢板工法 Ⅲ型 自立							
(集水桝G01)	圧入工法 L=6.6m H=5.0m 引抜共	1						
.I. Gn	30日程度 オーガー併用		式					
山留 (集水桝H01)	鋼矢板工法 Ⅲ型 自立 圧入工法 L=4.5m H=5.0m 引抜共	1						
(未小竹川川)	30日程度 オーガー併用	1	式					
山留	鋼矢板工法 Ⅲ型 自立							
(集水桝101)	圧入工法 L=5.1m H=5.0m 引抜共	1						
	30日程度 オーガー併用		式					
山留	鋼矢板工法 V-L型 自立							
(防水水槽1)	圧入工法 L=18.0m H=10.0m 引抜共	1	-45-					
 山留	30日程度 オーガー併用 鋼矢板工法 V-L型 自立		式					
(防水水槽1)	野天板工法 V-L型 目立	1						
	30日程度 オーカー一併用	1	式					

名 称 摘 要 数 量 単位 単 価 金 額 備 考 留 例5/47A桝JO1)			ח מור זות.						11 丁			
留 鋼矢板工法 V-L型 自立 1 式 30日程度 オーガー (中用	屋外附帯		E	上工								
留 鋼矢板工法 V-L型 自立 1 式 30日程度 オーガー (中用	名 称	摘	要	数	量	単位	単	価	金	額	備	
TATAM JO1	山留					<u> </u>	· ·			.,,	2114	
留 アル矢板工法 切梁2段 所水撤去BR5)	オリフィス桝J01)				1							
所水撤去BR5)						式						
30日程度 式 留 が、矢板工法 切染2段 所水撤去BR6) 圧入工法 L=8.0m H=3.0m 引抜共 30日程度 工機械運搬 1 工機械運搬 1 式	山留											
留 7 ^ル (矢板工法 切梁2段 所水撤去BR6) 圧入工法 L=8.0m H=3.0m 引抜共 30日程度 式 工機械運搬 1往復 1	雨水撤去BR5)		[=3.4m 引抜共		1	+						
所水撤去BR6)	山留		段			T(
30日程度 式 工機械運搬 1往復 式	雨水撤去BR6)				1							
1 式						式						
式	二工機械運搬	1往復										
					1	+						
	 計					10						

屋外附帯		屋外排水			雨水排水		
名 称	摘 要	数量	単位	単 価	金	額	 考
	既製品 300角 H420						
	コンクリート蓋	3					
	地業共 (R-1)		か所				
雨水枡D-2	既製品 300角 H600						
	コンクリート蓋	9					
	地業共 (R-1)		か所				
雨水枡D-3	既製品 350角 H490						
	コンクリート蓋	7					
	地業共 (R-1)		か所				
雨水枡D-4	既製品 350角 H690						
	コンクリート蓋	17					
	地業共 (R-1)		か所				
雨水枡D-6	既製品 400角 H820						
	コンクリート蓋	10					
	地業共 (R-1)		か所				
雨水枡D-8	既製品 450角 H880						
	コンクリート蓋	1					
	地業共 (R-1)		か所				
雨水枡D-10	既製品 500角 H1000						
	コンクリート蓋	3					
	地業共 (R-1)		か所				
雨水枡D-12	既製品 600角 H1100						
	コンクリート蓋	3					
	地業共 (R-1)		か所				
型側溝雨水枡(1)	W400×D300×H600						
	グレーチング蓋 T-25	13					
	地業共 (R-2)		か所				
L型側溝雨水枡(1)	W400×D300×H750						
	グレーチング蓋 T-25	3					
	地業共 (R-2)		か所				
L型側溝雨水枡(2)	W400×D450×H600						
	グレーチング蓋 T-25	29.70					
	地業共 (R-3)		か所				
L型側溝雨水枡(2)	W400×D450×H750						
	グレーチング蓋 T-25	3					
	地業共 (R-3)		か所				
L型側溝雨水枡(2)	W400×D450×H900						
	グレーチング蓋 T-25	4					
	地業共 (R-3)		か所				
L型側溝雨水枡(2)	W400×D450×H1050						
	グレーチング蓋 T-25	2					
	地業共 (R-3)		か所				
L型側溝雨水枡(2)	W400×D450×H1200						
	グレーチング蓋 T-25	2					
	地業共 (R-3)		か所				
L型側溝雨水枡(3)	W340×D300×H1015						
	グレーチング蓋 歩行用細目 T-25	1					
	地業共,排水管,接続共 (R-4)		か所				
V型街渠枡	W650×D500×H750						
	グレーチング蓋 T-6	2					
	地業共 (R-5)		か所				
/型街渠枡	W650×D500×H900						
	グレーチング蓋 T-6	2					
	地業共 (R-5)		か所				
/型街渠枡	W650×D500×H1050						
	グレーチング蓋 T-6	1					
	地業共 (R-5) SUS製タラップ共		か所				
V型街渠枡	W650×D500×H1200						
	グレーチング蓋 T-6	1					
	地業共 (R-5) SUS製タラップ共		か所				

屋外附帯		J	屋外排水				雨水排石	k		
名 称	摘	要	数	量	単位	単価	金	額	備	——— 考
型街渠枡	W650×D500×H1500)								
	グレーチング蓋 T-6			2						
	地業共 (R-5) SU	IS製タラップ共			か所					
/型街渠枡	W650×D500×H1650)								
	グレーチング蓋 T-6			1						
	地業共 (R-5) SU	IS製タラップ共			か所					
/型街渠枡	W650×D500×H1800)								
	グレーチング蓋 T-6			1						
	地業共 (R-5) SU	IS製タラップ共			か所					
現場打ち集水桝	W450 × D450 × H600	→° 4m = _ m o		0						
(1)	グレーチング蓋 ノンスリッ	77 和日 T-2		2	ಎಸಕರ					
ロ担打と使业歴	地業共 (R-6) W450×D450×H600				か所					
現場打ち集水桝	グ レーチング 蓋 ノンスリッ	7° 知日 T_6		7						
(1)	地業共 (R-6)	77 NAU EI 1-0		1	か所					
現場打ち集水桝	W600×D600×H750				73-751					
(1)	グレーチング蓋 ノンスリッ	7°細目 T-2		1						
(1)	地業共 (R-6)	7 77 1 2		1	か所					
現場打ち集水桝	W600×D600×H750				721					
(1)	グレーチング蓋 ノンスリッ	プ 細目 T-6		1						
. ,	地業共 (R-6)			_	か所					
現場打ち集水桝	W600×D600×H900									
(1)	グレーチング蓋 ノンスリッ	プ 細目 T-2		1						
	地業共 (R-6)				か所					
見場打ち集水桝	W600×D600×H900									
(1)	グレーチング蓋 ノンスリッ	プ 細目 T-6		2						
	地業共 (R-6)				か所					
現場打ち集水桝	W600×D600×H1050)								
(1)	グレーチング蓋 ノンスリッ			1						
	地業共 (R-6) SU	IS製タラップ共			か所					
現場打ち集水桝	W600×D600×H1200									
(1)	グレーチング蓋 ノンスリッ			10						
	地業共 (R-6) SU				か所					
現場打ち集水桝	W800×D800×H1350									
(2)	グレーチング蓋 ノンスリッ			1	,					
	地業共 (R-7) SU				か所					
現場打ち集水桝 (2)	W800×D800×H1500 ケ レーチンケ 蓋 ノンスリッ			4						
(2)	地業共 (R-7) SU			4	か所					
現場打ち集水桝	地条英 (R=7) 50 W800×D800×H1650				77-171					
(2)	グレーチング蓋 ノンスリッ			1						
(2)	地業共 (R-7) SU			1	か所					
見場打ち集水桝	W800×D800×H1800									
(2)	グレーチング蓋 ノンスリッ			2						
	地業共 (R-7) SU	IS製タラップ共			か所					
)号組立マンホール	φ750×H1040~118									
	マンホール蓋 ノンスリップ・仁	土様 T-6		1						
	地業共 (R-15)				か所					
)号組立マンホール	φ 750×H1340~148	80 E19								
	マンホール蓋 ノンスリップ・仕	土様 T-6		1						
	地業共 (R-15)				か所					
号組立マンホール	φ 750×H1340~148									
	マンホール蓋 ノンスリップ゜イ	士様 T-6		1						
	地業共 (R-15)				か所					
)号組立マンホール	φ 750×H1490~163									
	マンホール蓋 ノンスリップ。イ	士様 T-6		1						
- II 45 1	地業共 (R-15)				か所					
)号組立マンホール	φ750×H1490~163			_						
	マンホール蓋 ノンスリップ・仁	土様 T-6		1						
	地業共 (R-15)				か所					


屋外附帯		,	屋外排水	•			雨水排	水		
名 称	摘	要	数	量	単位	単 価	金	額	備	考
)号組立マンホール	φ 750×H1640~178	0 F21								
	マンホール蓋 T-2			1						
	地業共 (R-15)				か所					
)号組立マンホール	φ 750×H1640~178									
	マンホール蓋 ノンスリップ・仁	士様 T-6		1						
	地業共 (R-15)				か所					
0号組立マンホール	φ 750×H1790~193									
	マンホール蓋 ノンスリップ・仁	±様 T−6		1						
	地業共 (R-15)				か所					
1号組立マンホール	φ 900×H3440~358									
	マンホール蓋 ノンスリップ・仁	士様 T-6		1	,					
· · ·	地業共 (R-16)				か所					
3号組立マンホール	φ 1500×H4140~42									
	マンホール蓋 ノンスリップ・仁	士様 T-6		1	,					
)	地業共 (R-17)				か所					
オリフィス会所(南)	W2350×D1300×H32									
	Fc24-15-20 高炉tメ			1						
1 P	マンホール蓋 T-2, 地業				か所					
オリフィス会所(北)	W2350×D1300×H38			4						
	Fc24-15-20 高炉tメ			1	, ==					
P-l-att v bil 1	マンホール蓋 T-2, 地業				か所					
防護コンクリート	400φ 配管用貫通			4						
開口補強	t300×1,020×1,02	30		1	,					
24-54	アンカー共				か所					
防護コンクリート	500φ 配管用貫通			4						
開口補強	t300×1,070×1,07	0		1	,					
vard Ind http://www.	アンカー共				か所					
U形側溝(1)	U-180	→° 4m = _ m o		010						
	グレーチング蓋 ノンスリッ	7 細目 T-6		216						
verret tratate (a)	地業共 (R-11)				m					
U形側溝(2)	U-250	→° 4m El . m . o		40.0						
	グレーチング蓋 ノンスリッ	ノ 細目 T-6		40.9						
LIL 1. AA	地業共 (R-12)				m					
排水管	VP-75			0.7						
				0.7						
排水管	VP-100				m					
(年)(1)(1)(1)(1)(1)(1)(1)(1)(1)(1)(1)(1)(1)	VP-100			331						
				331						
	VP-125				m					
19F/IN E	VI 123			82						
				02	m					
 排水管	VP-150				111					
DEVICE E	11 100			187						
				101	m					
排水管	VU-200				111					
NI / IV EI				209						
				203	m					
排水管	VU-250									
				31						
					m					
 排水管	VU-300									
				7.9						
				1. 3	m					
排水管	VP-100									
	90° コンクリート巻共			18. 3						
	V// PEX			10.0	m					
 排水管	VP-125				111					
DI AND	90° コンクリート巻共			121						
				121	m					


屋外附帯	<u> </u>	ず 貝 州		屋外排水					雨水排水	工.仅		
名	称	摘	要	数	量	単位	単	価	金	額	備	考
排水管		VP-150										
		90° コンクリート巻共			29. 7							
排水管		VU-200				m						
19F/IV E		90° コンクリート巻共			10.7							
						m						
排水管		VU-350										
					1.8	m						
排水管		VU-400				111						
					40.4							
						m						
排水管		VU-450			3. 7							
					3. 1	m						
雨水幹線点		既存マンホール撤去,										
人孔マンホール語	盖改修	ノンスリップ。マンホール蓋T-6			1							
(R-14a)	TV	調整リンク゛t50,モルタル共	ŧ			か所						
雨水幹線点 人孔マンホール書		既存マンホール撤去,	かにきれ き田南か 人 日		1							
(R-14b)	ュ以形	/ンスリップ。マンホール蓋T-6: 調整リンク、t50+100+1			1	か所						
雨水幹線点	検	既存マンホール撤去,	00, 0//			14 /21						
人孔マンホール書		ノンスリップ。マンホール蓋T-6	新設,調整金具,		1							
(R-14c)		調整リンク t100+100,	モルタル共			か所						
雨水幹線点		既存マンホール撤去,										
人孔マンホール書	藍改修	ノンスリップ。マンホール蓋T-6			1	47.EE						
(R-14d) L型側溝		調整リンク t100+100, W400	セルタル共			か所						
D王 医14		地業共 (R-9)			328							
						m						
V型側溝		W500										
		地業共 (R-10)			96.8							
計						m						
-												


<u></u>								<u> </u>			94		
屋外附帯			発生材処	理									
名 称	摘		数	量	単位	単	価	金	額	備	考		
発生材運搬	発生土	5, 343m3	291		1 1-2	'				D114	,		
	コンクリート類	16. 4m3											
	アスファルト類	40.4m3											
	木材類	0.3m3											
	ガレキ類	81.5m3											
	廃プラスチック類	0. 2m3											
	汚泥	9. 0m3											
				1	式								
発生材処分	発生土	5, 343m3											
	コンクリート類	16.4m3											
	アスファルト類	40.4m3											
	木材類	0.3m3											
	ガレキ類	81.5m3											
	廃プラスチック類 汚泥	0. 2m3 9. 0m3											
	1500	9.0003		1									
				1	式								
計													
					1								


名	称	摘	要	数	量	単位	単	価	金	額	備	考
^H	.1.1.	75.6m 掛払い,基本		2/	<u> </u>	7-1		іш	10.	124	cnv	
		存置 30日			1							
						式						
STEP3		ガードフェンス(単管下地										
仮設通路①		上部養生シート,下部足	場板隙間塞ぎ									
		95.3m 盛替										
		ハ°ネルキャスターケ゛ート W=6.	3m H=2.0m									
		2か所 盛替 プラスチック敷板 t=13, R	C-40 +=50									
		137㎡ 盛替(砕石揃										
		10111 11111 (8) [4]	12, 12, 17, 1927		1							
					-	式						
STEP3		プラスチック敷板 t=13,R	C-40 t=50									
仮設通路②		13.3m 盛替(砕石推	放去, 積込, 新設)		1							
						式						
小計												
CTEDA		- Alde Man Jan / 33/ Andrews	bott >) II o o									
STEP4		万能鋼板(単管下地+	控え)H=3.0m									
仮囲い		487m 撤去 クリアパネル(単管下地+払	たう) H−3 U~~									
		1.5m 撤去, 積込み										
		1.0加 版公,有及			1							
					1	式						
STEP4		パネルゲート W=7.2m H=	4. 5m									
ハ゜ネルケ゛ート		2か所 撤去,積込み	* 共		1							
						式						
STEP4		ガードフェンス(単管下地	+控え) H=1.8m									
仮設通路①②		上部養生シート,下部足	場板隙間塞ぎ									
		95.3m 撤去,積込み										
		ハ°ネルキャスターケ゛ート W=6.										
		2か所 撤去, 積込み										
		プラスチック敷板 t=13, R 137㎡ 撤去, 積込み										
		13. 3㎡ 撤去, 積込み			1							
		10.0111 111.23, 192.23	, , ,		1	式						
STEP4		ガードフェンス(単管下地	+控え) H=1.8m									
カ゛ート゛フェンス		上部養生シート,下部足	場板隙間塞ぎ									
		370m 掛払い,基本	片料,運搬共									
		存置 45日	程度									
					1							
ampp 4		W felo I me - I	111 18 = 4			式						
STEP4		単管上下2本 L=1.5m	スタント・2台									
単管バリケード		チューフ・ライト 317m 掛払い、基本	- 本[二]									
		存置 45日										
		11.2m 存置 15日										
		23. 2m 存置 15日										
		26.2m 存置 15日	程度									
		22.6m 盛替			1							
						式						
小計												
Info day												
情報共有システム		630日程度										
利用料					1	-45						
仮設鉄板敷		1524×6096×22mm				式						
以以实现		1524×6096×22mm 設置,整備,撤去,運搬	<u>г. #</u>		1							
		334㎡ 525日和			1	式						


特記仕様書	[営繕編]										N o 7
章 項目	特 記 事 項	項目		特	記事項		:	章 項目	特 記 事 項	章 項目	特 記 事 項
(14) 6 金属成形板張り	種別 ・図示による	6 床コンクリートの	_	準仕様書 表6.2.5及			(5)	○複層仕上塗材	(16) 4 アルミニウム製建具	性能値等(建具符号、枠の見込み寸法は建具表による)
,	表面処理・図示による・取付け用下地	直均し仕上げ	施工箇		たんさ(mm) き10以下	塗料塗りの	備 考 場合も含む		・軽量骨材仕上塗材 呼び名 仕上げの形状 工法 耐候性 防火材料		耐風圧性等級、気密性等級、水密性等級 ① 建具表による ・ 図示による
金	※標準仕様書 14.4による ・ 図示による	 	(パネル構法)					左	・複層塗材CE ・ 凸部処理 ○ 吹付け ・ 耐候形3種 ・ 適用する	建	外部に面する建具の種別
属	伸縮調整継手		フリーアクセス		き 7以下			官	・複層塗材RE ・ 凹凸状 ・ ローラー ○ 耐候形2種 ○ 適用しない	具具	※ 標準仕様書 表 16.2.1、表16.2.2による
I	・設ける(施工箇所 ・ 図示 ・	ュ	(溝構法) 範囲					ı	・模層塗材Si ・ ゆず肌状 塗り ・ 換層塗材E ・ 小粒	ュー	· A種 · B種 · C種 · D種 · E種
*	・ 設けない	事						E.	・可とう形複層塗材CE ・ 凸部処理 ・ 吹付け ・ 耐候形3種 ・ 適用する	a	・ 防音ドア、防音サッシとする場合
7 アルミニウム製笠オ	お 部材の種類			·		•		<i>*</i>	・ 凹凸状 ・ ローラー ・ 適用しない	*	・ 断熱ドア、断熱サッシとする場合
	- 250形 - 300形 - 350形 表面処理 ※ BB-1種又はBB-2種	(7) 仕上塗材仕上げ	建物内部に使用 ⁻ ※ F☆☆☆☆	する塗料のホルムア	ルデヒド放散量	ŧ			・ゆず肌状 塗り ・防水形複層塗材CE ・ 凸部処理 ・吹付け ・耐候形3種 ・適用する	†	遮音性の等級 (・)
			材料	r					・防水形複層塗材RE ・凹凸状 ・ローラー ・適用しなし		表面処理 外部に面する建具 (表 14.2.1)
	• 特注色 ()		○ 薄付け仕上塗						・防水形複層塗材E ・ ゆず肌状 塗り	1	種別 ※ BB-1種 ・ BB-2種
	笠木の固定金具の工法等		呼び名 ・外装薄塗材Si	仕上げの形状 ・ 砂壁状	エ 法 ・ 吹付け	吸放湿性	防火材料・適用する		・吹付用軽量塗材 ・ 砂壁状 ・ 吹付け ・ 適用する ・ 適用しない		着色 ※ 標準色 ・ 特注色
	建築基準法に基づき定まる風圧力に対応した工法 ・ 図示による		71級(神主刊01	ゆず肌状	· ローラー		適用しない		・こて塗用軽量塗材 ・ 平たん状 ・ こて塗り ・ 適用する	1	屋内の建具 (表 14.2.1) 種別 ※ BC-1種・BC-2種
				さざ波状	塗り] /			適用しなし	1	着色 ※ 標準色 · 特注色
(8) 金属既製品及び製作金額	物 ○ ドアガード: ごみ置場○ 別図詳細図による		・可とう形外装 薄塗材Si	砂壁状ゆず肌状	吹付けローラー	/	適用する適用しない				ステンレス鋼板の種類
	○ ガードパイプ: ごみ置場 ○ 別図詳細図による		海空何31	・ みずがれる・ さざ波状	塗り	/	- MACAU		複層仕上塗材の上塗料 樹脂 ※ アクリル系 ・ シリカ系 ・ ポリウレタン系		※ SUS304、SUS430JIL又はSUS443JI ・ ステンレス製くつずりの仕上げ
			●外装薄塗材 E	○ 砂壁状	⊙吹付け	1 /	○ 適用する		・ アクリルシリコン系 ・ ふっ素系 ① ウレタン		* HL •
				・ ゆず肌状	・ こて塗り	/	・ 適用しない		外観 ※ つやあり ・ つやなし ・ メタリック		結露水の処理方法 ・ 図示による
15 1 ラス系下地	下地の種類	-		平たん状凹凸状	・ ローラー 塗り	/			溶媒 ・溶剤系 ・弱溶剤系 ※ 水系		水切り板、ぜん板 ② 図示による ・ 木下地の内付け建具
15 1 / 7 本 1 地	・ 通気構法 (・ 二層下地 ・ 単層下地)			さざ波状		/					 ・適用する(建具の製造所の仕様) ・適用しない
左	・直張り工法			· 着色骨材砂壁状		/	W				
官	(・ラスモルタル下地 ・ラスシートモルタル下地) ・ 図テにトス(从理解熱エはで解熱サの外側に取締た体エオス形式の通気		・可とう形外装 薄塗材 E	砂壁状ゆず肌状	吹付けこて塗り	/	適用する適用しない	8)下地調整塗材	仕上塗材用下地關整材 ※ JIS A 6916規格品	(5)網戸等	防虫網の材料
	・ 図示による(外張断熱工法で断熱材の外側に野縁を施工する形式の通気 構法を行う場合)		75±10 E	・ 平たん状	・ローラー	/	22,11,0,00	○ ト 地 胴 釜 堂 村	位上塗材用下地調整材 ※ JIS A 6916規格品 製造所 ※ 仕上塗材の製造所	の耐ド寺	種類 材質 線径 網目
エ	材料			・凹凸状	塗り	/			工法 ※ こて ・ ローラー ・ 吹付け		○ 防虫網 ※ 合成樹脂製 ※ 0.25mm以上 ※ 16~18
事	ラス材及び補強用平ラス		・防水形外装	・ さざ波状・ ゆず肌状	吹付け	/	適用する		施工箇所 外部打放し面(床版を除く)で薄付け仕上塗材、複層仕上塗材		・ ガラス繊維入り合成樹脂製・ ステンレス (SUS316)製・ ステンレス (SUS316)製
	材料記号 (※ K ・) 種類及び単位面積当たりの質量		薄塗材E	さざ波状	· ローラー	/	適用しない		及び塗装等の下地 内部打放し面で薄付け仕上塗材、複層仕上塗材、塗装及びクロス		777 577 (6666107)22
	· 二層下地通気構法			・凹凸状	塗り]/			等の下地	6 樹脂製建具	性能値等 (建具符号、枠の見込み寸法は建具表による)
	・ 波形ラス(W700) ・ こぶラス(K800)		・外装薄塗材S	• 砂壁状	吹付け	/	適用する適用しない		合成樹脂系シーラー ※ 仕上げ塗材全面		耐風圧性等級、気密性等級、水密性等級
	・ 力骨付きラス (BP700)・ 単層下地通気構法		・内装薄塗材 C	• 凹凸状	吹付け	適用する	適用する				・ 建具表による ・ 外部に面する建具の種別
	・ リブラスC (RC800)にターボン紙などの裏打ち材と一体化したラス		・内装薄塗材 L	・平たん状	・ こて塗り	・ 適用しない	・ 適用しない	9 仕上塗材の保証	剥がれ、退色について受注者、施工者、製造者の3者連名による保証		※ 標準仕様書 表 16.3.1、表16.3.2による
				ゆず肌状さざ波状	・ ローラー 塗り				書を提出する 薄付け仕上塗材 アクリル 3年		· A種 · B種 · C種 · D種 · E種
	ラスシートの山高、山ピッチ、質量及び溶接ピッチによる区分 ※ LS4(耐力壁の場合)		・内装薄塗材Si	砂壁状じゅらく	・ 吹付け	適用する	・適用する		薄付け仕上塗材 アクリル 3年 複層仕上塗材 アクリルシリコン系 10年		 防音ドア、防音サッシとする場合の遮音性の等級 T-1種 T-2種
	ステープルの形状及び寸法		・内装薄塗材 E	ゆず肌状	・ こて塗り	・ 適用しない	・ 適用しない		水系ウレタン 8年		・断熱ドア、断熱サッシとする場合の断熱性の等級
	リブラス			・ 平たん状・ 凹凸状	・ ローラー 塗り				水系アクリル 5年		※ 外部に面する建具は標準仕様書 表 16.3.3による
	※ L925TS以上(リブラスC(RC800)の場合)・			・ さざ波状	至 9						(等級・)
	波形ラス		・内装薄塗材W		吹付け	・ 適用する	・適用する	10 ロックウール吹付け	ロックウールのホルムアルデヒド放散量		外部に面する建具の日射熱取得性の等級
	※ L1019JS以上(波形ラス(W700)の場合)			ゆず肌状平たん状	・ こて塗り	・ 適用しない	・ 適用しない		※ F ☆ ☆ ☆ ☆ ☆ ・ 接着剤のホルムアルデヒド放散量		ガラス ※ 複層ガラス ・
	施工			凹凸状					接着剤のホルムアルテヒト放散里 ※ F☆☆☆☆ ・		メテンレス製く フゅうの仕上げ ※ HL ・
	二層下地通気構法			•					仕上げ吹付け厚さ (mm)		表面色 ・標準色 ・特注色
	換気口部の措置 ※講ずる・		・ 厚付け仕上塗 呼び名	材 仕上げの形状	T #	吸放湿性	防火材料		・ 図示による ・		水切り板、ぜん板
	直張り工法 (ラスシートモルタル下地の場合) 建築基準法に基づく耐力壁として使用する場合のラスシートの施工		外装厚塗材 C		- 吹付け		適用する				・図示による・ 木下地の内付け建具
	・ 図示による			• 凸部処理	・ こて塗り	/	・適用しない	11 セルフレベリング	種類 ・石こう系 ※セメント系		・ 適用する (建具の製造所の仕様) ・ 適用しない
10 10				平たん状凹凸状		/		材塗	品質 ※ JISS15M-103による	ATT OF IT TO BE	
2 せっこうボード、 その他のボード下地	材料 せっこうボード、せっこうラスボード及び木質系セメント板の種類及び厚さ			・ ひき起こし		/			厚さ ※ 10mm ·	7 鋼製建具	性能値等(建具符号は建具表による) 簡易気密型ドアセットの気密性等級、水密性等級
	せっこうボード 種類 () 厚さ (mm)			・ かき落とし		/					※ 標準仕様書 表 16.4.1、による ● 建具表による
	せっこうラスボード 種類 () 厚さ (mm)		・外装厚塗材Si ・外装厚塗材E	・ 吹放し ・ 凸部処理	吹付けこて塗り	/	適用する適用しない	12 目 地	※ モルタルこて押さえ面については、3m以内に縦横設ける		外部に面する建具の耐風圧性 (表16.2.1による)
	木質系セメント板 種類 () 厚さ (mm)		77級序至物に	・ 平たん状	ローラー	/	一地州じない		(面台の長いものについては中央に1本設ける)		・ S-4 ・ S-5 () S-6 ・ 耐震ドアとする場合 面内変形追随性の等級 (・)
				• 凹凸状	塗り	/					・防音ドア、防音サッシとする場合
3 こまい下地	建築基準法に基づく耐力壁の指定 ・ なし ・ あり		++E*+	・ ひき起こし	ofe (-t.)	\\\\\\\\\\\\\\\\\\\\\\\\\\\\\\\\\\\\\\	** m → 7				遮音性の等級 (・)
			・内装厚塗材 C	・ 吹放し ・ 凸部処理	吹付けこて塗り	適用する適用しない		(13) 樹脂混入モルタル	○ エレホン化成工業(株) ポリマーB○ 日本化成(株) NSハイフェックスHF-1000		・断熱ドア、断熱サッシとする場合断熱性の等級(・)
4 木ずり下地	材料			・平たん状					☆ 太平洋マテリアル (株)○ 太平洋マテリアル (株)○ 太平洋エフェクト同等品以上		ステンレス鋼板の種類
	木ずり用小幅板の材種 ※杉(心去り材) ・			・凹凸状							
				・ ひき起こし ・ かき落とし							点検口の類のくつずりの材料 鋼板類の厚さ (mm)
			・内装厚塗材 L		・ こて塗り	・適用する	・適用する				調板類の厚さ (mm) ※ 標準仕様書 表 16.4.2による ・
5 モルタル塗り	モルタル ・現場調合材料 ・ 既調合材料			・凹凸状		・ 適用しない	・ 適用しない				ステンレス製くつずりの仕上げ
	既製目地材 ・ 設ける 施工箇所 ()			・ ひき起こし ・ かき落とし				6 1 防火戸			※ HL 標準型鋼製建具の有効内法寸法 (標準仕様書 表 16.4.5による)
	・設ける 施工園所() 形状 (・図示 ・)		・内装厚塗材 G	・ 平たん状	・ こて塗り		適用する	7	・ 防火戸の自動閉鎖機構及び防火戸について、連動させる装置等		標準型調製建具の有効内法寸法 (標準任禄書 表 10.4.5による) - 適用する (建具符号、形式及び寸法は建具表による)
	・ 設けない			・ 凹凸状		・ 適用しない	・ 適用しない	1	建具表による		● 有効内法寸法:800mm以上
	床の目地 ・ 設ける 目地割 ※ 2m2程度(最大目地間隔 3m程度)			・ ひき起こし ・ かき落とし				具 ② 見本の製作等	建具見本の製作		
	・ 設ける 日地創 ※ ZmZ程度(放入日地 间隔 3m程度)		・内装厚塗材Si	・吹放し	吹付け	・適用する	・適用する	・一〇元本の表下寺	建具見本の製作・ 行う(建具符号:) ○ 行わない		
	種類 ※押し目地・		・内装厚塗材 E	· 凸部処理	・ こて塗り	・ 適用しない	・ 適用しない	-	特殊な建具の仮組		
	・ 設けない			・ 平たん状・ 凹凸状	ローラー塗り			F	・ 行う (建具符号:) ① 行わない		工事名称 万崎建替公営住宅第二期建設工事
	外装タイル張り下地等の下地モルタル塗り及び下地調整塗材塗りの接着力試験			・ ひき起こし				③ 防犯建物部品	○ 適用する (適用箇所 ○ 建具表による ・)		
	・ 行う ・ 行わない			における上塗材がセン	メントスタッコ	以外の場合			・適用しない		図面名称 特記仕様書(No7)
			外装厚塗材Si,	、外装厚塗材Eにおり	√ ける上塗材の適	1用					A 3 縮尺 — A 1 縮尺 —
			適用す		適用しない					2025. 5. 改	次訂 堺市 建築都市局 建築部 図面番号 A/OO7

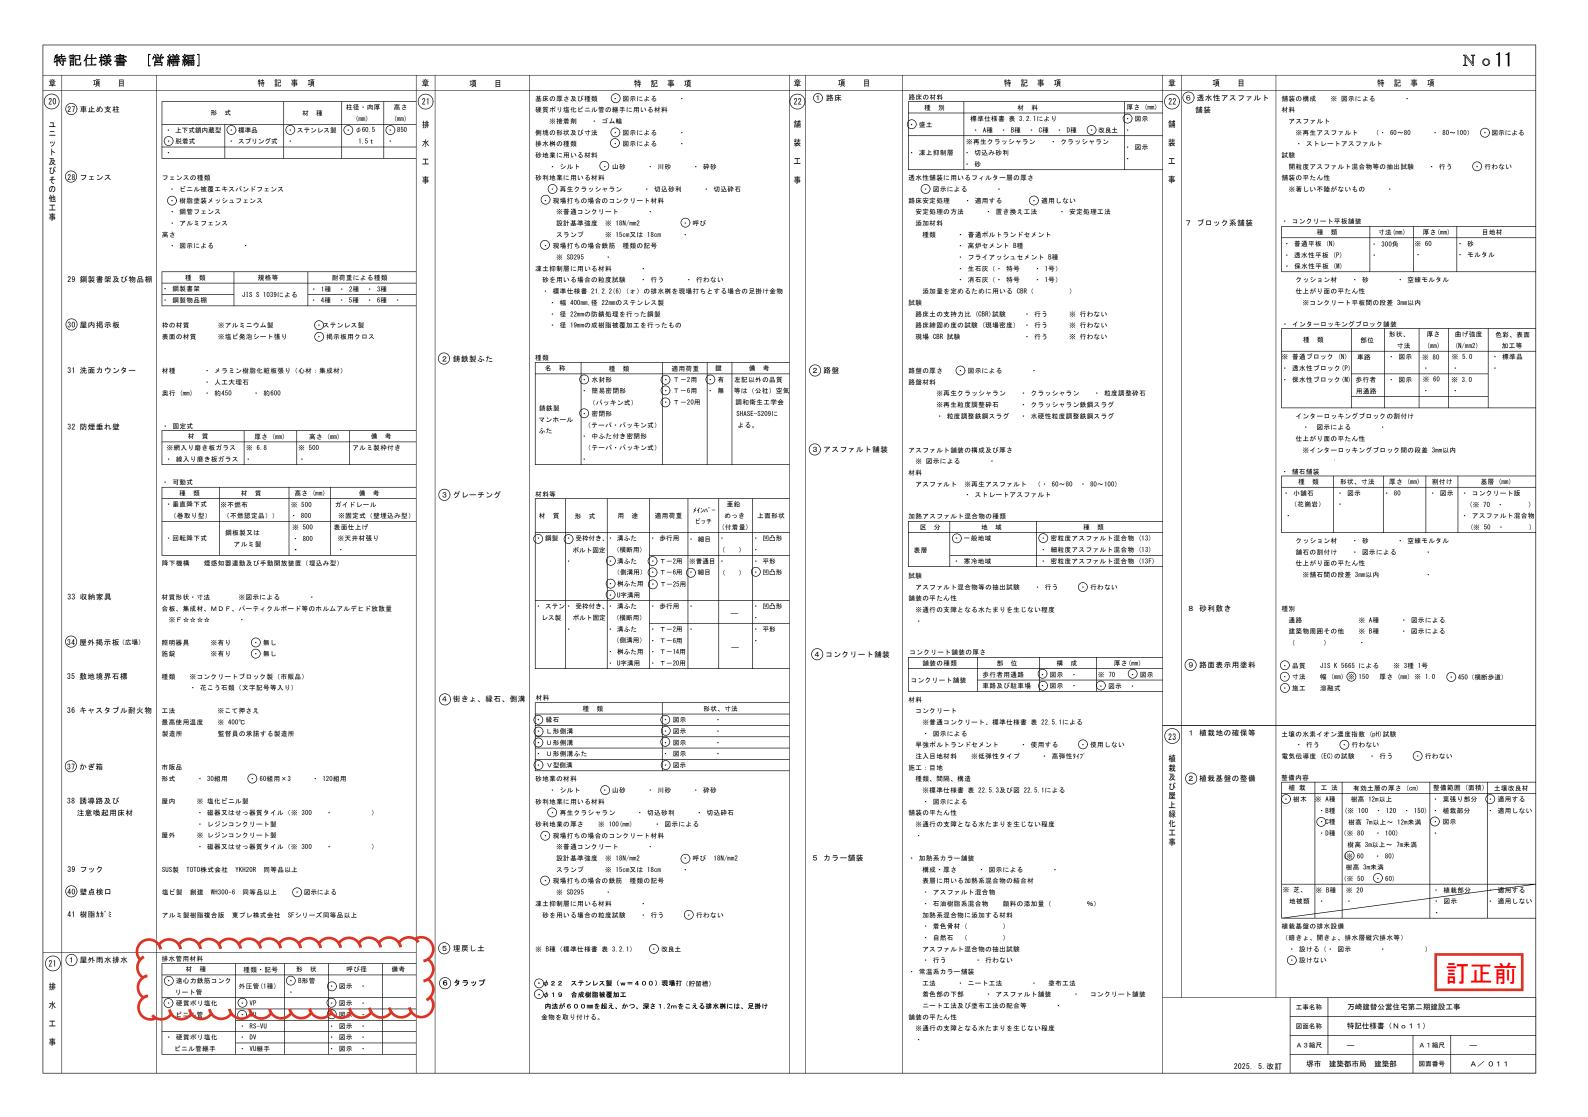


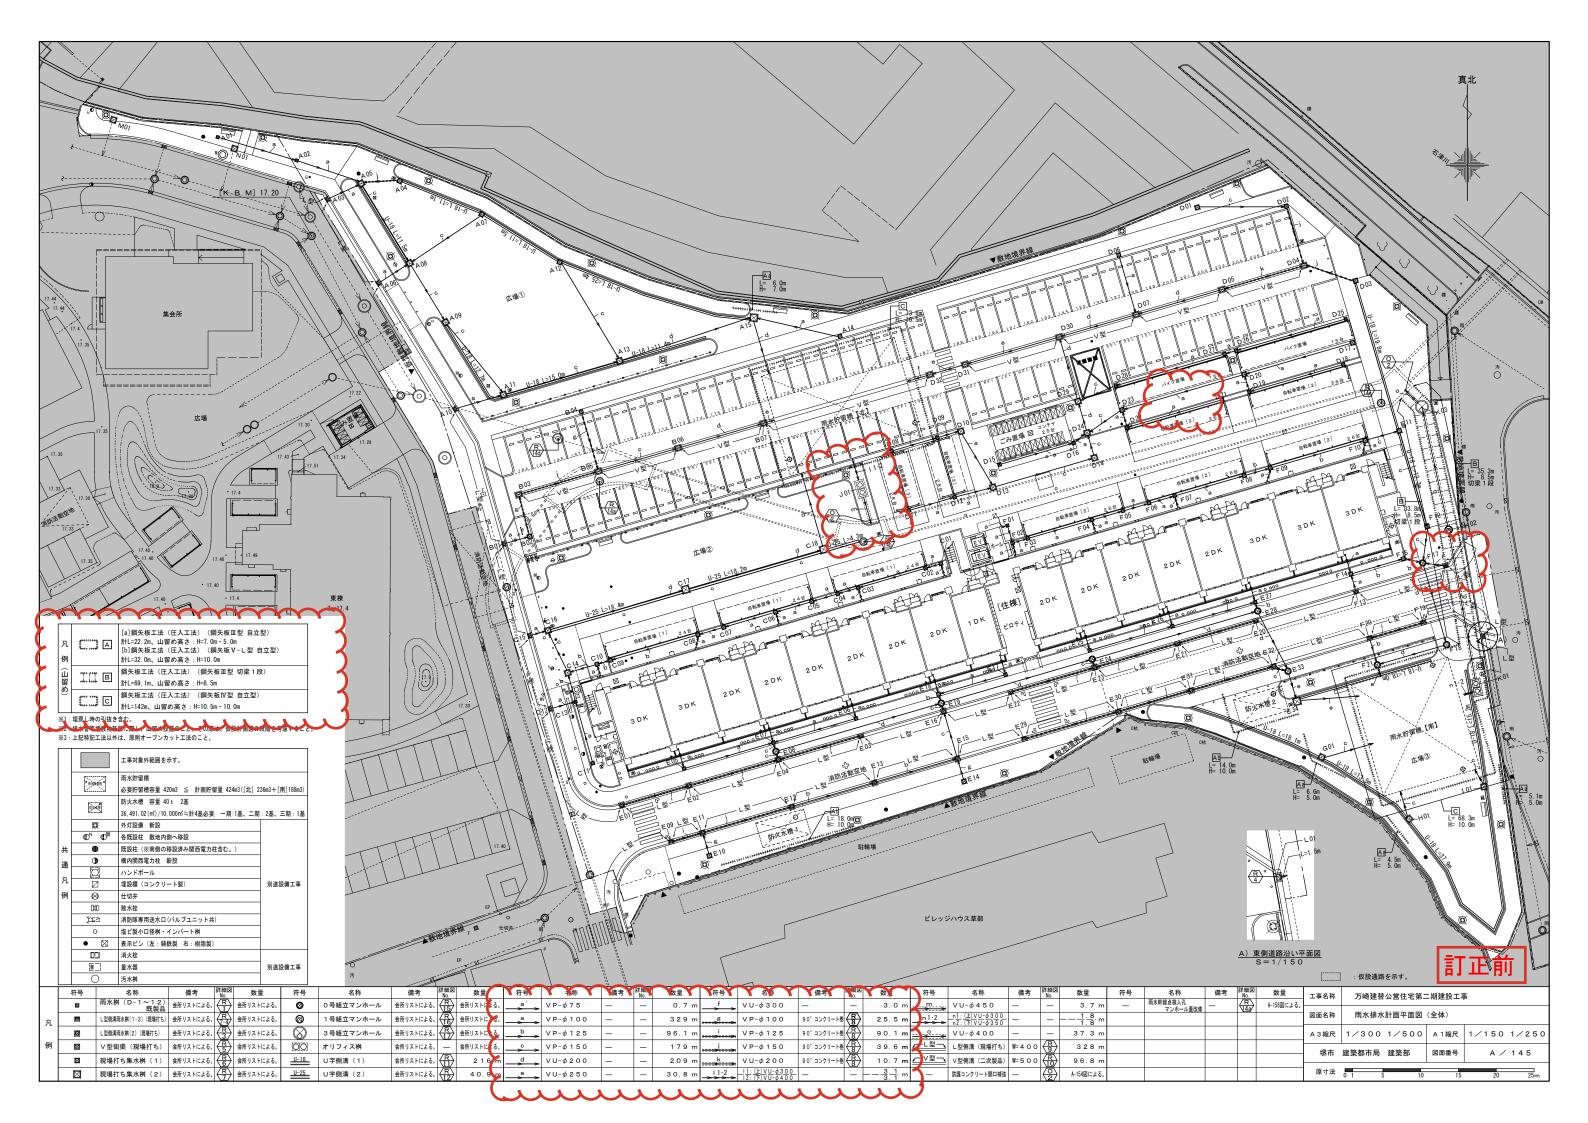

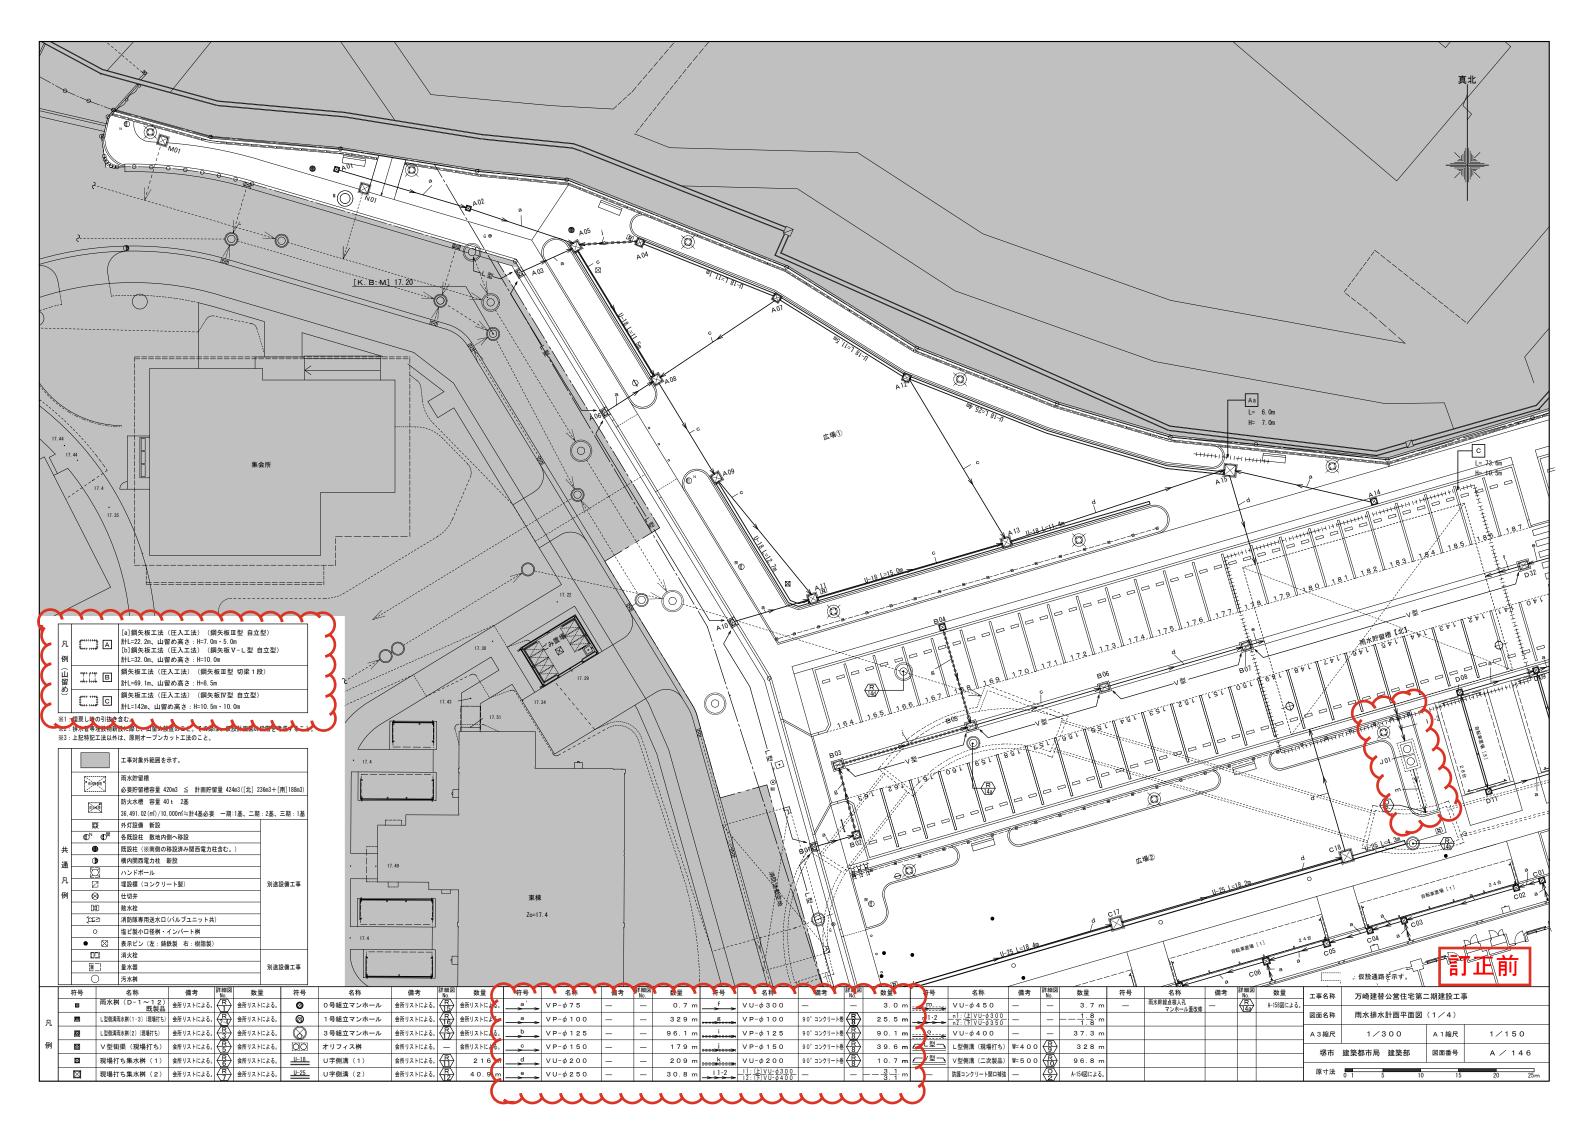

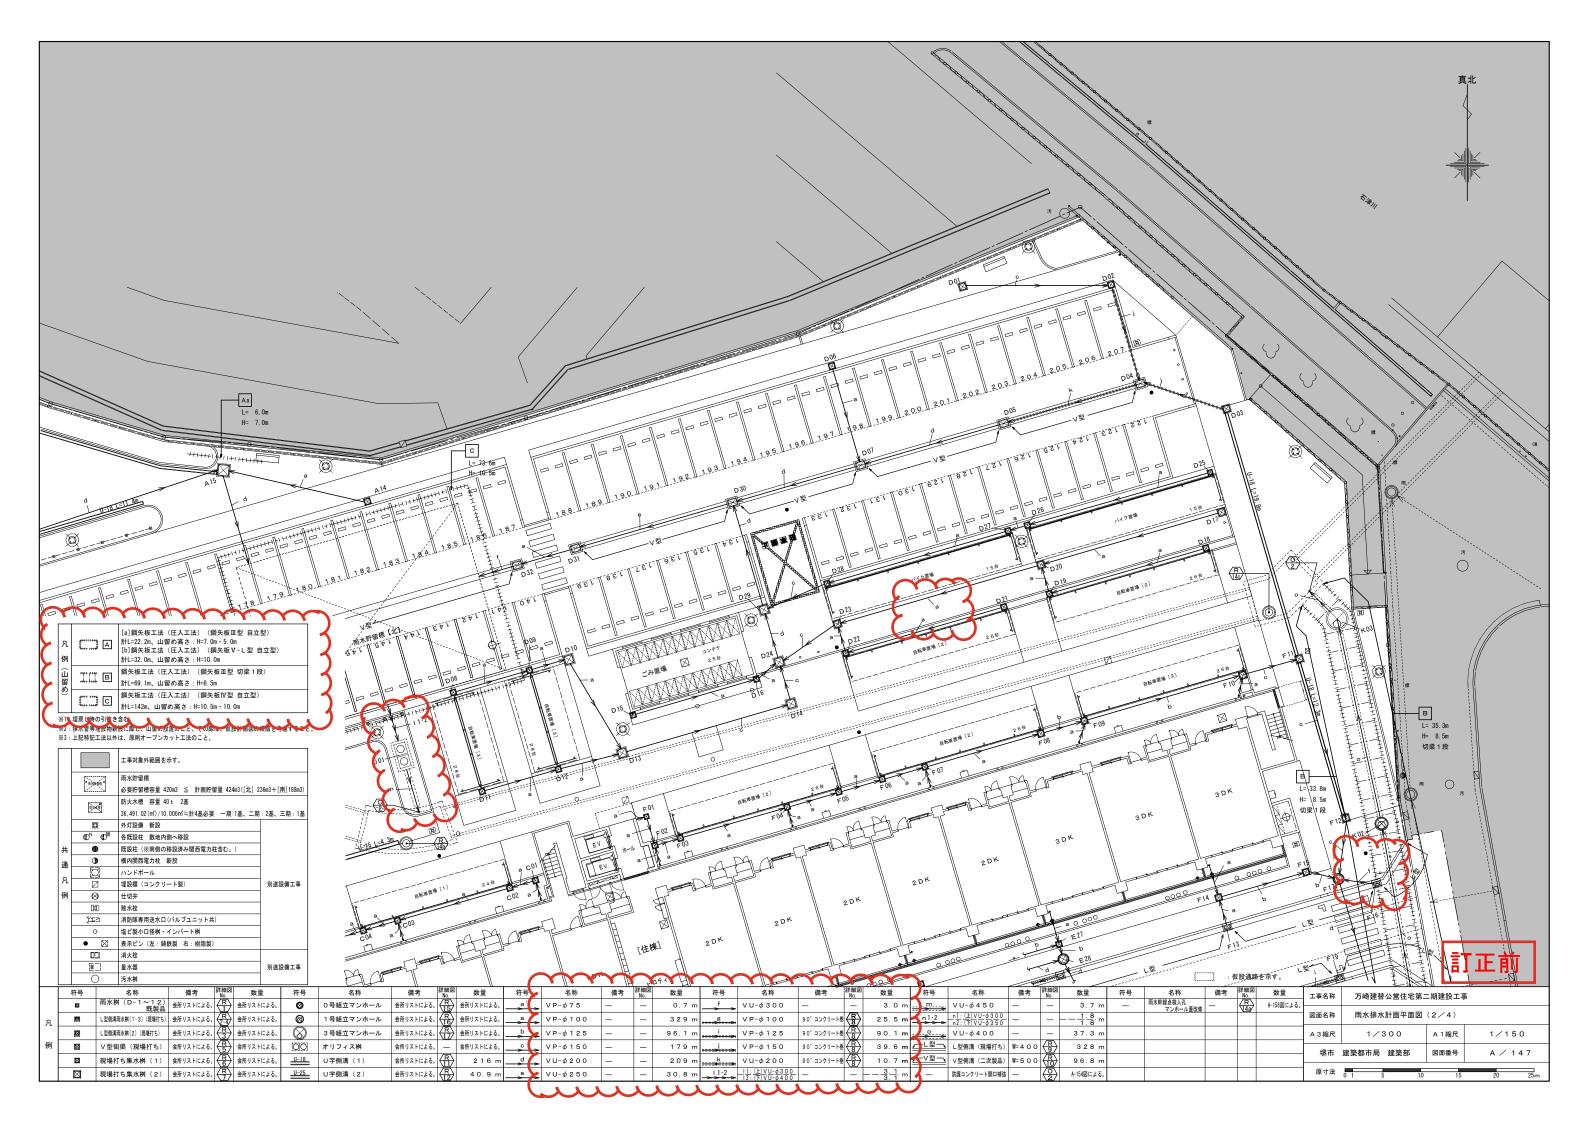

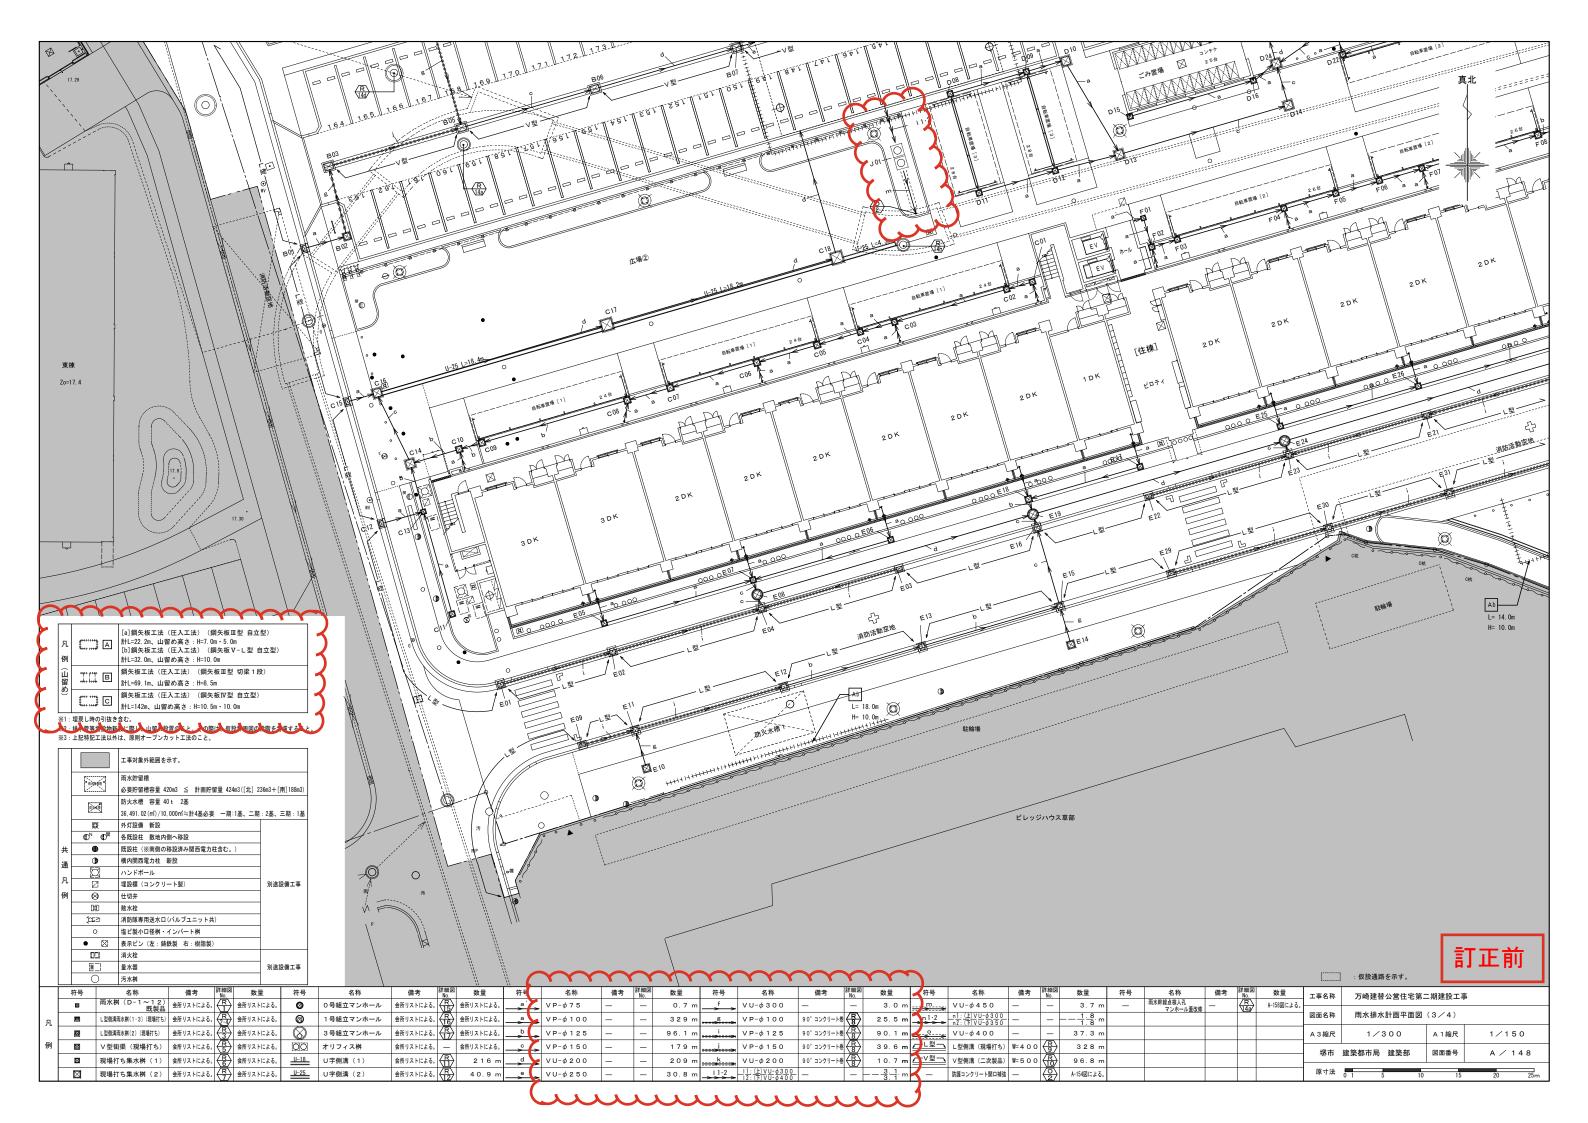

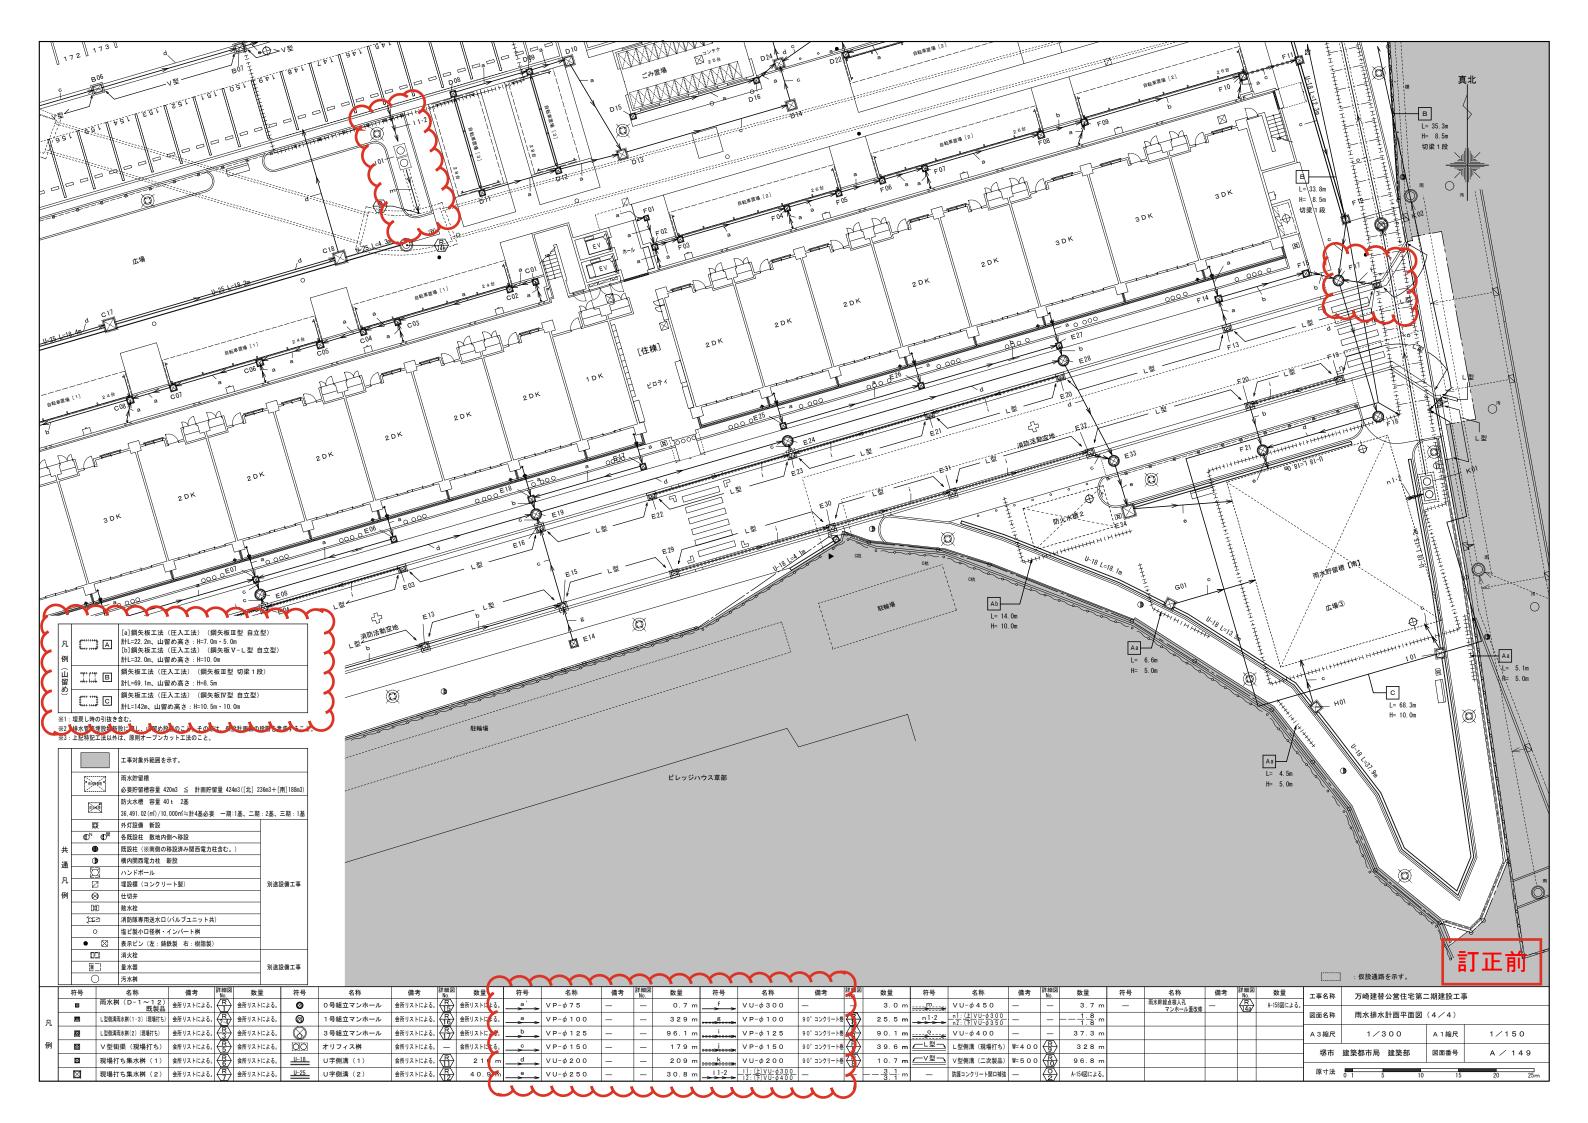

	会所リ	176														1	会所リスト													$\overline{}$
系統		7 ~ 1	- 崇子	流入管底高	流出等底室	桝底高	桝深さ(H)	坳底_笹底		3	5 1 管 2 法	出管径 桝間距	郵 配管勾配	P = ' /=-1.悉早		→ 系統	ŧ .	桝天端高 流	入管底高 流	泰 出答底宣	桝底高 桝	さ(H) 桝底	等 虚		法礼等经	流出答绎	神問忠鄭 高	記管勾配 デ	75-1米早	
	桝番号	桝間 No.	(m)	(m)	(m)	(m)	(m)	(m)	桝 仕 様	桝蓋仕様 "		(φ) (m)		仕様	備考		桝番号 桝間 No.	(m)	(m)	(m)	I	(m) (r	桝 仕 様	桝蓋仕様	(φ)	(φ)			仕様 備	考
	A 0 1		17. 080	-	16. 760	16. 550	0. 420	0. 100	雨水桝(D-1)[既製品] □300×300×H420	コンクリート蓋	- VI	/Pφ100	-	⟨R⟩	[第1桝]		D O 5 DO4 → DO5	16. 980	16. 240	16. 230	16. 080	. 900 0.	iO ∨型街渠桝(現場打ち) □650×500×H900	鋳鉄製∨形グレーチング蓋[T-6]	VU φ 200	VU φ 200	11. 288	1/100	R 流入管:根料	参補強 90°
	A 0 2	A01 → A02	17. 065	16. 654	16. 640	16. 465	0. 600	0. 175	雨水桝(D-2)[既製品] □300×300×H600		/Pφ100 VI	/Pφ1 11.41	6 1/100	R			D 0 6	17. 166	-	16. 676	16. 476	. 690 0. :	00 雨水桝(D-4)[既製品] □350×350×H690	コンクリート蓋	_	VP φ 100	-	-	R [第1桝]	
	A 0 3		17. 086	-	16. 586	16. 486	0.600	0. 100	L型側溝雨水桝(1)(現場打ち) □400×300×H600	鋼製グレーチング蓋[T-25] (溶融亜鉛メッキ・細目ノンスリップ) 鋼製グレーチング蓋[T-6]		/Pφ100		\frac{R}{2}	「第1桝」	4	D O 7 DOS → DO7	17. 011	16. 111	16. 061	15. 811	. 200 0. :	iO ✓型街渠桝(現場打ち) □650×500×H1,2	(00 鋳鉄製 V 形グレーチング蓋[T-6]	VU φ 200	l VU φ 200 l		1/100	(R) (5)	
	A 0 4	A02	17. 200	16. 548	16. 750	16. 600	0. 600	0. 150	現場打ち集水桝(1) □450×450×H600	(溶融亜鉛メッキ・細目ノンスリップ)	- VI VP φ 100	/Pφ150	0 1/100	$\frac{\langle R \rangle}{6}$	流出管:根巻補強 90°	+	D 0 8	17. 320	16. 594	17. 020	16. 830	. 490 0.	10 雨水桝(D-3)[既製品] □350×350×H490	コンクリート蓋	VP φ 100	VP φ100	8. 199	1/100	R [第1桝]	-
	A 0 5		17. 123		2 16. 448	16. 223	0. 900	0. 225	現場打ち集水桝(1) □600×600×H900	MARKET TO MAKE OF	·	P φ 160 4. 78		$\left \begin{array}{c} \overline{R} \\ 6 \end{array}\right $	A04 流入管:根巻補強 90°					16. 947		. 490 0.		コンクリート蓋		VP φ 100		1/100	R	
		A04	5	16. 703	ጎ						/P φ 150	5. 26	4 1/100				D 1 O D09 → D10	17. 330	16. 915	16. 880	16. 730	. 600 0.	iO 現場打ち集水桝(1) □450×450×H600	鋼製グレーチング蓋[T-2] (溶融亜鉛メッキ・細目ノンスリップ)	VP φ 100	VP φ 100	3. 145	1/100	R C	
	A 0 6		17. 120	2	16. 620	16. 520	0. 600	0. 100	L型側溝雨水桝(1)(現場打ち) □400×300×H600	鋼製グレーチング蓋[T-25] (溶酸亜鉛メッキ・細目/ンスリップ)		Pφlo		27	[第1桝]		D 1 1	17. 265	-	16. 965	16. 775	. 490 0.	0 雨水桝(D-3)[既製品] □350×350×H490	コンクリート蓋	_	VP φ 100	-	-	R [第1桝]	
	A 0 7	405	17. 215	10.004	16. 765	16. 615	0.600	0. 150	現場打ち集水桝(1) □450×450×H600	鋼製グレーチング蓋[T-6] (溶融亜鉛メッキ・細目ノンスリップ)	- VI	/P φ 150	- 1/100	(R)	[# 174]	4				16. 892	16. 775	. 490 0.	7 雨水桝(D-3)[既製品] □350×350×H490	コンクリート蓋	- ' -	<u> </u>		1/100	(T)	
		A05 A06 → A08	17, 180	16. 324 16. 575	1 16. 310	16. 130	1. 050	0. 180	現場打ち集水桝(1) □600×600×H1,050	鋼製グレーチング蓋[T-6] v	/Pφ150 /Pφ100 VI	12. 33 (P φ 1 0 4. 75	0 1/100	$\left \begin{array}{c} \mathbb{R} \\ 6 \end{array} \right $			D 1 3 D10 D13 D12 → D13	17. 290	16. 793 16. 840	16. 690	16. 540	. 750 0.	50 現場打ち集水桝(1) □600×600×H750	鋼製グレーチング蓋[T-2] (溶融亜鉛メッキ・細目ノンスリップ)	VP φ 100 VP φ 100	VP φ 150	8. 669 5. 168	1/100	(R)	
		A07	(16. 654	3					(冷慰生料とツイ・間日/ ノスリッノ)	/P φ 150		25 1/100	\psi			D 1 4 D13 → D14			16. 515	16. 365	. 900 0.	60 現場打ち集水桝(1) □600×600×H900	銅製グレーチング蓋[T-2] (溶融亜鉛メッキ・細目ノンスリップ)		VP φ 150	13. 971		(R)	
	A 0 9	A08 → A09	17. 200	6.18	16. 205	16.000	1. 200	0. 205	現場打ち集水桝(1) □600×600×H1,200		/Pφ150 VI	/P φ 130 - 2 ¹ 12	1/100	$\begin{pmatrix} R \\ 6 \end{pmatrix}$			D 1 5	17. 300	-	16. 822	16. 610	. 690 0. :	2 雨水桝(D-4)[既製品] □350×350×H690	コンクリート蓋	_	VP φ 100	-	-	R [第1桝]	
	A 1 0		17. 173	~~	16. 673	16. 573	0. 600	0. 100	L型側溝雨水桝(1)(現場打ち) □400×300×H600	鋼製グレーチング蓋[T-25] (溶融亜鉛メッキ・細目ノンスリップ)		/P φ 10°		$\frac{\langle R \rangle}{2}$	[第1桝]	4				16. 710		. 690 0. :		コンクリート蓋	VP φ 100	VP φ 100		1/100	R [第1桝]	
	A 1 1	A09 A10 → A11	17. 250	16. 088 16. 756	16. 070	15. 900	1. 350	0. 170	現場打ち集水桝(2) □800×800×H1,350	網表プレーテング量[1-0]	/Pφ150 /Pφ100	P φ 1 0 12. 30	3 100	<u>₹</u>				17. 350 17. 365	-	17. 000 17. 045		. 420 0.		鋼製グレーチング蓋[T-6] (溶酸亜鉛メッキ・細目ノンスリップ) コンクリート蓋	+ - +	VP φ100 VP φ100	_	-	R [第1桝] R [第1桝]	
	A 1 2	AIV	17. 23	10.750	16. 780	16. 630	0.600	0. 150	現場打ち集水桝(1) □450×450×H600	鋼製グレーチング蓋[T-6]		/P φ 130	J-100	(R)	[第1桝]	┨			16. 915	16. 905		. 600 0.		コンクリート蓋		VP φ 100		1/100	R	
		A11	17 050	15. 910	15 000	15 750	1 500	0.150	TB45++ + 小粉 / a 〉 □ 000 × 000 × U1 E00	(溶融亜鉛メッキ・細目ノンスリップ) 銅製グレーチング蓋[T-6]	/P φ 150	16.00	00 1/100	/R\		1	D17 D20	17 250	16. 850	16. 840	16, 600	. 750 0. :	10 1日日 ナナ 仲 ル 粉 (4) 「口 600 以 600 以 以750	銅製グレーチング蓋[T-6]	VP φ 100	VD 4 100	14. 930	1/100	R 6	
	A 1 3	→ A13	17. 250	16. 626	15. 900	15. 750	1.500	0. 150	現場打ち集水桝(2) □800×800×H1,500		/P φ 150	/U φ 200 15. 32	25 1/100		CAR - 1517	_	D 2 0 → D20	17. 350	16. 880	10. 640	16. 600	. 750 0. :	0 現場打ち集水桝(1) □600×600×H750	(溶験亜鉛メッキ・細目ノンスリップ)	VP φ 100	VP φ 100	2. 430	1/100		
	A 1 4	410	17. 265	- 15.710	16. 875	16. 775	0.490	0. 100	雨水桝(D-3)[既製品] □350×350×H490	コンクリート蓋		/P φ 100 —	- 1/100	(I)	[第1桝]	-		17. 365	-	17. 045		. 420 0.		コンクリート蓋	- VD / 100	VP φ 100	- 10.075		R [第1桝]	
	A 1 5	A13 A14 → A15	17. 250	15. 713 16. 757	15. 703	14. 450	1.800	1. 000	現場打ち集水桝(2) □800×800×H1,800	例表プレーテング盤[1-0]	/Uφ200 /Pφ100	/Uφ200 18. 69		$\left \begin{array}{c} \left\langle \overline{R} \right\rangle \\ \overline{J} \right\rangle$			D 2 2 D21 → D22 D20		16. 914 16. 671	16. 904	16. 765	. 600 0.	99 雨水桝(D-2)[既製品] □300×300×H600	コンクリート蓋	VP φ 100 VP φ 100	VP φ 100		1/100		-
	貯留槽[北]	A15 → 貯留槽[北]	17. 140		_	14. 147	2. 993	_	コンクリート打放し	ļ ,	HP φ 200		7 1/100	-		+	D 2 3 D22 → D23	17. 350	16. 879	16. 661	16. 450	. 900 0. :	1 現場打ち集水桝(1) □600×600×H900	鋼製グレーチング蓋[T-6] (溶融亜鉛メッキ・細目ノンスリップ)	VP φ 100	VP φ 150		1/100	(R)	1
																	D14		16. 480						VP φ 150		3. 439	1/100		\neg
<u> </u>							<u> </u>			個制ガリ,ニエハガ芝「〒 ^m)				/=\	「第1粒〕	4				16. 470	16. 180	. 200 0. :	00 現場打ち集水桝(1) □600×600×H1,200	鋼製グレーチング蓋[T-6] (溶融亜鉛メッキ・細目ノンスリップ)	VP φ 100	VU φ 200			(R) 6	1
(B)	B01	R01 → R02		16. 749	16, 791		0.600	0. 160	L型側溝雨水桝(1)(現場打ち) □400×300×H600			(D ± 100 (D ± 150 2 52		1 2/	[筆1批]	1	D23	17. 365	16. 605	17 005	16 075	490	(A) 西水松(D_o)[胚制日] 口250~250~1400	コンクリー L 苯	VP φ 150	VD 4.100	5. 546	1/100	R [第1桝]	\dashv
		B01 → B02 B02 → B03	17. 355 17. 230	4	16. 735	16. 535 16. 480	0. 820 0. 750	0. 200 0. 188	雨水桝(D-6)[既製品] □400×400×H820 V型街渠桝(現場打ち) □650×500×H750			'Pφ150 3.53 'Pφ150 5.61		\k\\	流出管:根巻補強 90°	-3				17. 025 16. 910		. 490 0. i		コンクリート蓋コンクリート蓋	- VP φ 100	VP φ 100 VP φ 100	7. 550	1/100		-
	B 0 4	500	17. 357		16. 967	16. 867	0. 490	0. 100	雨水桝(D-3)[既製品] □350×350×H490	コンクリート蓋	_	P φ 150 —	5 -	/p\/	流出管:根巻補強 90° [第1桝] 流出管:根巻補強 90°	3			16. 834	16. 824		. 690 0.		コンクリート蓋	VP φ 100				<u> </u>	$\overline{}$
	B05	B03 → B05	17. 202	16. 558	16. 452	16. 302	0. 900	0. 150	✓型街渠桝(現場打ち) □650×500×H900	鋳鉄製V形グレーチング蓋[T-0	VP φ 150	/Pφ150 11.00	00 1/100		A03 - A04)	D 2 8 D27 → D28	17. 365	16. 808	16. 798	16. 675	. 690 0.	13 雨水桝(D-4)[既製品] □350×350×H690	コンクリート蓋	VP φ 100	VP φ 150	1.600		1	
		B04	\	16. 885	10. 432	<u> </u>				I >1\	/P φ 150 l	8. 16	5 1/100		流入管:根巻補強 90°	3	D 2 9 D24 D29	17. 350	16. 429	16. 419	16. 150	. 200 0. :	10 現場打ち集水桝(1) □600×600×H1,200	鋼製グレーチング蓋[T-6	VP φ 200	VU φ 200		1/100	(R) 6	
		B05 → B06 B06 → B07	17. 173 17. 143	16. 155	15. 270 15. 793	16. 123 15. 643	1. 050 1. 500	0. 150 0. 150	✓型街渠桝(現場打ち) □650×500×H1,050✓型街渠桝(現場打ち) □650×500×H1,500			Uφ250 11.74	_	\ \ \ \ \ \ \ \ \ \ \ \ \ \ \ \ \ \ \	~~~	Υ .	D28		16. 743 15. 955					(溶験亜鉛メッキ・細目ノンスリップ)	VP φ 150			1/100		
		B07 → 貯留槽[北]	17. 143		- 15. 793	14. 147	2. 993	U. 150 —	マ全街条件 (現場打ち) 1000×5000×111,5000 コンクリート打放し			- 7.73		57		-	D 3 0 D07 → D30	17. 038	16. 327	15. 788	15. 538	. 500 0. :	iO ∨型街渠桝(現場打ち) □650×500×H1,5	600 鋳鉄製 V 形グレーチング蓋[T-6]	VU φ 200 VU φ 200	VU φ 200		1/100	(R) (5)	
		AR 194 t-1843	1						****			-	1			1				15. 572	15. 422	. 650 0.	iO V型街渠桝(現場打ち) □650×500×H1, 6		νυφ250	VU φ 250			(R) 5	
														1/5				17. 084	15. 523	15. 513		. 800 0. :	19 V型街渠桝(現場打ち) □650×500×H1,8	100 鋳鉄製 V 形グレーチング蓋[T-6]	VU φ 250	VU φ 300			(R) (5)	
(0)	-	竪樋 → CO1	17. 365	17. 000	16. 990	16. 765	0.600	0. 225	雨水桝(D-2)[既製品] □300×300×H600	コンクリート蓋	/D 4 100		- 1/100		[第1桝]	-	貯留槽[北] D32 → 貯留槽[北]	17. 140	15. 206	-	14. 147	. 993	コンクリート打放し	-	VU φ 300	-	7. 737	1/100		
		C01 → C02	17. 365	16. 968 16. 865	16. 958	16. 765	0.600	0. 193	雨水桝(D-2)[既製品] □300×300×H600		/Pφ100 VI /Pφ100	/P φ 100 2. 13 9. 27	0 1/100 0 1/100	+ '''		+														
	C03	→ CO3 竪樋	17. 365	17. 000	16. 855	16. 675	0.690	0. 180	雨水桝(D-4)[既製品] □350×350×H690	コンクリート蓋	VP φ100 VI	'Pφ100 9.27		R			E01	17. 246	-	16. 796	16. 646	. 600 0.	iO L型側溝雨水桝(2)(現場打ち) □400×450×H6	00 銅製グレーチング蓋[T-25] (溶融亜鉛メッキ・細目ノンスリップ)	+	VP φ 125	-	-	R [第1桝] 3 流出管:根	美補強 90°
		CO3 → CO4	17. 365	16. 826	16. 815	16. 675	0. 690	0. 140	雨水桝(D-4)[既製品] □350×350×H690			/Pφ100 2.83] (E 0 2 E01 → E02	17. 256	16. 703	16. 693	16. 506	. 750 0.		50 銅製グレーチング蓋[T-25] (溶融亜鉛メッキ・細目ノンスリップ)			9. 256		R 3 流出入管: #	根券補強 90°
		CO4 → CO5	17. 365	16. 779	16. 765	16. 545	0.820	0. 220	雨水桝(D-6)[既製品] □400×400×H820	-		/P φ 100 3. 57		+ $-$		-		17. 281		16. 681	16. 531	. 750 0.	iO L型側溝雨水桝(1)(現場打ち) □400×300×H7	50 銅製グレーチング蓋[T-25] (溶融亜鉛メッキ・細目/ンスリップ)		VP φ 125	-		R [第1桝] 2 流出管:根表	巻補強 90°
	C06	CO5 竪樋	17. 365	16. 715 17. 000	16. 705	16. 545	0.820	0. 160	雨水桝(D-6)[既製品] □400×400×H820	コンクリート蓋	/P φ 100 /P φ 100	'Pφ100 4.99	0 1/100	$\langle \mathbb{R} \rangle$			E O 4	17. 269	16. 570 16. 567	16. 560	16. 369	. 900 0.	L型側溝雨水桝(2)(現場打ち) □400×450×HS	00 鋼製グレーチング蓋[T-25] (溶融亜鉛メッキ・細目ノンスリップ)	VP φ 125 VP φ 125	I VP φ 150 I	12. 300 11. 400	1/100 1/100	R 流入管:根核	∮補強 90°
	-	竖 樋 CO6 → CO7	17. 365	17.000	16. 623	16. 485	0.880	0. 138	雨水桝(D-8)[既製品] □450×450×H880			P φ 100 7. 15	0 1/100	1		+	E05 竪樋 → E05			16. 798	16. 648	. 690 0.	i0 雨水桝(D-4)[既製品] □350×350×H690	コンクリート蓋	VP φ 125		-	1/ 100	(R)	-
		C07		16. 587						1	/P φ 100	3. 55	9 1/100	 		1				16. 823		. 690 0.		_	VP φ 100		-		R	
		→ C08 竪樋	17. 365	17. 000	16. 577	16. 365	1.000		雨水桝(D-10)[既製品] □500×500×H1,000		/P φ100	'Pφ125 –	-	(F)			E05		16. 675						VP φ 100		12.300			
		C08 → C09	17. 365	16. 456	16. 446	16. 265	1.100	0. 181	雨水桝(D-12)[既製品] □600×600×H1,100			/P φ 125 12.00		(I)		-				16. 665	16. 531	. 820 0.	雨水桝(D-6)[既製品] □400×400×H820	コンクリート蓋		VP φ 150	11. 400	1/100	(R)	1
	C10	C09 竪樋 → C10	17. 365	16. 427 17. 000	16. 417	16. 265	1.100	0. 152	雨水桝(D-12)[既製品] □600×600×H1,100	コンクリート蓋	VP φ 125 VP φ 100	'Pφ126 1.96 —	9 1/100	$\left \begin{array}{c} \left\langle \overline{R} \right\rangle \\ \overline{L} \right\rangle$			竪樋 E04		16. 885 16. 548					\$6.54.44	VP φ 100 VP φ 150		1. 180	1/100		-
	C11	aa Mil	17. 318	-	16. 918	16. 718	0.600	0. 200	雨水桝(D-2)[既製品] □300×300×H600	コンクリート蓋		/Ρφ100	- U	$\langle R \rangle$	[第1桝]	+	E O 8	17. 326	16. 653	16. 538	16. 238	. 088 0. :	00 O号組立マンホール φ750×H1,040~1,180	 	VP φ 150	VU φ 200	1. 175		(E)	M
	C 1 2		17. 236	_	16. 776	16. 636	0.600	0. 140	L型側溝雨水桝(1)(現場打ち) □400×300×H600	鋼製グレーチング蓋[T-25] (溶融亜鉛メッキ・細目ノンスリップ)		/Pφ100 —	-	$\frac{\langle R \rangle}{2}$	[第1桝]			17. 251		16. 786	16. 651	. 600 0.	5 L型側溝雨水桝(1)(現場打ち) □400×300×H6	00 鋼製グレーチング蓋[T-25] (溶融亜鉛メッキ・細目/ンスリップ) 鋼製グレーチング蓋[T-6]	-	VP φ 125	-		R [第1 桝] 2 流出管:根料	多補強 90°
	l C 1 3 l	C11 → C13	17. 318	16. 833	16. 728	16. 628	0. 690	0. 100	雨水桝(D-4)[既製品] □350×350×H690	コンクリート蓋	/P φ 100 VI	Pφ125 I	1 1/100	I ⟨₹ ⟩				17. 295		16. 945	16. 695	. 600 0. :	60 現場打ち集水桝(1) □450×450×H600	鋼製グレーチング蓋[T-6] (溶融亜鉛メッキ・細目ノンスリップ)		VP φ 100		-	R 6 [第1桝] A09	
		C12		16.741	**-			-		\	/Pφ100	3. 44	3 1/100			-	E 1 1	17. 256	16. 742	16. 732	16. 506	. 750 0. :	L型側溝雨水桝(2)(現場打ち) □400×450×H	50 銅製グレーチング蓋[T-25] (溶融亜鉛メッキ・細目ノンスリップ)	VP φ 125	VP φ 125	4. 356 3. 150		R 流出入管: 村	
	LC14 L	C10 C13 → C14	17. 400	16. 376 16. 688	16. 366	16. 200	1.200	0. 166	現場打ち集水桝(1) □600×600×H1,200	列表グレーテング査[1-0]	VP φ 125 VP φ 125	Pφ150 I	7 1/100 4 1/100	1 (2)			E 1 2 E11 → E12		16. 913 16. 609	16. 599	16. 369	. 900 0. :	D5 L型側溝雨水桝(2)(現場打ち) □400×450×H5	nn 銅製グレーチング蓋[T-25]	VP φ 100 VP φ 125		12. 300		流出管:根表 3 流入管:根表	
	C 1 5		17. 236	~~~	16. 736	16. 636	0.600	0. 100	L型側溝雨水桝(1)(現場打ち) □400×300×H600	銅製グレーチング蓋[T-25] (溶融亜鉛メッキ・細目ノンスリップ)		/Ρφ160		$\frac{\langle R \rangle}{2}$	[第1桝]	1	E 1 3 E12 → E13			16. 473		. 050 0. :		(浴配里程メッキ・細日ノンスリッノ)			11.400		流入管:根表 3	27用2里 9U
	LC 16 L	C14 → C16	17. 300	16. 309	16. 293	16. 100	1. 200	0. 193	現場打ち集水桝(1) □600×600×H1,200	鋼製グレーチング蓋[T-6]	/Pφ150	/Uφ200 6. 20	2 1/100	(F)			E 1 4	17. 315	-	16. 965	16. 715	. 600 0. :	60 現場打ち集水桝(1) □450×450×H600	網製グレーチング蓋[T-6] (溶融亜鉛メッキ・細目ノンスリップ)	-	VP φ100	-	-	R [第1桝]	
		C15		16. 715	2					MARKET TO EMPTY OF	/Pφ100	2. 44	6 1/100			-	E 1 5 E13 → E15	17. 294	16. 359	16. 349	16. 094	. 200 0. :	55 L型側溝雨水桝(2)(現場打ち) □400×450×H1	, 200 銅製グレーチング蓋[T-25] (溶融亜鉛メッキ・細目ノンスリップ)	VP φ 125	VP φ 150	11.400		₹	
		C16 → C17 C17 → C18	17. 300 17. 300	16. 109 15. 907	16. 090 15. 885	15. 800 15. 650	1.500 1.650	0. 290 0. 235	現場打ち集水桝(2) □800×800×H1,500 現場打ち集水桝(2) □800×800×H1,650	(溶融亜鉛メッキ・細目ノンスリップ) 鋼製グレーチング蓋[T-6] (/Uφ200 19.02 /Uφ20 19.02	-	 ><u>+</u> 		+	E14 E16 E15 → E16		16. 933 16. 285	16. 274		. 200 0.		200 銅製グレーチング蓋[T-25]	VP φ 100		3. 150 6. 400		\$\tu	لسر
		C17 → C18 C18 → 貯留槽[北]	17. 140	9	7 -	14. 147		U. 200	コンクリート打放し	(溶融亜鉛メッキ・細目ノンスリップ)	/Uφ200 VI		1/100	77		+	E 1 7 竪樋 → E17			16. 875		. 690 0.		(溶融亜鉛メッキ・細目ノンスリップ)	VP φ 100		-	-	R I	\dashv
				···	,											1	E 1 8		16, 782	16. 772		. 820 0. :			VP φ 100		9. 220	1/100	···	$\neg \neg$
										個制ガリ,ニエト,ガ芝「〒 ^)				/ _B \	「第1粒〕	1	竪樋		16. 885	10. 112	10. 330	. 520 0	■ M3/N57(10 0 / [成級間] □400×400×11820	コンノソード蓋	VP φ 100		-	-	\I/	
D	D 0 1	D01 → D02	17. 150	16 625	16. 743	16.550	0.600		現場打ち集水桝(1) □450×450×H600	鋼製グレーチング蓋[T-2] (溶融亜鉛メッキ・細目ノンスリップ)		/P φ 150 —	_	\(\frac{5}{6} \)	[第1桝]	+	E 1 0 F16 - F10		16. 310	16 252	15 052	401	10 0 日初立フンナール よ750~以 240、1 405	鋳鉄製マンホール蓋[T-6] t5	VU φ 200		22.800		R	
	D02	D01 → D02	17. 105 17. 120	16. 625	16. 615 16. 670	16. 415 16. 520	0.690	0. 200 0. 150	雨水桝(D-4)[既製品] □350×350×H690 現場打ち集水桝(1) □450×450×H600	鋼製グレーチング蓋[T-6]		'Pφ150 11. 72 'Pφ150			流出管:根巻補強 90° [第1桝] 流出管:根巻補強 90°	+	E 1 9 E16 → E19 E18		16. 262 16. 760	16. 252	15. 952	. 401 0. 3	10 0号組立マンホール φ750×H1,340~1,480	(グジスリップ仕様)	VP φ 125	νυ φ 200	1. 180 1. 175	1/100	\15/	
		D02		16. 533						(溶融亜鉛メッキ・細目ノンスリップ)	/Pφ150	/P φ 150 8. 19	9 4/100		流出管:根巻補強 90° 流出入管:根巻補強 90°			17. 220		16. 725	16. 620	. 600 0.	D5 L型側溝雨水桝(1)(現場打ち) □400×300×H6	00 銅製グレーチング蓋[T-25] (溶融亜鉛メッキ・細目ノンスリップ)		VP φ 125			R [第1桝] 2 流出管:根柱	
L.	D 0 4	D03 → D04	16. 953	16. 597	16. 353	16. 203	0. 750	0. 150	∨型街渠桝(現場打ち) □650×500×H750	鋳鉄製V形グレーチング蓋[T-6]	/Pφ150	'Uφ207	_1_	(R)			E 2 1 E20 → E21	17. 252	16. 616	16. 602	16. 502	. 750 0.	DO L型側溝雨水桝(1)(現場打ち) □400×300×H7		VP φ 125	VPφ 125	10.809	1/100	R 流出入管: 本	見券補強 90°
												w												工事名和	陈 万嶋	奇建替公1	営住宅第二	二期建設工		
																								図面名和	称 会所	所リスト-	- 1		計正	- 커비
FL																								A 3 縮J	R	_		A 1 縮尺	_	
例																									· 建築都i		练邮			5.5
1 1																								外巾	」 建采都	山 问 建	术마	図面番号	A / 1	J J

原寸法 0 1 5

会所以	ノスト															会所リスト								
桝番号	桝間 No.	桝天端高	流入管底高	流出管底高	桝底高 (m)	桝深さ(H) (m)	桝底-管底 (m)	桝 仕 様	桝 蓋 仕 様	流入管径 (φ)	流出管径 (¢)	M間距離 (m)	配管勾配 (0/00)	ディテール番号 仕様	備考	系統 桝番号 桝間 No.	桝天端高 (m)	流入管底高 (m)	流出管底高 (m)	桝底高 (m)	#深さ(H) #	排底-管底 (m) 桝 仕 様	横 蓋 仕 様 流入管径流出管径 桝間距離 配管勾配 ディール番号 (φ) (φ) (m) (0/00) 仕様	備
E 2 2		17. 304		16. 804	16. 704	0.600	0. 100	L型側溝雨水桝(1)(現場打ち) □400×300×H600	鋼製グレーチング蓋[T-25] (溶融亜鉛メッキ・細目ノンスリップ)	(Ψ)	VP φ 125	-	-		[第1桝]	貯留槽[北]	17. 140	(111)	13. 998	14. 148	3. 142	コンクリート打放し	#維制フンナール英「T_6] × 2 _ VU φ 300 Δ−150	
	E21	17. 304	16. 488	10. 604	16. 704	0. 600	0.100	L 空間再附小件(I)(現場打ら) 口400×300×1000		VP φ 125			1/100	(R)	流出管:根巻補強 90°			13. 985	13. 535	13. 630		0.450 コンクリート打放し	請款表マノハール畫[1-0]×2	
F 2 3	→ E23	17. 286	16. 688	16. 471	16. 236	1. 050	0. 235	L型側溝雨水桝(2)(現場打ち) □400×450×H1,050	鋼製グレーチング蓋[T-25] (溶融亜鉛メッキ・細目ノンスリップ)	VP φ 125	I VP φ 150		1/100	$\frac{\mathbb{R}}{3}$	流入管:根巻補強 90°	J O 1 貯蓄槽[北] → J01 対	17. 300	13. 906	-	12. 940	4. 360	-	鎌鉄製マンホール蓋 (T-6] t50 VU φ450 − 3.726 2/100 − (ノンスリップ仕様)	
F.0.4	E19	17. 345	16. 044	16. 034	15. 734	1. 611	0.200	O号組立マンホール φ750×H1, 490~1, 630	鋳鉄製マンホール蓋[T-6] t50	VU φ 200	VII 4 200	20. 800	1/100	/R\		[1771] 1975.441	r east.						(2) A 7 7 7 LTW	
E 2 4	→ E24	17. 343	16. 459	10.034	15. 754	1.011	0. 300	0 号租立 マンホール ψ /30 × III, 490 ~ I, 030	(ノンスリップ仕様)	VP φ 150	VU φ 200	1. 180	1/100	(R)	FRE - 1513									
-	竪樋 → E25	17. 368		16. 875	16. 678	0.690	0. 197	雨水桝(D-4)[既製品] □350×350×H690	コンクリート蓋		VP φ 100		-	$\left\langle \frac{\mathbb{R}}{\mathbb{I}} \right\rangle$	[第1桝]	貯留槽[南]	17. 350	-	14. 451	14. 601	2. 899	コンクリート打放し	鎌鉄製マンホール重[T-6]×2	
E 2 6	E25 → E26	17. 334	16. 761	16. 751	16. 644	0. 690	0. 107	雨水桝(D-4)[既製品] □350×350×H690	コンクリート蓋	VP φ 100	I VP φ 100	11. 400	1/100	₽		K O 1 貯蓄槽(南) → KO1 K O 2 KO1 → KO2	17. 210	14. 444	14. 444	13. 994		0.450 コンクリート打放し		
-	竪樋 E26		16. 885 16. 637							VP φ 100 VP φ 100		11 400	1/100			$\begin{array}{c ccccccccccccccccccccccccccccccccccc$		13. 989 13. 572	13. 939 13. 552	13. 639 13. 182		0.300 1号組立マンホール φ900×H3, 440~3,5800.370 3号組立マンホール φ1500×H4,140~4,280	(レンスリップ仕様)	
E 2 7	→ E27 竪樋	17. 300	16. 885	16. 627	16. 480	0.820	0. 147	雨水桝(D-6)[既製品] □400×400×H820	コンクリート蓋	VP φ 100	I VP φ 125	-	-	(R)		既設雨水幹線 KO3 → 既設 雨水幹線		13. 482	-	12. 580	4. 760	- 0.576 3号編立マンボール ψ1300×114, 140°-4, 200	(ノンスリップ仕様) VU φ 400 - 3.097 2.2/100 -	
	E24 E27 → E28	17. 278	15. 806	15. 796	15. 496	1. 782	0. 300	O号組立マンホール φ750×H1,640~1,780	鋳鉄製マンホール蓋[T-6] t50	VU φ 200		22. 800	1/100	(R)		雨水幹	注線	10.102		12.000	1. 700		(ノンスリップ仕様) *** *** *** *** *** *** *** *** *** *	
	E27		16. 615						(ノンスリップ仕様) 銅製グレーチング蓋[T-25]	VP φ 125		1. 175	1/100		「第1桝」		17.004		10.000	10.100	4 045	0.050 . WRWT LW(A) (-1665) . Total 200 W 015	編製がレーチング巻「T-25 VB /452 /R	[第1桝]
E29	E29 → E30		16. 701	16. 691	16. 704	0. 600 0. 750	0. 120 0. 159	L型側溝雨水桝(1)(現場打ち) □400×300×H600 L型側溝雨水桝(2)(現場打ち) □400×450×H750	(溶酸亜鉛メッキ・細目ノンスリップ) 銅製グレーチング蓋[T-25]	VP & 125		12. 300		R 2 R 3	流出管:根巻補強 90° 流出入管:根巻補強 9	L 0 1 既設管	17. 201 17. 263	15. 460	16. 236	16. 186	1. 015	0.050 L型側溝兩水桝(3)(二次製品) □340×300×H1,015 — — —	録数グレーチング臺(T-25)	-
-	E30 → E31		\leftarrow	16. 552	16. 352	0.900	0. 200	L型側溝南水桝(2)(現場打ち) □400×450×H900	(溶融亜鉛メッキ・細目ノンスリップ) 鋼製グレーチング蓋[T-25] (溶融亜鉛メッキ・細目ノンスリップ)		VP φ 125		+/	$\frac{3}{R}$	流出入管:根卷補強 9	MD B	17.200	10. 400					Π Φ100 III Φ1100 1.000 1/100	
-	E31 → E32		-	16. 424	16. 320	0.900	0. 104	L型側溝雨水桝(2)(現場打ち) □400×450×H900	(溶脱亜鉛メッキ・細目ノンスリップ) 銅製グレーチング蓋[T-25] (溶脱亜鉛メッキ・細目ノンスリップ)			10. 810	+4	 >≅ < −	流入管:根巻補強 90°									
	E28	17, 076	15. 706	15 000	2,5,000	1 000	0.000	0 R48+=> + # 4750 H1 700 1 000	鋳鉄製マンホール蓋[T-6] t50	VU φ 200	VII. 4 0	8. 908	/100			M01	17. 010	-	15. 910	15. 810	1. 200	0.150 現場打ち集水桝(1) □600×600×H1,200	類製グレーチング蓋[T-6] (溶酸亜鉛メッキ・細目ノンスリップ) - VP Ø 150 R	[第1桝]
E33	→ E33	17. 276	16. 404	15. 696	215. 396	1. 880	0. 300	O号組立マンホール φ750×H1,790~1,930	(ノンスリップ仕様)	VP φ 150	νυφ20	2. 528	/100	<u>₹</u>		M 0 1 既設管	17. 150	14. 950	_	-	-		- VP φ 150 HP φ 700	
E 3 4	E33 → E34	17. 200		15. 644	15. 400	1.800	0. 244	現場打ち集水桝(2) □800×800×H1,800	鋼製グレーチング蓋[T-6] (溶融亜鉛メッキ・細目/ンスリップ)	+		4. 144	100	$\frac{\mathbb{R}}{7}$										
貯留槽[南]	E34 → 貯留槽[南	前] 17. 350		ست	14. 601	2. 749		コンクリート打放し	-	VU φ 250		3. 289		-					4	45.51	1.000	0.450	鋼製グレーチング要[T-6] _ VP は150 /R	[第1桝]
				$\overline{}$	Υ						`		T			N 0 1 既設管	17. 110 17. 150	14. 950	16. 010	15. 910	1. 200	0.150 現場打ち集水桝(1) □600×600×H1,200 	編製がレーチング種(T-6] (深経亜鉛メッキ機目/ソスリップ) - VP φ150 R 6 6	LAD 1 1071 J
																MaXE	17.100	14. 930	_	-	-		1ε φ 1ου Ιε φ 1ου - - -	+
													1											
	竪樋 → F01		17. 000	16. 990	16. 765	0.600	0. 225	雨水桝(D-2)[既製品] □300×300×H600	コンクリート蓋	VP φ 75	VP φ 100	-	-		[第1桝]		-				-			
F 0 2	F01 → F02	17. 365		16. 956	16. 765	0.600	0. 191	雨水桝(D-2)[既製品] □300×300×H600	コンクリート蓋			2. 395	+	(R)										
F03	F02 → F03	17. 365	16. 940	16. 930	16. 765	0.600	0. 165	雨水桝(D-2)[既製品] □300×300×H600	コンクリート蓋	VP φ 100	VP φ 100	1. 555		R										
\vdash	竪樋		17. 000	1					1	VP φ 100		-	1/100											
F 0 4	F03 → F04 竪樋	17. 365	16. 841 17. 000	16. 831	16. 675	0.690	0. 156	雨水桝(D-4)[既製品] □350×350×H690	コンクリート蓋	VP φ 100 VP φ 100	I VP φ 100	6. 820	1/100	P										
-	F04 → F05	17. 365		16. 778	16. 675	0.690	0. 103	雨水桝(D-4)[既製品] □350×350×H690	コンクリート蓋			4. 280	1/100	⟨R⟩										
	F05 → F06	_	_	16. 732	16. 545	0. 820		雨水桝(D-6)[既製品] □400×400×H820	コンクリート蓋			3. 600	-	1 75										
F 0 7	F06 → F07	17. 365	16. 696	16. 686	16. 545	0.820	0. 141	雨水桝(D-6)[既製品] □400×400×H820	コンクリート蓋	VP φ 100	VP φ 100	3. 520	1/100	(R)										
	竪樋		17. 000							VP φ 100	<u> </u>	-	-	1										
-	F07 → F08	17. 365		16. 580	16. 365	1.000	0. 215	雨水桝(D-10)[既製品] □500×500×H1,000	コンクリート蓋			9. 580	+	$\frac{\mathbb{R}}{1}$										
F 0 9	F08 → F09	17. 365	16. 544	16. 534	16. 365	1.000	0. 169	雨水桝(D-10)[既製品] □500×500×H1,000	コンクリート蓋	VP φ 125	I VP φ 125	3.600	1/100	P										
	竪樋 F09		17. 000 16. 404		+					VP φ 100 VP φ 125		13. 000	1/100	_										
F10	→ F10 竪樋	17. 365	17. 000	16. 394	16. 265	1.100	0. 129	雨水桝(D-12)[既製品] □600×600×H1,100	コンクリート蓋	VP φ 100	I VP φ 150	<u>L-</u>	<u> </u>	1										
	F10 → F11		16. 347	16. 337	15. 894	1.500	0. 443	現場打ち集水桝(2) □800×800×H1,500	鋼製グレーチング蓋[T-6] (溶融亜鉛メッキ・細目ノンスリップ)	VP φ 150	VP φ 150	4. 659	1/100	<u> </u>										
	F11 → F12			16. 192	15. 750	1.500		現場打ち集水桝(2) □800×800×H1,500	鋼製グレーチング蓋[T-6] (溶融亜鉛メッキ・細目/ンスリップ) 細制ダレーチング薬[T-25]			13. 450			[第1桝]									
F 1 3	F10	17. 180		16. 680	16.580	0.600	0. 100	L型側溝雨水桝(1)(現場打ち) □400×300×H600	鋼製グレーチング蓋[T-25] (溶融亜鉛メッキ・細目ノンスリップ)		VP φ 100		1/100	$\frac{\langle R \rangle}{2}$	L95 17HJ								,	
F 4	F13 → F14 竪樋	17. 262	16. 656 16. 885	16. 646	16. 442	0. 820	0. 204	雨水桝(D-6)[既製品] □400×400×H820	コンクリート蓋	VP φ 100 VP φ 100	VP φ 125	2. 355	1/100	$\frac{\mathbb{R}}{1}$										
-	整础 F14 → F15	17. 241	_	16. 564	16. 421	0.820	0.143	雨水桝(D-6)[既製品] □400×400×H820	コンクリート蓋		_	7. 174	1/100											
F 1 6	110	17. 144		16. 644	16. 544	0.600	0. 100	L型側溝雨水桝(1)(現場打ち) □400×300×H600	ゴンノケード <u>無</u> 銅製グレーチング蓋[T-25] (溶融亜鉛メッキ・細目ノンスリップ)	Ψ1 Ψ123	VP φ 100	_	-	1 R 2	[第1桝]									
-	F12		16. 145	1						VP φ 150		4. 626	1/100											
F 1 7	F15 → F17	17. 212	16. 537	16. 132	15. 832	1. 380	0. 300	O号組立マンホール φ750×H1,340~1,480	鋳鉄製マンホール蓋[T-6] t50 (ノンスリップ仕様)	VP φ 125	VU φ 200	2. 670	1/100	(R)										
-	F16		16. 613	1	1					VP φ 100		3.016	1/100											
-	F17 → F18	_		16. 005	15. 705	1.515	0. 300	0号組立マンホール φ750×H1, 490~1, 630	鋳鉄製マンホール蓋[T-6] t50 (ノンスリップ仕様) 鋼製グレーチング蓋[T-25]					1 (15)	「笙1粒〕									
F 1 9	F10 =::	17. 158		16. 698	16. 558	0.600	0. 140	L型側溝雨水桝(1)(現場打ち) □400×300×H600	(溶融亜鉛メッキ・細目ノンスリップ)	- VD / 105	_		- 1/100	R R	[第1桝] 流出管:根巻補強 90°						/			
	F19 → F20	17. 180		16. 530	16. 430	0. 750	0. 100	L型側溝雨水桝(1)(現場打ち) □400×300×H750	銅製グレーチング蓋[T-25] (溶融亜鉛メッキ・細目ノンスリップ)			7. 441	_	1 2	流入管:根巻補強 90°									
F 2 1	F18 F20 → F21	17. 210	15. 909 16. 493	15. 850	15. 550	1. 660	0. 300	O号組立マンホール φ750×H1,640~1,780	鋳鉄製マンホール蓋[T-2	VU φ 200 VP φ 125	I VU φ 250	9. 545 3. 680		(R)						/				
	F21 → 貯留槽[南	朝] 17. 350		<u> </u>	14. 601	2. 749		コンクリート打放し	1_	VU φ 250	_	+	1/100											
			1	1					1				1											
															FAM: 4 1413									
G 0 1	GO1 → 貯留槽[押	17. 200	_	16. 300	16.040	1. 200	0. 300	現場打ち集水桝(1) □600×600×H1,200	鋼製グレーチング蓋[T-6] (溶融亜鉛メッキ・細目ノンスリップ)	-	VP φ 150	*	- 1/100	$\left\langle \frac{R}{7} \right\rangle$	[第1桝]									
貯留槽[南]	G01 → 貯留槽[南	有] 17. 350	15. 800	_	14. 601	2. 749		コンクリート打放し	-	VP φ 150	-}	6. 196	/100	-					-					
			+	1	1		-		1															
HO 1		17 240		16 340	16.040	1. 200	0.300	現場打ち集水桝(1) □600×600×H1,200	鋼製グレーチング蓋[T-6] (溶融亜鉛メッキ・細目ノンスリップ)	 	VP # 150	~	<u> </u>	/R\	[第1桝]									
貯留槽「南」	H01 → 貯留槽[南	打. 240	15. 750		14. 601	2. 749	0. 300	現場引 5条水桝(1) □600×600×H1, 200 コンクリート打放し	(溶融亜鉛メッキ・細目ノンスリップ)	- VP φ 150		3. 706												
par 1,3 L1133	- Almibut		تتت		1				1			0.700												
			1						1				1											
I 0 1		17. 200		16. 300	16.000	1. 200	1. 000	現場打ち集水桝(1) □600×600×H1,200	鋼製グレーチング蓋[T-6] (溶融亜鉛メッキ・細目/ンスリップ)	-	VP φ 159	~~	5 -	$\frac{\langle R \rangle}{7}$	[第1桝]									
貯留槽[南]	IO1 → 貯留槽[库	有] 17. 350	15. 750	-	14. 601	2. 749		コンクリート打放し	_	VP φ 150	-}	2. 296	- /100	_									Ет	T =
											_	w	7										[i]	ŒΪ
									1				1			V								
																							工事名称 万崎建替公営住宅第二期建設工事	
																							1	
																							図面名称 会所リスト-2	


A 1 縮尺


A / 156

堺市 建築都市局 建築部 図面番号


A3縮尺


原寸法 0 1 5

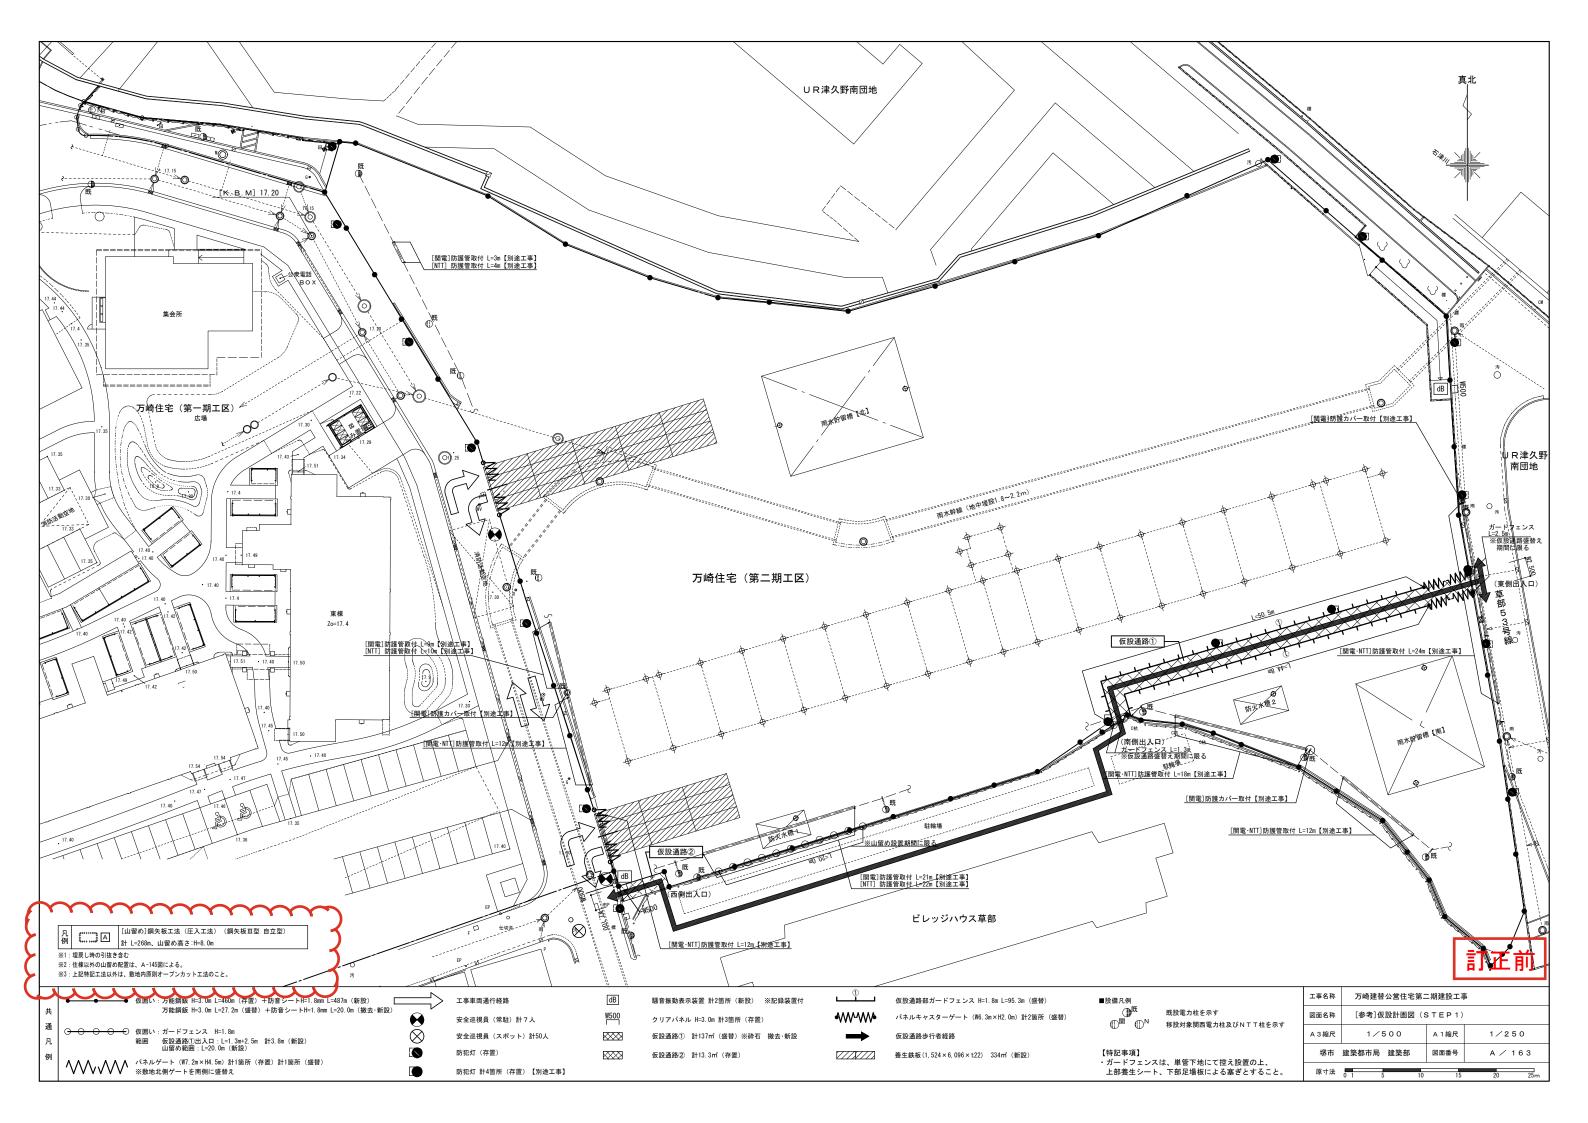


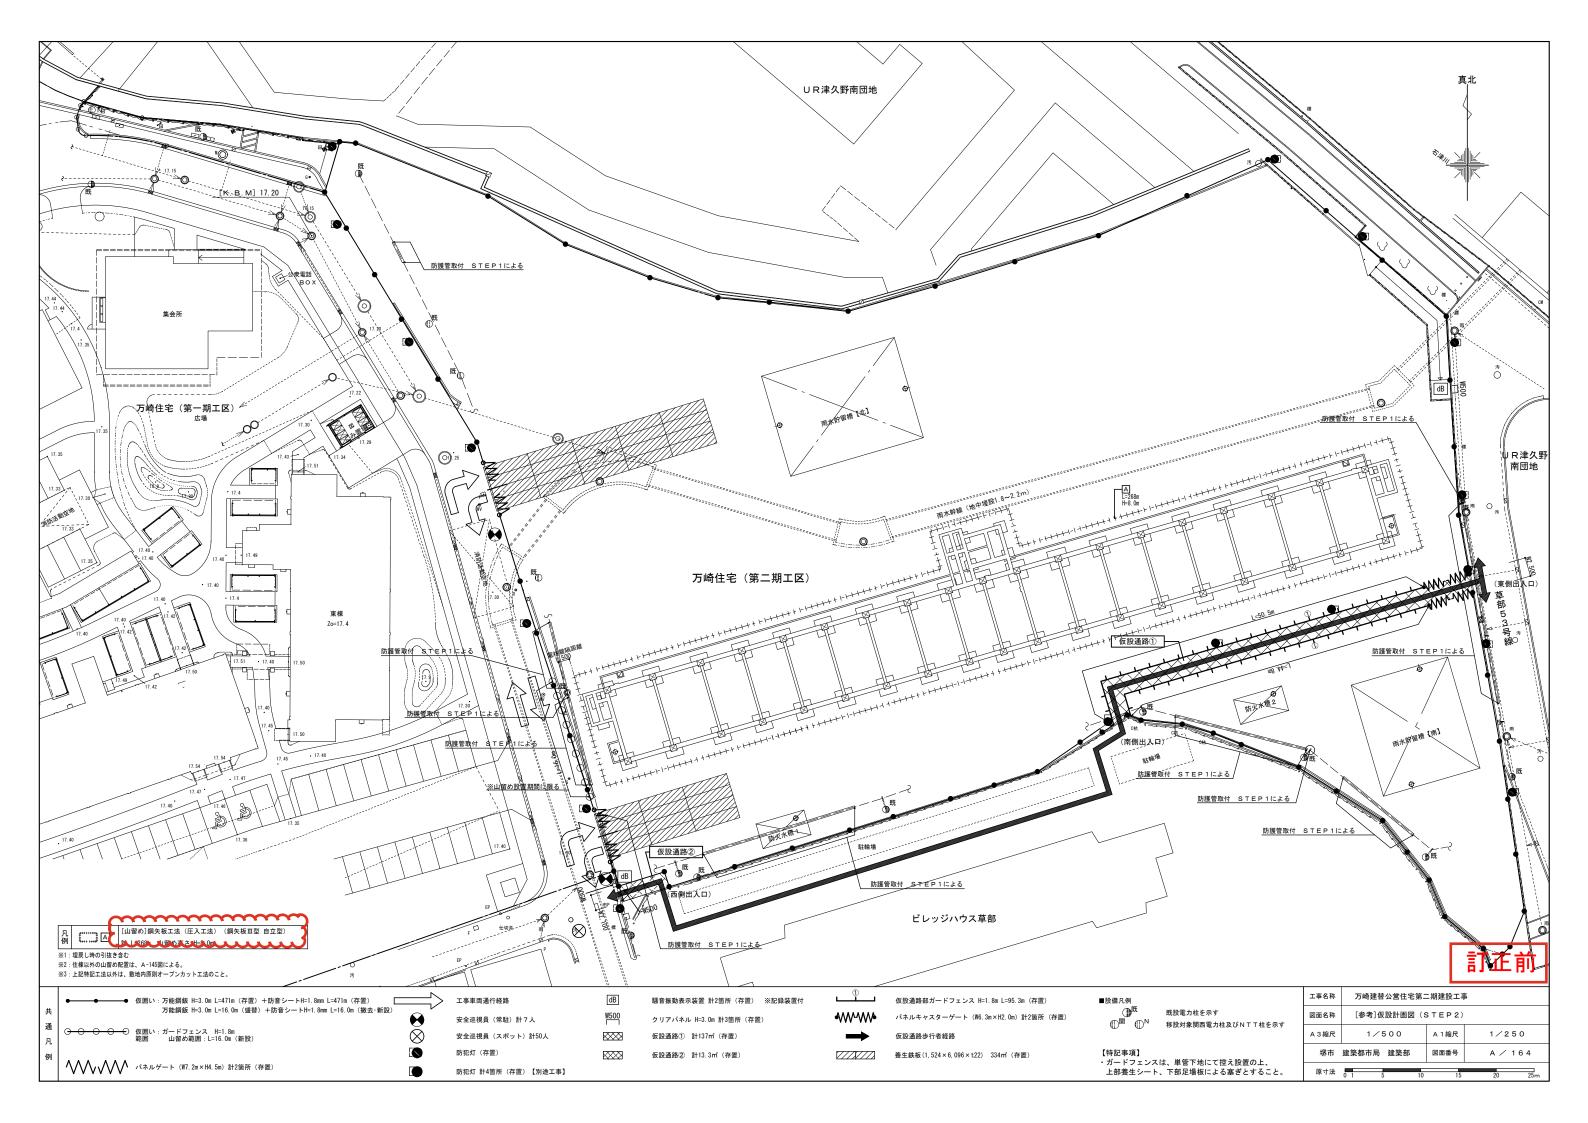



章 項 目	特 記 事 項	東		特	記事項		章 項 目	特 記 事 項		章 項 目	特 記 事 項	
14) 6 金属成形板張り	種別・図示による・	⑥ 床コンクリートの			び標準仕様書15.4.2による	(15)	→ 複層仕上塗材	((16) (4) アルミニウム製建具	性能値等(建具符号、枠の見込み寸法は建具表による)	-
17)	表面処理 ・ 図示による	直均し仕上げ	施工箇所			備 考 の場合も含む		・ 軽量骨材仕上塗材 呼び名 仕上げの形状 エ 法 耐候性	防火材料		耐風圧性等級、気密性等級、水密性等級	
金	取付け用下地 ※標準仕様書 14.4による ・ 図示による	 *	(パネル構法) 筆		/と10以下 単行至り0	,,,,,,,,,,,,,,,,,,,,,,,,,,,,,,,,,,,,,,,	左	· 復曆塗材 C E · 凸部処理 · 吹付け · 耐候形3種		建	・	
属	伸縮調整継手		クリーアクセス:	フロア 3mにつ)き 7以下		官	・複層塗材RE ・ 凹凸状 ・ ローラー ○ 耐候形2種	⊙ 適用しない	具	※ 標準仕様書 表 16.2.1、表16.2.2による	
I	・設ける(施工箇所 ・ 図示 ・	ュー	(溝構法) 範囲			:	ı İ	・ 複層塗材Si ・ ゆず肌状 塗り ・ 換層塗材E ・ 小粒		ı İ	· A種 · B種 · C種 · D種 · E種	É
\$	・ 設けない	車					±	・可とう形複層塗材CE ・ 凸部処理 ・ 吹付け ・ 耐候形3種	・ 適用する	*	・ 防音ドア、防音サッシとする場合 連音性の等級 (・)	
7 アルミニウム製笠	部材の種類	⁺		•		,	7	・ 凹凸状 ・ ローラー ・	・ 適用しない	7	・ 断熱ドア、断熱サッシとする場合	
	・250形 ・300形 ・350形	⑦ 仕上塗材仕上げ	建物内部に使用す	る塗料のホルムア	ルデヒド放散量			・ゆず肌状 塗り ・ 防水形模層塗材 C E ・ 凸部処理 ・ 吹付け ・ 耐候形3種	適用する		遮音性の等級 (・)	
	表面処理 ※ BB-1種又はBB-2種 ・ 色合等 ・ 標準色 ()		※ F☆☆☆☆ 材料					・防水形複層塗材RE・凹凸状・ローラー・	適用しない		表面処理 外部に面する建具 (表 14.2.1)	
	・ 特注色 ()		薄付け仕上塗材					・防水形複層塗材E ・ ゆず肌状 塗り			種別 ※ BB-1種 · BB-2種	
	笠木の固定金具の工法等 建築基準法に基づき定まる風圧力に対応した工法		呼び名 ・外装薄塗材Si	仕上げの形状 ・ 砂壁状	エ 法 吸放湿性・吹付け	防火材料 ・ 適用する		・吹付用軽量塗材 ・ 砂壁状 ・ 吹付け	適用する適用しない		着色 ※ 標準色 ・ 特注色 屋内の建具 (表 14.2.1)	
	選案参学法に参うさたまる風圧ガに対応した工法 ・ 図示による		714273 2173	ゆず肌状	· n-5-	適用しない		・こて塗用軽量塗材 ・ 平たん状 ・ こて塗り	適用する		産内の建兵 (数 14.2.1) 種別 ※ B C−1種 ・ B C−2種	
			71.274	さざ波状	塗り				・ 適用しない		着色 ※ 標準色 · 特注色	
8 金属既製品及び製作金	物 ○ ドアガード: ごみ置場 ○ 別図詳細図による		・可とう形外装 薄塗材Si	砂壁状ゆず肌状	・吹付け・ローラー	適用する適用しない		# 歴 ↓ L 全 + カ L 全 州			ステンレス鋼板の種類	
	○ ガードパイプ: ごみ置場 ○ 別図詳細図による		74-1-10 ·	さざ波状	塗り	2/11/01/01		複層仕上塗材の上塗料 樹脂 ※ アクリル系 ・ シリカ系 ・ ポリウレタン	·系		※ SUS304、SUS430JIL又はSUS443JI ・ ステンレス製くつずりの仕上げ	
			●外装薄塗材E	→ 砂壁状	○吹付け	適用する		・ アクリルシリコン系 ・ ふっ素系 ① ウレ			₩ HL •	
				ゆず肌状・ 平たん状	・ こて塗り	・ 適用しない		外観 ※ つやあり ・ つやなし ・ メタリック 溶媒 ・ 溶剤系 ・ 弱溶剤系 ※ 水系			結露水の処理方法 ・ 図示による ・	
15 1 ラス系下地	下地の種類	-		- 凹凸状	塗り			冷殊 · 冷荆未 · 羽冷荆未 · 次 小未			木下地の内付け建具	
13	・ 通気構法 (・ 二層下地 ・ 単層下地)			さざ波状							・ 適用する(建具の製造所の仕様) ・ 適用しない	
左	・ 直張り工法 (・ ラスモルタル下地 ・ ラスシートモルタル下地)		・可とう形外装	・ 着色骨材砂壁*・ 砂壁状	大 ・ 吹付け	適用する						
官	・ 図示による (外張断熱工法で断熱材の外側に野縁を施工する形式の通気		薄塗材E	ゆず肌状	・ こて塗り	適用しない	8 下地調整塗材	仕上塗材用下地調整材 ※ JIS A 6916規格品		5 網戸等	防虫網の材料	_
I	構法を行う場合)			・ 平たん状・ 凹凸状	· ローラー			製造所 ※ 仕上塗材の製造所			種 類 材 質 線 径 ○ 防虫網 ※ 合成樹脂製 ※ 0.25mm以上	網 目 ※ 16~18
事	材料 ラス材及び補強用平ラス			・ 凹口状・ さざ波状	塗り /			工法 ※ こて ・ローラー ・吹付け 施工箇所 外部打放し面(床版を除く)で薄付け仕上塗材、複	番件 上涂材		・ 防虫網 ※ 合成樹脂製 ※ 0.25mm以上 ・ ガラス繊維入り合成樹脂製 ・	メッシュ
7	材料記号(※ K ·)		・防水形外装	・ ゆず肌状	・ 吹付け	・適用する		及び塗装等の下地	BUTTN		・ ステンレス(SUS316)製	
	種類及び単位面積当たりの質量		薄塗材E	・ さざ波状・ 凹凸状	・ローラー / 塗り	・適用しない		内部打放し面で薄付け仕上塗材、複層仕上塗材、塗	装及びクロス	- W. Ok (1) Th - B		
	二層下地通気構法波形ラス (W700)こぶラス (K800)		・外装薄塗材S	 砂壁状 	・ 吹付け	適用する		等の下地 合成樹脂系シーラー ※ 仕上げ塗材全面		6 樹脂製建具	性能値等(建具符号、枠の見込み寸法は建具表による) 耐風圧性等級、気密性等級、水密性等級	
	・ カ骨付きラス (BP700)					・ 適用しない		1 残雨加水 ノ			・ 建具表による	
	・単層下地通気構法		・内装薄塗材 C ・内装薄塗材 L	・ 凹凸状・ 平たん状	・ 吹付け ・ 適用する ・ こて塗り ・ 適用しな	I I	© // I ≫ +				外部に面する建具の種別	
	・ リブラスC (RC800)にターボン紙などの裏打ち材と一体化したラス		・四級海至何に	・ ゆず肌状	・ローラー	(T) MACAU	9 仕上塗材の保証	剥がれ、退色について受注者、施工者、製造者の3者連名による保 書を提出する	証		※標準仕様書表 16.3.1、表16.3.2による・ A種 ・ B種 ・ C種 ・ D種 ・ E種	
	ラスシートの山高、山ピッチ、質量及び溶接ピッチによる区分			・さざ波状	塗り			薄付け仕上塗材 アクリル 3年			・ 防音ドア、防音サッシとする場合の遮音性の等級	•
	※ LS4 (耐力壁の場合)		・内装薄塗材Si ・内装薄塗材E	砂壁状じゅらくゆず肌状	・ 吹付け ・ 適用する ・ こて塗り ・ 適用しな	I I		複層仕上塗材 アクリルシリコン系 10年			• T-1種 • T-2種	
	ステープルの形状及び寸法 リブラス		F14X/4至17 C	・ 平たん状	ローラー	L. MEMICIAL		水系ウレタン 8年 水系アクリル 5年			断熱ドア、断熱サッシとする場合の断熱性の等級※ 外部に面する建具は標準仕様書表 16.3.3による	
	※ L925TS以上 (リブラスC (RC800)の場合)			· 凹凸状	塗り						(等級 ・)	
	波形ラス		・内装薄塗材W	・ さざ波状・ 京壁状じゅらく	・吹付け ・ 適用する	適用する	10 ロックウール吹付け	ロックウールのホルムアルデヒド放散量			・ 外部に面する建具の日射熱取得性の等級	
	※ L1019JS以上(波形ラス(W700)の場合)			ゆず肌状	・こて塗り ・ 適用しな		10 11 99 9 - 70 50 19 17	※ F☆☆☆☆ ・			ガラス ※ 復層ガラス・・・・・・・・・・・・・・・・・・・・・・・・・・・・・・・・・・・・	
				・ 平たん状・ 凹凸状				接着剤のホルムアルデヒド放散量			ステンレス製くつずりの仕上げ	
	施工 二層下地通気構法			• 凹凸状				※ F☆☆☆☆ ・ 仕上げ吹付け厚さ (mm)			※ HL ・ ・ 特注色 ・ 特注色	
	央気口部の措置 ※講ずる ・		・ 厚付け仕上塗材					・ 図示による			水切り板、ぜん板	
	直張り工法(ラスシートモルタル下地の場合)		呼び名 ・外装厚塗材 C	仕上げの形状 ・ 吹放し	エ 法 吸放湿性 ・ 吹付け	防火材料					・図示による・・・・・・・・・・・・・・・・・・・・・・・・・・・・・・・・・・・・	
	建築基準法に基づく耐力壁として使用する場合のラスシートの施工 ・ 図示による		・外表序室物し	・ 以放し・ 凸部処理	・こて塗り	/ · 適用しない	 11 セルフレベリング	種類 ・石こう系 ※セメント系			木下地の内付け建具 ・適用する(建具の製造所の仕様) ・適用しない	
	E VIC O D			平たん状		/	材塗	品質 ※ JISS15M-103による			歴刊する(歴史の変更別のは赤) 歴刊のもい	
2 せっこうボード、	材料			・ 凹凸状・ ひき起こし				厚さ ※ 10mm ·		7 鋼製建具	性能値等(建具符号は建具表による)	
その他のボード下地	せっこうボード、せっこうラスボード及び木質系セメント板の種類及び厚さ せっこうボード 種類 () 厚さ (mm)			かき落とし							簡易気密型ドアセットの気密性等級、水密性等級 ※ 標準仕様書 表 16.4.1、による ② 建具表による	5
	せっこうラスボード 種類 () 厚さ (mm)		・外装厚塗材Si	吹放し	・ 吹付け	・適用する	12 目 地	※ モルタルこて押さえ面については、3m以内に縦横設ける			外部に面する建具の耐風圧性 (表16.2.1による)	
	木質系セメント板 種類 () 厚さ (mm)		・外装厚塗材E	・ 凸部処理・ 平たん状	・ こて塗り	・適用しない		(面台の長いものについては中央に1本設ける)			· S-4 · S-5	`
				凹凸状	塗り /						・耐震ドアとする場合 面内変形追随性の等級(・ ・防音ドア、防音サッシとする場合	,
3 こまい下地	建築基準法に基づく耐力壁の指定 ・ なし ・ あり			・ ひき起こし	<u> </u>						遮音性の等級 (・)	
			・内装厚塗材 C	・ 吹放し・ 凸部処理	・ 吹付け ・ 適用する ・ こて塗り ・ 適用しな		13 樹脂混入モルタル	・ エレホン化成工業(株) ポリマーB・ 日本化成(株) NSハイフエックスHF-1000			・ 断熱ドア、断熱サッシとする場合 断熱性の等級 (・)	
4 木ずり下地	材料			・ 平たん状		22/13 3 .0 .0		・ 日本化成(株) NSハイフェックスHF-1000・ 太平洋マテリアル(株) CX-B 太平洋エフェクト同等品以	_E		断	
	木ずり用小幅板の材種 ※杉(心去り材) ・			• 凹凸状							X SUS304、SUS430JIL又はSUS443JI ·	
				ひき起こしかき落とし							点検口の類のくつずりの材料 鋼板類の厚さ (mm)	
			・内装厚塗材 L	・ 平たん状	・ こて塗り ・ 適用する	・適用する					※ 標準仕様書 表 16.4.2による	
5 モルタル塗り	モルタル ・現場調合材料 ・ 既調合材料			· 凹凸状	・ 適用しな	い ・ 適用しない					ステンレス製くつずりの仕上げ	
	既製目地材 ・			ひき起こしかき落とし			1 防火豆				※ HL 標準型鋼製建具の有効内法寸法(標準仕様書 表 16.4.5による)	
	・設ける 施工菌所 () 形状 (・ 図示)		・内装厚塗材G	・ 平たん状	・ こて塗り ・ 適用する	・ 適用する \	6 ① 防火戸	・防火戸の自動閉鎖機構及び防火戸について、連動させる装置等			標準空調製建具の有効内法寸法(標準在標書 表 10.4.51による)適用する(建具符号、形式及び寸法は建具表による)	
	・設けない			凹凸状ひきねこ	・適用しな	い 適用しない	建	・建具表による・・・・・・・・・・・・・・・・・・・・・・・・・・・・・・・・・・・・			● 有効内法寸法:800mm以上	
	床の目地 ・ 設ける 目地割 ※ 2m2程度(最大目地間隔 3m程度)			ひき起こしかき落とし		.	具 (2) 見本の製作等	建具見本の製作				
	以りの ロルロコ 小 4世代法人 取八口・世間間 3世往後/		・内装厚塗材Si	吹放し		・適用する	丁	・ 行う (建具符号:)				E後
	種類 ※押し目地・		・内装厚塗材E	・ 凸部処理・ エケムは	1 1	い・適用しない		特殊な建具の仮組			[B] T	上区
	・ 設けない			・ 平たん状・ 凹凸状	・ ローラー 塗り		\$	・ 行う (建具符号:) ① 行わない	+		工事名称 万崎建替公営住宅第二期建設工事	
	外装タイル張り下地等の下地モルタル塗り及び下地調整塗材塗りの接着力試験			・ ひき起こし			③ 防犯建物部品	・適用する(適用箇所 ○ 建具表による ・)				
	・ 行う ・ 行わない				メントスタッコ以外の場合			・ 適用しない			図面名称 特記仕様書(No7)	
				外装厚塗材Eにお) ける上塗材の適用						A 3 縮尺 — A 1 縮尺 —	
			適用する		適用しない					2025. 5. 改	双訂 堺市 建築都市局 建築部 図面番号 A/	/007

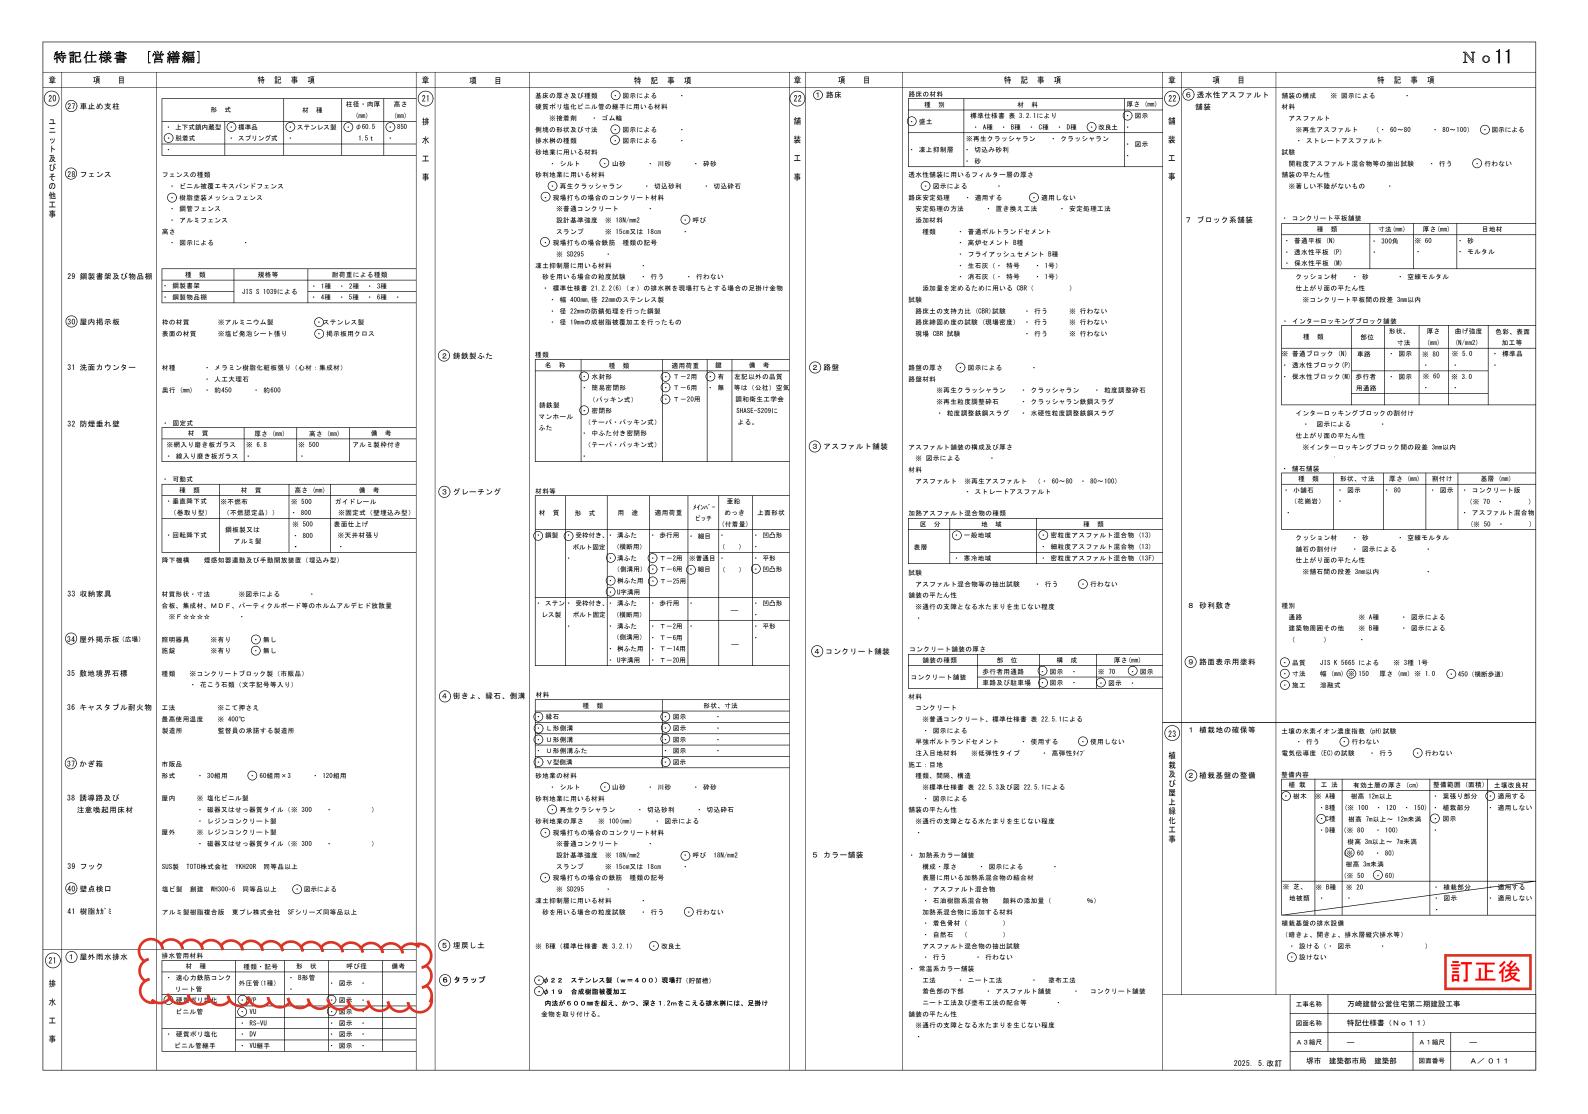


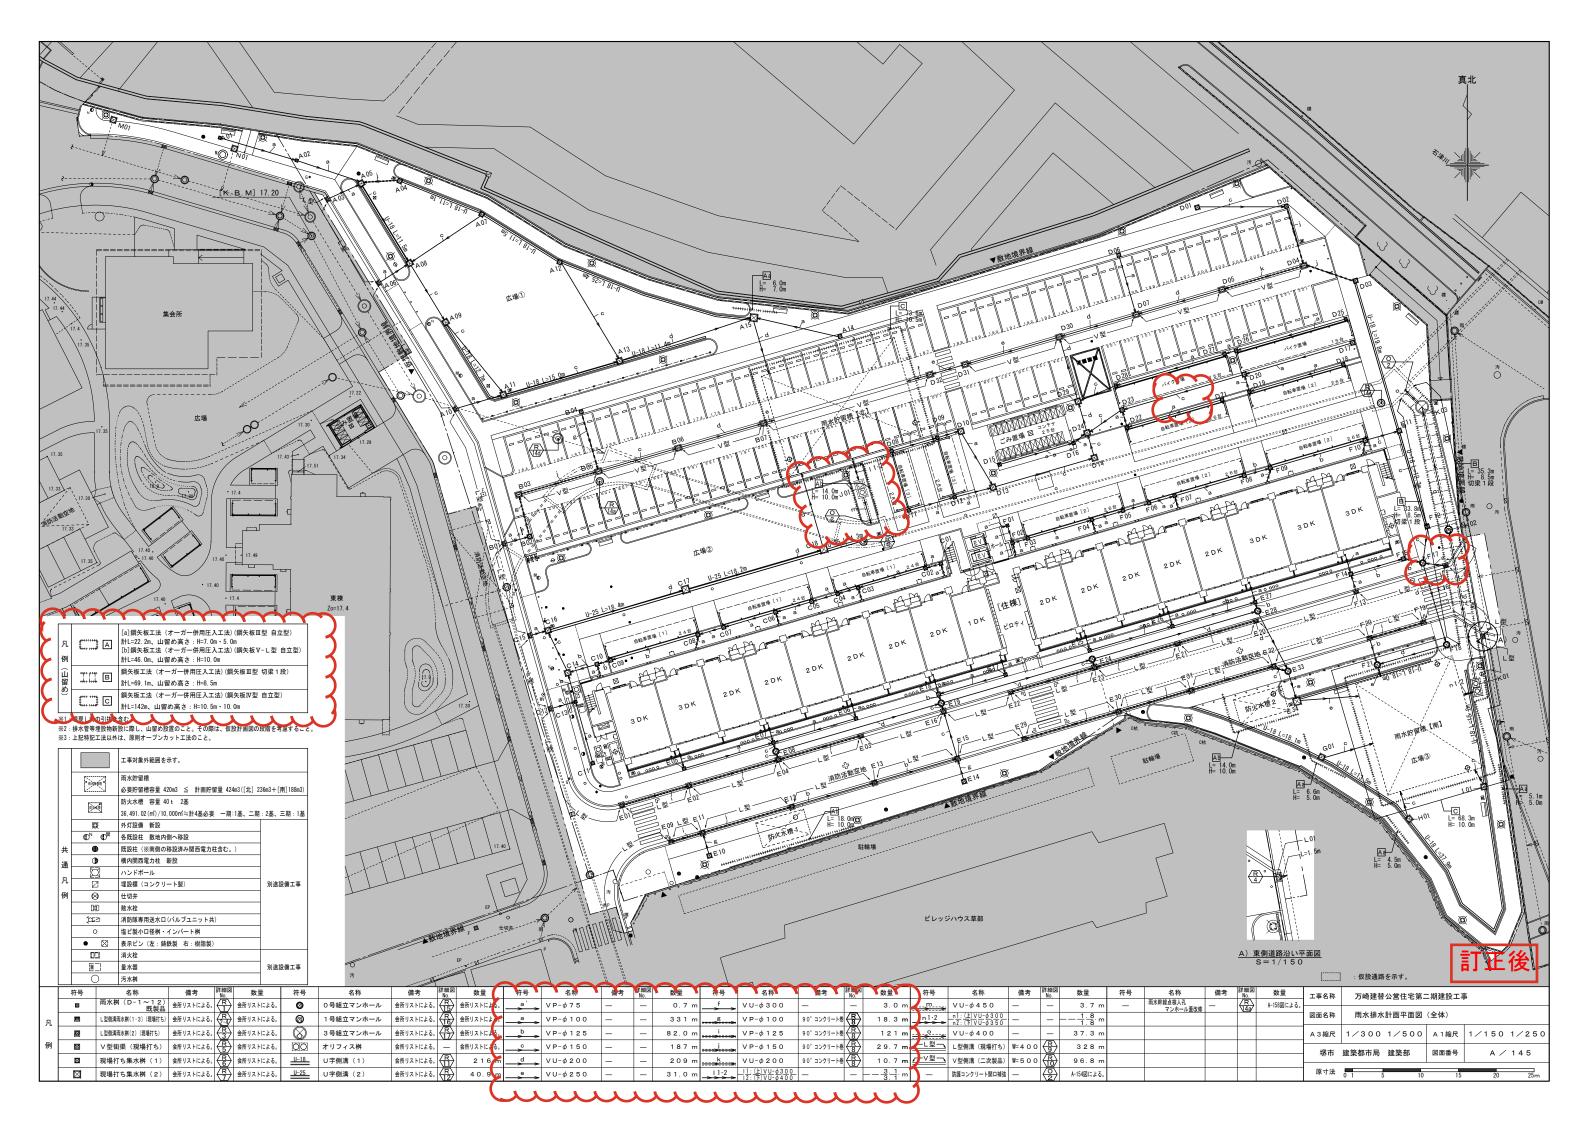

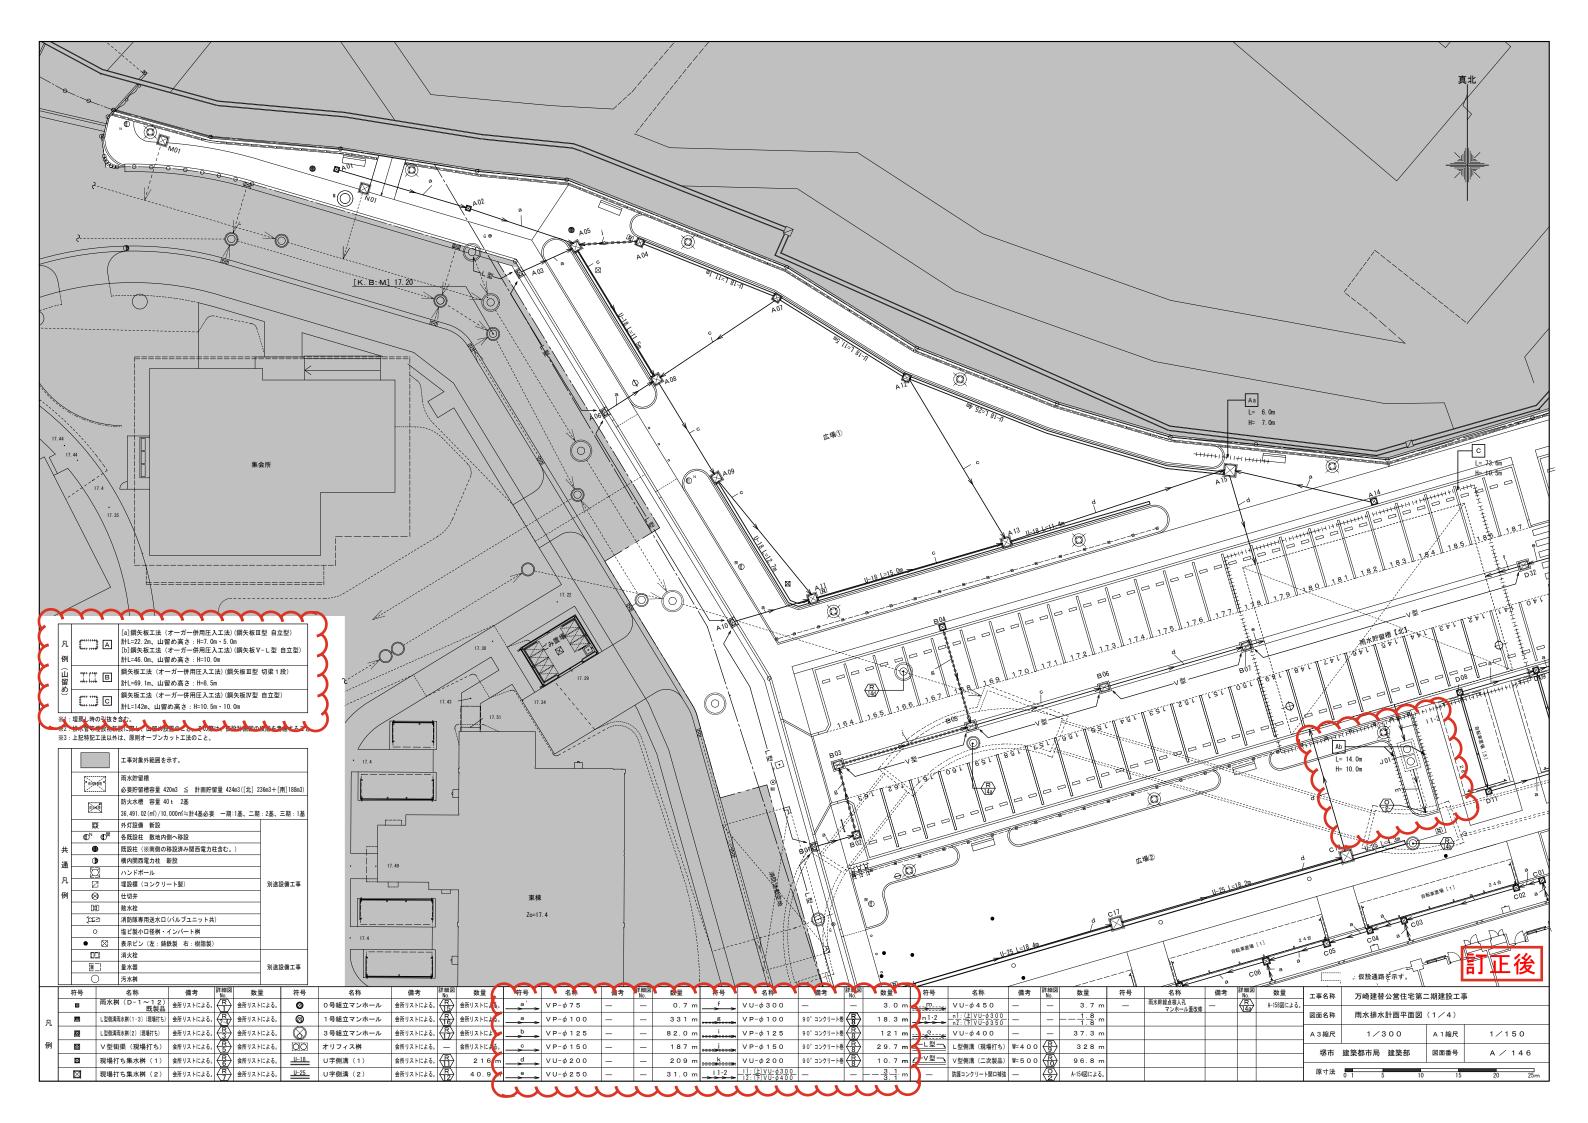

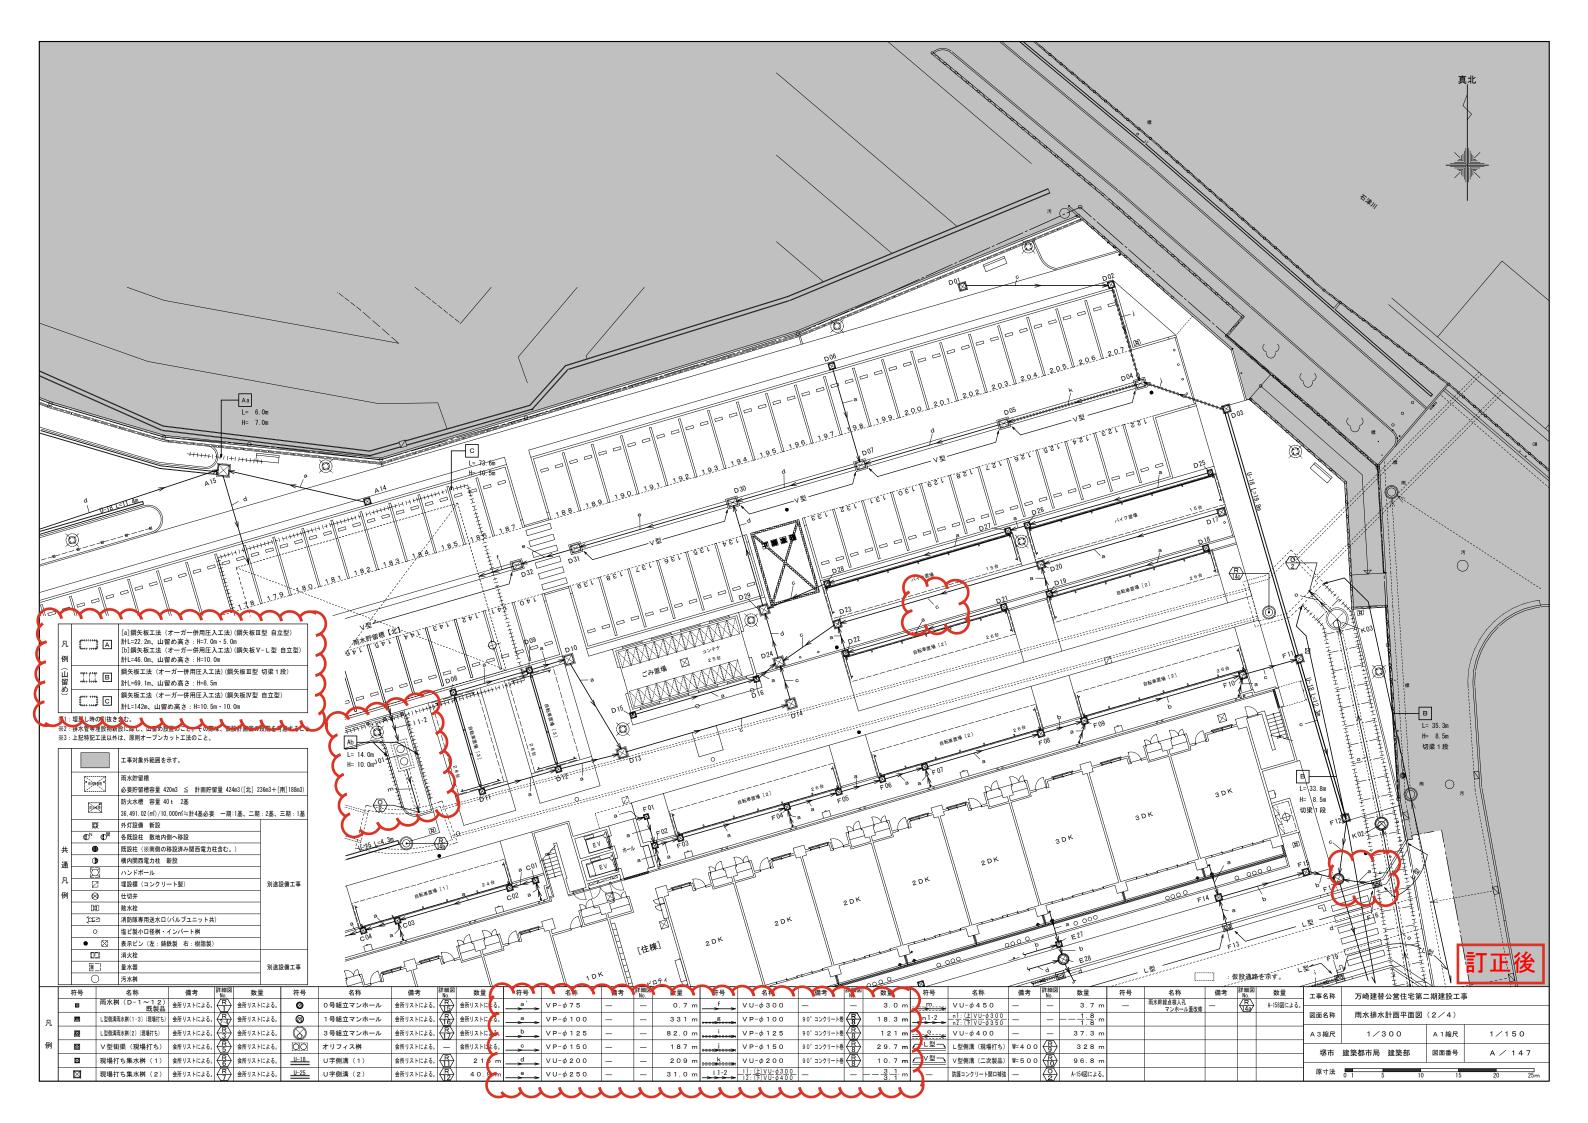

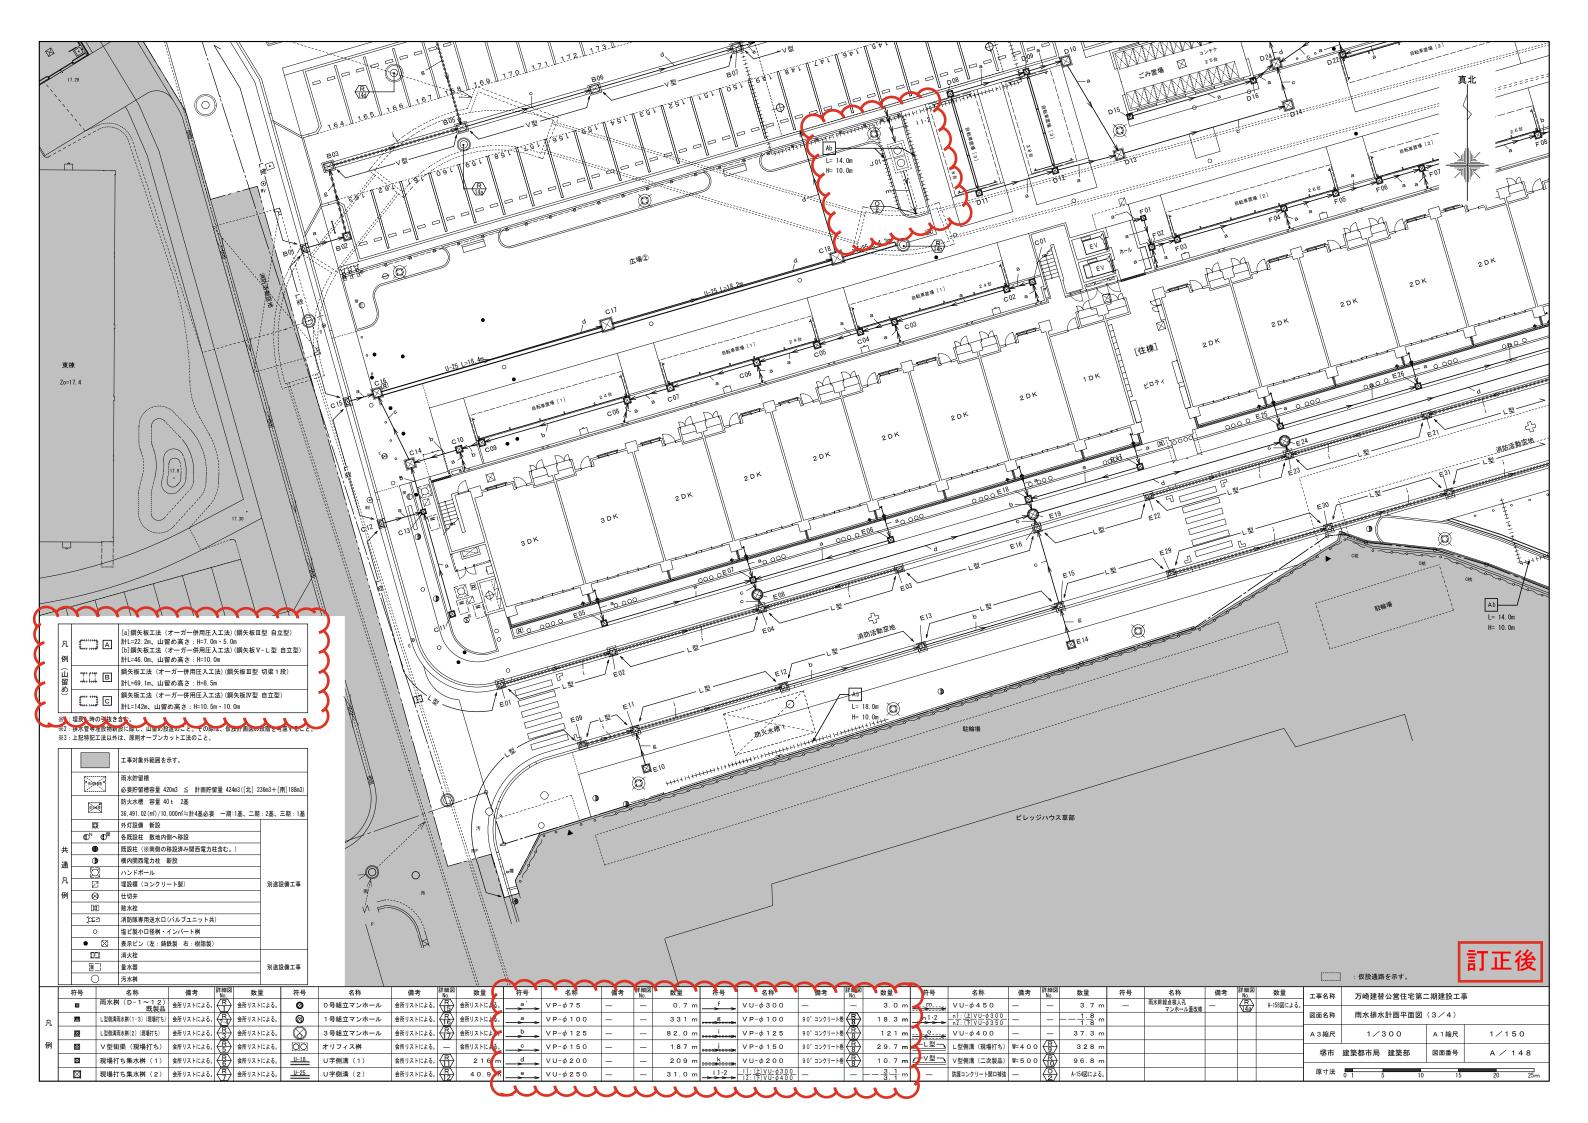

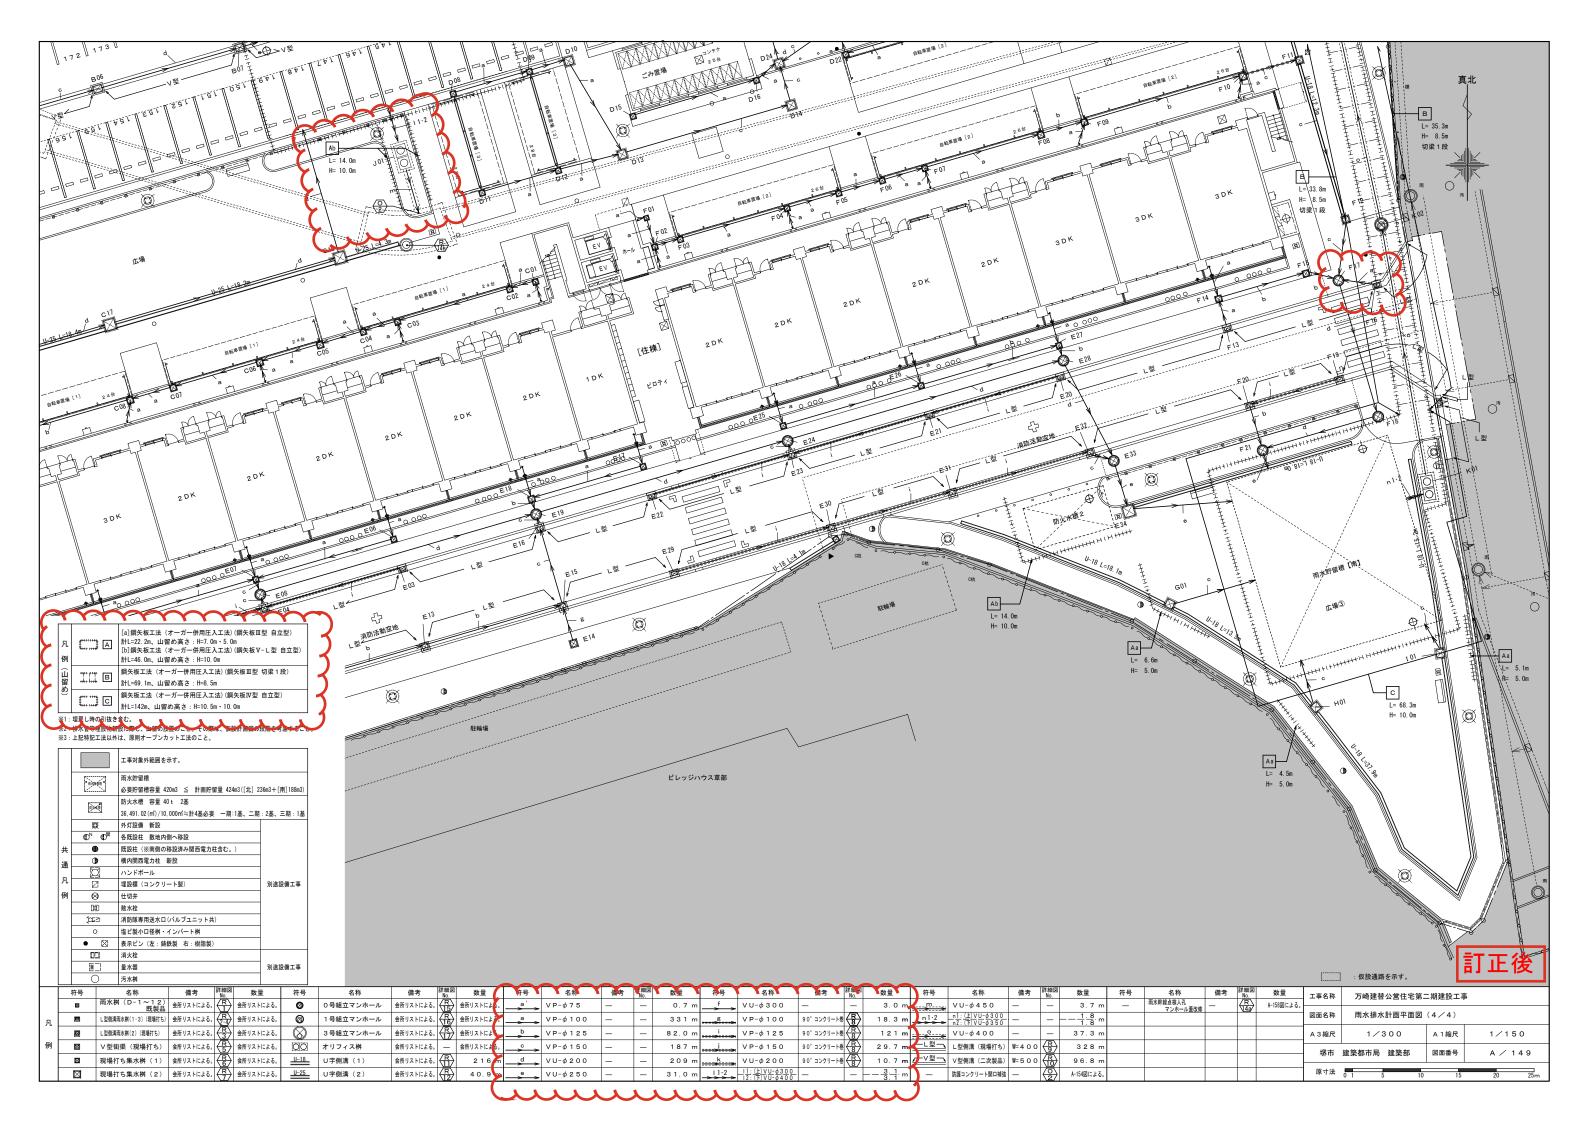

	所リスト														★所リスト											
系統			桝天端高	流入管底高	流出管底高	桝底高	桝深さ(H)	桝底-管頂	¥		流入管径 流出管径 桝間距離	단管되라 ディテール番目	, , ,	系統		桝天端高	流入管底高	杰出管底高 楊	桝底高	桝深さ(H)	桝底-管底			流入管径 流出管径 桝間	間距離 配管勾配 ディテール番	- 문
桝番号	桝	間 No.	(m)	(m)	(m)	(m)	(m)	(m)	プロフログライ 横 仕 様	桝蓋仕様	(φ) (φ) (m)	(0/00) 仕様	備考	桝番-	号 桝間 No.	(m)	(m)		(m)	(m)	(m)	桝 仕 様	桝 蓋 仕 様		(m) (0/00) 仕様	
A 0 1			17. 080	-	16. 760	16. 550	0. 420	0. 100	雨水桝(D-1)[既製品] □300×300×H420	コンクリート蓋	− VP φ 100	- (R)	[第1桝]	D 0	5 D04 → D05	16. 980	16. 240	16. 230 1	16. 080	0. 900	0. 150	V型街渠桝(現場打ち) □650×500×H900	鋳鉄製V形グレーチング蓋[T-6]	VU φ 200 VU φ 200 11.	1 (3/	
A 0 2	A01	→ A02	17.065	16. 654	16. 640	16. 465	0.600	0. 175	雨水桝(D-2)[既製品] □300×300×H600	コンクリート蓋	VPφ100 VPφ10 10.600	1/100 (R)		D O	6	17. 166	-	16. 676	16. 476	0. 690	0. 200	雨水桝(D-4)[既製品] □350×350×H690	コンクリート蓋	- VP φ 100	⟨R/1⟩	[第1桝]
A 0 3	_		17. 086	-	16. 586	16. 486	0.600	0. 100	L型側溝兩水桝(1)(現場打ち) □400×300×H600	鋼製グレーチング蓋[T-25] (溶融亜鉛メッキ・細目ノンスリップ) 鋼製グレーチング蓋[T-6]	— VP φ 100	 	「第1㎞」	DO	7 D05 → D07	17. 011	16. 111	16. 061	15. 811	1. 200	0. 250	∨型街渠桝(現場打ち) □650×500×H1,200	鋳鉄製∨形グレーチング蓋[T-6]	VU φ 200	1.830 1/100 R	
A 0 4			17. 200	10.540	16. 750	16. 600	0.600	0. 150	現場打ち集水桝(1) □450×450×H600	調袋グレーテング蓋[1-6] (溶融亜鉛メッキ・細目ノンスリップ)	- VP φ 150 VP φ 100 9. 120		流出管:根巻補強 90°	-	D06	17.000	16. 594	17 000 1	10,000	0.400	0.400	王-1-14-1-15 a.) [明] [[[[]] []] [[]] [] [] [VP φ 100 8.	. 199 1/100 S	[第1桝]
A 0 5	A02 A03	→ A05	17, 123	16. 548 16. 536	16, 448	16. 223	0. 900	0. 225	現場打ち集水桝(1) □600×600×H900	鋼製グレーチング蓋[T-6]	VP φ 100 VP φ 130 4. 903	/100 /100 (R)	A04 流入管:根巻補強 90°	D O		17. 320 17. 320			16. 830 16. 830	0. 490 0. 490		雨水桝(D-3)[既製品] □350×350×H490 雨水桝(D-3)[既製品] □350×350×H490	コンクリート蓋コンクリート蓋	- VP φ100 · · · · · · · · · · · · · · · · · ·	300 1/100 R	
	A04	7.00	17.120	16. 698	\	10. 220	0.500	0.220	55-311 5 × 767 (1) 1000 × 000 × 1000	(溶融亜鉛メッキ・細目ノンスリップ)	VP φ 150 VP φ 150 5. 159	/100 6		D 1		_			16. 730	0. 600		現場打ち集水桝(1) □450×450×H600	銅製グレーチング蓋[T-2]	VP φ 100 VP φ 100 3.	<u> </u>	
A 0 6			17. 120	~~	16. 620	16. 520	0. 600	0. 100	L型側溝雨水桝(1)(現場打ち) □400×300×H600	銅製グレーチング蓋[T-25] (溶融亜鉛メッキ・細目ノンスリップ)	- VP φ 100	- (R)	[第1桝]	D 1	1	17. 265	-	16. 965 1	16. 775	0. 490	0. 190	雨水桝(D-3)[既製品] □350×350×H490	(溶融亜鉛メッキ・細目ノンスリップ) コンクリート蓋	- VP φ 100	R	[第1桝]
A 0 7			17. 215	~~	16. 765	16. 615	0. 600	0. 150	現場打ち集水桝(1) □450×450×H600	鋼製グレーチング蓋[T-6] (溶融亜鉛メッキ・細目ノンスリップ)	_ VP φ 150	- (R)	[第1桝]	D 1	2 D11 → D12	17. 265	16. 902	16. 892 1	16. 775	0. 490	0. 117	雨水桝(D-3)[既製品] □350×350×H490	コンクリート蓋	VP φ 100 VP φ 100 6.	. 300 1/100 R	
	A05		۶	16. 324	5					MALE - PRIT OF	VP φ 150 12. 337	1/100		D 1	3 D10 → D13	17. 290	16. 793	16. 690	16. 540	0. 750	0. 150	現場打ち集水桝(1) □600×600×H750	銅製グレーチング蓋[T-2]	I VP φ 150 I	. 669 1/100 R	
A 0 8		→ A08	17. 180	16. 571	16. 310	16. 130	1.050	0. 180	現場打ち集水桝(1) □600×600×H1,050	鋼製グレーチング蓋[T-6] (溶融亜鉛メッキ・細目ノンスリップ)	VP φ100 VP φ150 4.871	1/100 R			D12		16. 840						(溶融亜鉛メッキ・細目ノンスリップ) 銅製グレーチング蓋[T-2]	VP φ 100 5.	. 168 1/100 6	
A 0 9	A07	→ A09	17. 200	16. 649	16 205	16. 000	1. 200	0. 205	現場打ち集水桝(1) □600×600×H1,200	鋼製グレーチング蓋[T-6]	VP φ150 VP φ150 0.100	1/100 (R)		D 1		17. 290 17. 300			16. 365 16. 610	0. 900 0. 690		現場打ち集水桝(1) □600×600×H900 雨水桝(D-4)[既製品] □350×350×H690	(溶融亜鉛メッキ・細目ノンスリップ)	VP φ150 VP φ150 13.	3. 971 1/100 R	[第1桝]
A 1 0		→ AU9		10.210		16. 573	0.600	0. 203	以場打ち来水件(1) □000×000×III,200 L型側溝雨水桝(1) (現場打ち) □400×300×H600	(溶融亜鉛メッキ・細目ノンスリップ) 銅製グレーチング蓋[T-25]	- VP d 100	_ 🖹	[第1桝]	D 1		_			16. 610	0. 690		雨水桝(D-4)[既製品] □350×350×1690	コンクリート蓋	VP φ100 VP φ100 10.) 200 1/100 R	
	A09		T.	16. 088	((溶融亜鉛メッキ・細目ノンスリップ) 銅製グレーチング蓋[T-6]	VP φ150 12. 291	1/100 P		D 1		17. 350	-		16. 750	0. 600		現場打ち集水桝(1) □450×450×H600	鋼製グレーチング蓋[T-6] (溶融亜鉛メッキ・細目ノンスリップ)	- VP φ 100	-	[第1桝]
A 1 1	A10	→ A11	17. 250	16. 606	16. 070	15. 900	1.350	0. 170	現場打ち集水桝(2) □800×800×H1,350	(溶融亜鉛メッキ・細目ノンスリップ)	$VP \phi 100$ $VP \phi 150$ 6. 633	/100		D 1	8	17. 365	-	17. 045 1	16. 945	0. 420	0. 100	雨水桝(D-1)[既製品] □300×300×H420	コンクリート蓋	- VP φ 100	R	[第1桝]
A 1 2	:		17. 230	~~~	16. 780	16. 630	0.600	0. 150	現場打ち集水桝(1) □450×450×H600	鋼製グレーチング蓋[T-6] (溶融亜鉛メッキ・細目ノンスリップ)	_ VPφ15	- (R)	[第1桝]	D 1	9 D18 → D19	17. 365	16. 915	16. 905 1	16. 765	0. 600	0. 140	雨水桝(D-2)[既製品] □300×300×H600	コンクリート蓋	VP φ 100 VP φ 100 12.	2. 945 1/100 (R)	
A 1 3	A11	→ A13	17. 250	15. 910	15. 900	15. 750	1.500	0. 150	現場打ち集水桝(2) □800×800×H1,500	銅製グレーチング蓋[T-6]	VP φ 150 VU φ 200 16. 000	1/100 R		D 2	o D17 → D20	17. 350	16. 850	16. 840 1	16. 600	0. 750	0. 240	現場打ち集水桝(1) □600×600×H750	銅製グレーチング蓋[T-6]	I VP φ 100 I	1. 930 1/100 R 430 1/100 R	
	A12			16. 626						(溶融亜鉛メッキ・細目ノンスリップ)	VP φ 150 15. 325	1/ 100 (D)	[第1桝]		D19		16. 880						(溶融亜鉛メッキ・細目ノンスリップ)	VP φ100 2.	. 400 1/100	[第1桝]
A 1 4	A13		17. 265	- 15. 713	16. 875	16. 775	0.490	0. 100	雨水桝(D-3)[既製品] □350×350×H490	コンクリート蓋	- VP φ100 - VU φ200 18. 690	- (T)		D 2		17. 365 17. 365			16. 945 16. 765	0. 420		雨水桝(D-1)[既製品] □300×300×H420 雨水桝(D-2)[既製品] □300×300×H600	コンクリート蓋コンクリート蓋	- VP φ100 ··································		
A 1 5	A14	→ A15	17. 250	16. 757	15. 703	14. 450	1.800	1. 000	現場打ち集水桝(2) □800×800×H1,800	鋼製グレーチング蓋[T-6] (溶融亜鉛メッキ・細目ノンスリップ)	I VII 4 200 I	1/100 R			D20		16. 914							VP φ100 16.	5.830 1/100 E	
貯留槽[北	_	→ 貯留槽[北]	17. 140	15. 303	-	14. 147	2. 993	_	コンクリート打放し	_	VU φ 200 — 7. 737			D 2	3 D22 → D23	17. 350	16. 879	16. 661	16. 450	0. 900	0. 211	現場打ち集水桝(1) □600×600×H900	鋼製グレーチング蓋[T-6] (溶融亜鉛メッキ・細目ノンスリップ)	VP φ 150	. 430 1/100 B	
															D14		16. 480							VP φ 150 3.	. 439 1/100	
										超級月1 マンピー・・			[45 1 bb]	D 2		17. 380		16. 470	16. 180	1. 200	0. 290	現場打ち集水桝(1) □600×600×H1,200	鋼製グレーチング蓋[T-6] (溶融亜鉛メッキ・細目ノンスリップ)	VP φ 100 VU φ 200 2.	1 1 4	
B B 0 1		. DO2		16.746			0.600	0. 160	L型側溝雨水桝(1)(現場打ち) □400×300×H600	鋼製グレーチング蓋[T-25] (溶融亜鉛メッキ・細目ノンスリップ)		- R	[第1批]		D23	17.005	16. 605	17.005	10.075	0.400	0.450	≖ ↓ ₩ (D	->.6H - ! #	+ - + -	. 546 1/100 R	[第1桝]
B02		→ B02 → B03	17. 355 17. 230	16. 746 16. 677	16. 735 16. 667	16. 535 16. 480	0. 820 0. 750	0. 200	雨水桝(D-6)[既製品] □400×400×H820 V型街渠桝(現場打ち) □650×500×H750	コンクリート蓋 鋳鉄製V形グレーチング蓋[T-6	VPφ100 VPφ100 3.487 VPφ100 VPφ150 5.732	/100 T	流出管:根巻補強 90°	D 2		17. 365 17. 365			16. 875 16. 675	0. 490 0. 690		雨水桝(D-3)[既製品] □350×350×H490 雨水桝(D-4)[既製品] □350×350×H690	コンクリート蓋	- VP φ100 · VP φ100 7.	 	[27 : 913
B03		→ B03	17. 357	-	16. 967	16. 867	0. 490	0. 100	▼全街架件 (現場打ち) □050×350×H490	コンクリート蓋	- VPφ100 - VPφ100 -	- B	流出入管:根巻補強 90° [第1桝]	D 2	_				16. 675	0. 690		雨水桝(D-4)[既製品] □350×350×1690	コンクリート蓋		.550 1/100 T	
	B03		7	16. 557		1					VP φ 150 11. 000	/100	流出管:根巻補強 90° B03・B04	D 2	_	_			16. 675	0. 690		雨水桝(D-4)[既製品] □350×350×H690	コンクリート蓋	VP φ100 VP φ150 1.	- - - - - - - - - - 	
B 0 5	B04	→ B05	17. 202	16. 885	16. 452	16. 302	0. 900	0. 150	∨型街渠桝(現場打ち) □650×500×H900	鋳鉄製∨形グレーチング蓋[T-6	VPφ100 VPφ150 8.165	(100 j	流出入管:根巻補強 90°	D.0	9 D24 → D29	17. 350	16. 429	16. 419 1	16. 150	1. 200	0. 290	現場打ち集水桝(1) □600×600×H1,200	鋼製グレーチング蓋[T-6	VP φ 200 VII 4 200 4.	. 065 1/100 R	
B 0 6	B05	→ B06	17. 173		10/20	16. 123	1.050	0. 150	∨型街渠桝(現場打ち) □650×500×H1,050	鋳鉄製V形グレーチング蓋[T-6	Andrea 1975 refer	1/100 (R)		D 2	D28 D29	17.330	16. 743	10.419	10. 130	1. 200	0. 290	現場引き来水桝(I) □000×000×III, 200	(溶融亜鉛メッキ・細目ノンスリップ)	VP φ 150 VU φ 200 5.	. 405 1/100 6	
B07		→ B07	17. 143	16. 155	15. 793	15. 643	1.500	0. 150	∨型街渠桝(現場打ち) □650×500×H1,500	鋳鉄製∨形グレーチング蓋[T-6		1/100 (R)		DЗ	o D07 → D30	17. 038	15. 955	15. 788	15. 538	1. 500	0. 250	∨型街渠桝(現場打ち) □650×500×H1,500	鋳鉄製∨形グレーチング蓋[T-6]	VU φ 200). 593 1/100 R	
貯留槽[北	k] B07	→ 貯留槽[北]	17. 140	15. 293	-	14. 147	2. 993	-	コンクリート打放し	_	VUφ250 — 7. 737	1/100 -			D29	17.070	16. 327	15 570 1	15.400	1 050	0.150	V 割体塩粉 / TR 担 + T + 1	神経朝いびだし ていが芋[す 6]	+ + + +	. 120 1/100 S	
														D 3		_			15. 422 15. 284	1. 650		✓型街渠桝(現場打ち) □650×500×H1,650✓型街渠桝(現場打ち) □650×500×H1,800	鋳鉄製∨形グレーチング蓋[T-6] 鋳鉄製∨形グレーチング蓋[T-6]	VU φ 250 VU φ 250 12. VU φ 250 VU φ 300 4.	2.971 1/100 R .840 1/100 R	
C 0 1	竪樋	→ C01	17. 365	17. 000	16. 990	16. 765	0.600	0. 225	雨水桝(D-2)[既製品] □300×300×H600	コンクリート蓋		- (R)	[第1桝]	貯留槽[_	15. 206		14. 147	2. 993		コンクリート打放し	_		. 737 1/100 —	
C 0 2	C01	→ C02	17. 365	16. 968	16. 958	16. 765	0.600	0. 193	雨水桝(D-2)[既製品] □300×300×H600	コンクリート蓋	VP φ100 VP φ100 2.130	 	170 1 041													
C 0 3	C02	→ C03	17. 365	16. 865	16. 855	16. 675	0.690	0. 180	雨水桝(D-4)[既製品] □350×350×H690	コンクリート蓋	VP φ 100 VP φ 100 9. 270	1/100 R														740 - 411
	竪樋			17. 000							VP φ100 —	_ _	(E) EO		17. 246			16. 646	0. 600	0. 150	L型側溝雨水桝(2)(現場打ち) □400×450×H600	鋼製グレーチング蓋[T-25] (溶融亜鉛メッキ・細目ノンスリップ) 鋼製グレーチング蓋[T-25]	- VP φ 125	\ \ \ \ \ \	[第 1 桝] 流出管:根巻補強!
C 0 4		→ C04 → C05	17. 365 17. 365	16. 826 16. 779	16. 815 16. 765	16. 675 16. 545	0. 690 0. 820	0. 140	雨水桝(D-4)[既製品] □350×350×H690 雨水桝(D-6)[既製品] □400×400×H820	コンクリート蓋コンクリート蓋	VP φ100 VP φ100 2.830 VP φ100 VP φ100 3.579	1/100 R	<u> </u>	E0 E0		17. 256 17. 281			16. 506 16. 531	0. 750 0. 750	0. 187 0. 150	L型倒溝雨水桝(2)(現場打ち) □400×450×H750 L型倒溝雨水桝(1)(現場打ち) □400×300×H750	(溶脱亜鉛メッキ・細目ノンスリップ) 銅製グレーチング蓋[T-25]	VP φ125 VP φ125 9. - VP φ125	. 256 1/100 $\frac{R}{3}$ $-$ $-$ $\frac{R}{2}$	第1桝
	C05			16. 715	10. 703	10. 545	0.020	0. 220			VP φ100 4. 990	- 1			E02		16. 570				0. 130		(溶融亜鉛メッキ・細目ノンスリップ)	VP φ125 12.	000 1/100	
C06	竪樋	→ C06	17. 365	17. 000	16. 705	16. 545	0.820	0. 160	雨水桝(D-6)[既製品] □400×400×H820	コンクリート蓋	VPφ100 VPφ100 —	_ \text{R}		ΕO	4 E03 → E04	17. 269	16. 567	16. 560	16. 369	0. 900	0. 191	L型側溝雨水桝(2)(現場打ち) □400×450×H900	鋼製グレーチング蓋[T-25] (溶融亜鉛メッキ・細目ノンスリップ)	VP φ 150	1.400 1/100 R 3	流入管:根巻補強
C 0 7	C06	→ C07	17. 365	16. 633	16. 623	16. 485	0.880	0. 138	雨水桝(D-8)[既製品] □450×450×H880	コンクリート蓋	VP φ100 VP φ100 7.150	1/100 (R)		ΕO	5 竪樋 → E05	17. 338	16. 885	16. 798 1	16. 648	0. 690	0. 150	雨水桝(D-4)[既製品] □350×350×H690	コンクリート蓋	VP φ 100 VP φ 100	(R)	
C 0 8	C07	→ C08	17. 365	16. 587	16. 577	16. 365	1.000	0. 212	雨水桝(D-10)[既製品] □500×500×H1,000	コンクリート蓋	VP φ100 VP φ125 3. 559	1/100 R		ΕO	6 竪樋 → E06	17. 363	16. 885	16. 823 1	16. 673	0. 690	0. 150	雨水桝(D-4)[既製品] □350×350×H690	コンクリート蓋	VP φ 100 VP φ 100	R	
	竪樋			17. 000							VP φ 100 -				E05		16. 675	40.0==				- 1.41/ 2.10mm - 2.			2.300 1/100	
C 0 9	C08	→ C09	17. 365	16. 456	16. 446	16. 265	1.100	0. 181	雨水桝(D-12)[既製品] □600×600×H1,100	コンクリート蓋	VP φ125 VP φ125 12. 928 VP φ125 1. 869	4 400		ΕO	7 E06 → E07 竪樋	17. 351		16. 665	16. 531	0. 820	0. 134	雨水桝(D-6)[既製品] □400×400×H820	コンクリート蓋	VP φ100 VP φ150 11.	1.400 1/100 R	
C 1 0		→ C10	17. 365	16. 427 17. 000	16. 417	16. 265	1. 100	0. 152	雨水桝(D-12)[既製品] □600×600×H1,100	コンクリート蓋	VP φ 125 VP φ 100	7 ¹⁰⁰ R		-	E04		16. 885 16. 548						####	+ - + -	. 180 1/100	
C 1 1			17. 318	-	16. 918	16. 718	0.600	0. 200	雨水桝(D-2)[既製品] □300×300×H600	コンクリート蓋	- VPφ100	- (R)	[第1桝]	ΕO	8 E07 → E08	17. 326	16. 653	16. 538	16. 238	1.088	0. 300	0号組立マンホール φ750×H1,040~1,180	鋳鉄製マンホール蓋[T-6] t5 (ノンスリップ仕様)	° VU φ 200	. 175 1/100 R	
C 1 2			17. 236		16. 776	16. 636	0. 600	0. 140	L型側溝雨水桝(1)(現場打ち) □400×300×H600	鋼製グレーチング蓋[T-25] (溶融亜鉛メッキ・細目ノンスリップ)	- VPφ100 -	- R 2	[第 1 桝]	ΕO		17. 251		16. 786 1	16. 651	0. 600	0. 135	L型側溝雨水桝(1)(現場打ち) □400×300×H600	鋼製グレーチング蓋[T-25] (溶融亜鉛メッキ・細目ノンスリップ)	- VP φ 125		[第1棋] 加度:最卷順強 【第1棋】
C 1 3	C11	→ C13	17. 318	16. 833	16. 728	16. 628	0. 690	0. 100	雨水桝(D-4)[既製品] □350×350×H690	コンクリート蓋	VP φ 100 VP φ 125 8. 441			E 1	0	17. 295	-	16. 945	16. 695	0. 600	0. 250	現場打ち集水桝(1) □450×450×H600	銅製グレーチング蓋[T-6] (溶融亜鉛メッキ・細目ノンスリップ)	— VP φ 100	(8)	[第1桝] 流出管:根巻補強
1013	C12	010	010	16. 741		. 0. 020	3.000	0.100		// 1	VP φ100 3. 443	1/100		E 1	1 E09 → E11	17. 256	16. 742	16. 732	16. 506	0. 750	0. 226	L型側溝雨水桝(2)(現場打ち) □400×450×H750	鋼製グレーチング蓋[T-25]	VP φ 125	. 356 1/100 R	E09 流入管:根巻補強
C 1 4	C10	→ C14	17. 400	16. 376	16. 366	16. 200	1. 200	0. 166	現場打ち集水桝(1) □600×600×H1,200	鋼製グレーチング蓋[T-6] (溶融亜鉛メッキ・細目ノンスリップ)	VP φ 125 VP φ 136 VP φ 150 4. 047	(<u>F</u>)			E10		16. 913						(溶融亜鉛メッキ・細目ノンスリップ) 銅製グレーチング蓋[T-25]	VP φ 100 3.	. 150 1/100 S	流入管:根巻補強
C 1 5	C13		17. 236	16. 688	16. 736	16. 636	0. 600	0. 100	L型側溝雨水桝(1)(現場打ち) □400×300×H600	鋼製グレーチング蓋[T-25]	VI Ø 123	1/100	[第1桝]	E 1					16. 369 16. 231	0. 900 1. 050	0. 205 0. 242	L型側溝雨水桝(2)(現場打ち) □400×450×H900 L型側溝雨水桝(2)(現場打ち) □400×450×H1,050	(溶融亜鉛メッキ・細目ノンスリップ) 鋼製グレーチング蓋[T-25]	VP φ125 VP φ125 12. VP φ125 VP φ125 11.	- 	流入管:根巻補強
	C14	+	<u> </u>	16. 303	≀					(溶融亜鉛メッキ・細目ノンスリップ) 銅製グレーチング蓋[T-6]	- VP φ 10° 6. 204		+	E 1		17. 315			16. 715	0. 600		現場打ち集水桝(1) □450×450×H600	(溶脱亜鉛メッキ・細目ノンスリップ) 銅製グレーチング蓋[T-6]	- VP φ 100	\ \ \ \ \ \ \ \ \ \ \ \ \ \ \ \ \ \ \	[第1桝]
C 1 6		→ C16	17. 300	16. 711	16. 293	16. 100	1. 200	0. 193	現場打ち集水桝(1) □600×600×H1,200	鋼製グレーチング蓋[T-6] (溶融亜鉛メッキ・細目ノンスリップ)	, VUφ2 ()	7100 1/100 \B			E13		16. 359						(溶融亜鉛メッキ・細目ノンスリップ) 銅製グレーチング蓋[T-25]	VP φ125 11.	1.400 1/100 /R	流出管:根巻補強
C 1 7	C16	→ C17	17. 300	16. 102	16. 090	15. 800	1.500	0. 290	現場打ち集水桝(2) □800×800×H1,500	鋼製グレーチング蓋[T-6] (溶融亜鉛メッキ・細目ノンスリップ)	VUφ200 VUφ2 0 19. 023			E 1	5	17. 294	16. 933	16. 349 1	16. 094	1. 200	0. 255	L型側溝雨水桝(2)(現場打ち) □400×450×H1,200	(溶融亜鉛メッキ・細目ノンスリップ)	I Ι VP φ 150 I	. 150 1/100 3	E14 流入管:根巻補強
	_		17. 300	15. 899	15. 885	15. 650	1. 650	0. 235		銅製グレーチング蓋[T-6] (溶融亜鉛メッキ・細目ノンスリップ)	VUφ200 VUφ2 19. 022			E 1					16. 094	1. 200		L型側溝雨水桝(2) (現場打ち) □400×450×H1,200	鋼製グレーチング蓋[T-25] (溶融亜鉛メッキ・細目ノンスリップ)	VP φ 150 VP φ 150 6.	. 400 1/100 R 3	www
貯留槽[北	t] C18	→ 貯留槽[北]	17. 140	15. 285	5 -	14. 147	2. 993		コンクリート打放し	-	VU φ 200 — 10.542	1/100 -		E 1		17. 386		16. 875	16. 696	0. 690	0. 179	雨水桝(D-4)[既製品] □350×350×H690	コンクリート蓋	VP φ 100 VP φ 100	R	
				~~~										E 1	8 E17 → E18 竪樋	17. 376	16. 782 16. 885	16. 772	16. 556	0. 820	0. 216	雨水桝(D-6)[既製品] □400×400×H820	コンクリート蓋	$\begin{array}{ c c c c c c c c c c c c c c c c c c c$	. 220   1/100   R 	
D01			17. 150	_	16. 743	16. 550	0. 600	0. 193	現場打ち集水桝(1) □450×450×H600	鋼製グレーチング蓋[T-2]	- VP φ 150 -	- <del>(R)</del>	[第1桝]	-	監機 E08	+	16. 310								2.800 1/100	
D D02		→ D02	17. 105	16. 625	16. 615	16. 415	0.690	0. 193	雨水桝(D-4)[既製品] □350×350×H690	(溶融亜鉛メッキ・細目ノンスリップ) コンクリート蓋	VP φ150 VP φ150 11. 727	<del>-                                    </del>	流出卷·相类建筑 00°	E 1	9 E16 → E19	17. 353		16. 252	15. 952	1. 401	0. 300	O 号組立マンホール φ750×H1,340~1,480	   鋳鉄製マンホール蓋[T-6] t5    (ノンスリップ仕様)		. 180 1/100 (R)	
D 0 3			17. 120	-	16. 670	16. 520	0.600	0. 150		鋼製グレーチング蓋[T-6] (溶融亜鉛メッキ・細目ノンスリップ)	VP.d.150	75	流出管:根巻補強 90° [第1桝] 流出管:根巻補強 90°		E18		16. 760						(ノンハリッノ正体)		. 175 1/100	
D0.4	D02	→ D04	16. 953	16. 533	16. 353	16. 203	0.750	0. 150			VP φ 150 \ \ \ 8. 199 \ \	1/100 <b>B</b>	流出入管:根巻補強 90°	E 2	0	17. 220	-	16. 725 1	16. 620	0. 600	0. 105	L型側溝雨水桝(1)(現場打ち) □400×300×H600	鋼製グレーチング蓋[T-25] (溶融亜鉛メッキ・細目ノンスリップ)	— VP φ 125	(R/2)	[第1桝] 流出管:根巻補強
D 0 4	D03	→ D04	10. 903	16. 597	10. 333	10. 203	0. 750	U. 15U	∨型街渠桝(現場打ち) □650×500×H750	鋳鉄製V形グレーチング蓋[T-6	VF Ψ 130 7. 262			E 2	1 E20 → E21	17. 252	16. 616	16. 602 1	16. 502	0. 750	0. 100	L型側溝雨水桝(1)(現場打ち) □400×300×H750	銅製グレーチング蓋[T-25] (溶融亜鉛メッキ・細目ノンスリップ)	VP φ 125 VP φ 125 10.		流出入管:根巻補強
											W.												工事名和	方崎建替公営住	主宅第二期建設工事	T .T 34
																							図面名和		1	打正後
凡																										

 工事名称
 万崎建替公営住宅第二期建設工

 図面名称
 会所リスト-1

 A 3 縮尺

 堺市
 建築都市局

 建築都
 図面番号

 A / 155

 原寸法
 0

 1
 5

 10
 15

 20
 25m

凡例

	会所リス																	会所リスト														
系統		桝間 No.	桝天端高 (m)	流入管底高 (m)	流出管底高 (m)	桝底高 (m)	桝深さ(H) (m)	桝底-管底 (m)	桝 仕 様	桝 蓋 仕 様	流入管径 (¢)	流出管径 相			ディテール番号 仕様	備考	系統 一	番号 桝間 No.	桝天端高 (m)	流入管底高 (m)	流出管底高 (m)	桝底高 栁	深さ(H) 相	対底-管底 (m)	桝 仕 様	桝 蓋 仕 様	流入管径 (¢)	流出管径 (¢)	桝間距離 面(m)		イテール番号 仕様	備考
E E	2 2		17. 304	-	16. 804	16. 704	0.600	0. 100	L型側溝雨水桝(1)(現場打ち) □400×300×H600	鋼製グレーチング蓋[T-25] (溶融亜鉛メッキ・細目ノンスリップ)	-	VP φ 125	-	-	$\frac{\langle R \rangle}{2}$	[第1桝] 流出管:根巻補強 90°		槽[北]	17. 140	-	13. 998	14. 148	3. 142		コンクリート打放し	鋳鉄製マンホール蓋[T-6]×2	-	VU φ 300 VU φ 400	-	-	A-150	
	2 3 E2	→ F23 I	17. 286	16. 488	16. 471	16. 236	1. 050	0. 235	L型側溝雨水桝(2)(現場打ち) □400×450×H1,050	鋼製グレーチング蓋[T-25]	VP φ 125	I VP φ 150 I	11. 400		$\frac{\mathbb{R}}{3}$	流入管:根巻補強 90°	10 1	O 1 貯留槽(北) → J01 「オリフィ 対象 J01 → 既認 「オリフィス」 → 雨水幹	1 17. 350	13. 985	13. 535			0. 450	コンクリート打放し	鋳鉄製マンホール蓋[T-2]×2		VU φ 450	3. 205 0		A-153	
	E2:	2		16. 688						(溶融亜鉛メッキ・細目ノンスリップ)	VP φ 125		11. 580		\ <u>3</u> /		既設司	雨水幹線 501 → 成品 雨水率	対 幹線 17.300	13. 906	_	12. 940	4. 360	-		鋳鉄製マンホール蓋[T-6] t5l (ノンスリップ仕様)	VU φ 450	-	3. 726	2/100	-	
E:	2 4 E2	→ F24 I	17. 345	16. 044 16. 459	16. 034	15. 734	1. 611	0. 300	O号組立マンホール φ750×H1,490~1,630	鋳鉄製マンホール蓋[T-6] t50 (ノンスリップ仕様)	VP φ 150	1 VII & 200 I	20. 800 1. 180		$\frac{R}{15}$																	
E:	2.5 竪村	in → E25	17. 368	16. 885	16. 875	16. 678	0.690	0. 197	雨水桝(D-4)[既製品] □350×350×H690	コンクリート蓋	+	VPφ100			$\langle \overline{R} \rangle$	[第1桝]	貯留	槽[南]	17. 350	_	14. 451	14. 601	2. 899		コンクリート打放し	鋳鉄製マンホール蓋[T-6]×2		VU φ 300 VU φ 350	~	-	A-151	
E:	2 6 E2	→ F26 I	17. 334	16. 761	16. 751	16. 644	0.690	0. 107	雨水桝(D-4)[既製品] □350×350×H690	コンクリート蓋	VP φ 100	I VP φ 100 I	11. 400	1/100	(R)		K K	O 1 貯留槽[南] → KO1		14. 444	14. 444	13. 994	3. 216	0. 450	コンクリート打放し	鋳鉄製マンホール蓋[T-2]×2 鋳鉄製マンホール蓋[T-6] t5l (ノンスリップ仕様)	VU φ 300 VU φ 350	VU φ 40	1.776	37/100	A-153	
	竪村	通		16. 885					THE PERSON NAMED IN COLUMN NAM		VP φ 100		_	-				0 2 K01 → K02		13. 989	13. 939			0.300	1号組立マンホール φ900×H3, 440~3, 580	(プンスリップ仕様)	VU φ 400	VU Φ 400			(B)	
E:	E20 2 7 竪	→ F27 I	17. 300	16. 637 16. 885	16. 627	16. 480	0.820	0. 147	雨水桝(D-6)[既製品] □400×400×H820	コンクリート蓋	VP φ 100 VP φ 100	I VP φ 125 I	11. 400	1/100	$\left\langle \frac{\mathbb{R}}{\mathbb{I}} \right\rangle$			O 3 K02 → K03 雨水幹線 K03 → 既認 雨水幹		13. 572 13. 482	13. 552	13. 182 12. 580	4. 238 4. 760	0. 370	3号組立マンホール φ1500×H4,140~4,280	(ノンスリッフ仕様)   鋳鉄製マンホール蓋[T-6] t5	VII φ 400	νυφ400	16.642 2 3.097 2		<del>(R)</del> -	
	E24	4		15. 806						鋳鉄製マンホール蓋[T-6] t50	VU φ 200		22. 800	1/100			- PALEXN	雨水幹	<b>幹線</b> 17.040	10. 402		12.000	4.700			(ノンスリップ仕様)	10 4 100		0.007	2. 2/ 100		
E:	2 8 E2	7 → E28	17. 278	16. 615	15. 796	15. 496	1. 782	0. 300	O 号組立マンホール φ750×H1, 640~1, 780	(ノンスリップ仕様)	VP φ 125	1 VII & 200 I	1. 175		$\frac{\mathbb{R}}{15}$																	
E:	2 9		17. 304	~~	4.00	16. 704	0. 600	0. 120	L型側溝雨水桝(1)(現場打ち) □400×300×H600	鋼製グレーチング蓋[T-25] (溶融亜鉛メッキ・細目ノンスリップ) 鋼製グレーチング蓋[T-25]	-	VP φ 125	~~	-		[第 1 桝] 流出管:根巻補強 90°	⊣(L)⊢	0 1	17. 201	_	16. 236	16. 186	1. 015	0. 050	L型側溝雨水桝(3)(二次製品) □340×300×H1,015	鋼製グレーチング蓋[T-25] (溶融亜鉛メッキ・細目ノンスリップ)	_	VP φ 150			R 4 第1桝	4]
		9 → E30		16. 694		16. 532	0.750	0. 150	L型側溝雨水桝(2)(現場打ち) □400×450×H750	(浴配亜鉛メッキ・細日ノンスリッフ)		VP φ 125			R 3 R	流出入管:根巻補強 90		設管	17. 263	15. 460	_	-	-	-	-	-	VP φ 150	HP φ 1100	1.500	1/100	-	
E:		0 → E31 1 → E32	17. 252 17. 220		16. 552 16. 424	16. 352 16. 320	0.900	0. 200	L型側溝雨水桝(2)(現場打ち) □400×450×H900 L型側溝雨水桝(2)(現場打ち) □400×450×H900	鋼製グレーチング蓋[T-25] (溶融亜鉛メッキ・細目/ンスリップ) 鋼製グレーチング蓋[T-25] (溶融亜鉛メッキ・細目/ンスリップ)	VP φ 125	VP $\phi$ 12	9. 980	/100	3 R	流出入管:根巻補強 90 流入管:根巻補強 90°																
	E2	8	<b>\</b>	15. 706		5				(溶融亜鉛メッキ・細目ノンスリップ) 鋳鉄製マンホール蓋[T-6] t50	VII 4 200	/ <i>/</i> /	8 008	/100		DEPTH : IN E III DA VV	M	0 1	17. 010	_	15. 910	15. 810	1. 200	0. 150	現場打ち集水桝(1) □600×600×H1,200	銅製グレーチング蓋[T-6] (溶融亜鉛メッキ・細目ノンスリップ)	<u> </u>	VP φ 150	- 1	-	R 第1桝	舛]
l E	3 3 E3:	→ E33 2	17. 276	16. 403	15. 696	15. 396	1.880	0. 300	O号組立マンホール φ750×H1,790~1,930	(ノンスリッノ仕様)	VP φ 150	VU φ 25	2. 058	1/100	(R)		M 既	設管	17. 150	14. 950	-	-	-	-	_	一	VP φ 150	HP φ 700	-	-	-	
<del> </del>		3 → E34	17. 200		15. 644	15. 400	1.800	0. 244	現場打ち集水桝(2) □800×800×H1,800	鋼製グレーチング蓋[T-6] (溶融亜鉛メッキ・細目ノンスリップ)	VU φ 250	VU φ 250	4. 144	/100	$\frac{\langle R \rangle}{2}$																	
貯留	曹[南] E34	4 → 貯留槽[南]	17. 350	15. 558		14. 601	2. 749		コンクリート打放し	_	VU φ 250		8. 590		_		<del>    ,</del>	0.1	17 110		16 010	15 010	1 200	0.150	現場打ち集水桝(1) □600×600×H1,200	鋼製グレーチング蓋[T-6]		VD 4 150			/R\ [第1桝	<u>#</u> ]
												Ī					N 既	設管	17. 110 17. 150	14. 950	16. 010	15. 910	1. 200	0. 150	現場引 5 果水桝(I) □000×600×fil, 200	鋼製グレーチング蓋[T-6] (溶配亜鉛メッキ・細目/ンスリップ) 一		VP φ 150 HP φ 700		-	R 6 第1桝	
																			17.100								11. \$ 100	J				
I(F) —		通 → F01	17. 365			16. 765	0.600		雨水桝(D-2)[既製品] □300×300×H600	コンクリート蓋		VP φ 100			<u> </u>	[第1桝]	4															
	-	1 → F02	17. 365	16. 966 16. 940	16. 956	16. 765	0.600	0. 191	雨水桝(D-2)[既製品] □300×300×H600	コンクリート蓋	VP φ 100 VP φ 100	VP φ 100	2. 395 1. 555		$\frac{\langle R \rangle}{1}$		-															
F	O 3 F0: 竪柱	→ F03 [	17. 365	17. 000	16. 930	16. 765	0.600	0. 165	雨水桝(D-2)[既製品] □300×300×H600	コンクリート蓋	VP φ 100	VP φ 100	-	-	$\left\langle \overline{R} \right\rangle$																	´
	F0:	3	17.005	16. 841	10.001	10.075	0.000	0.150	王小松(5 4)[明朝日] 日2502501600		VP φ 100		8. 820	1/100	<b>/</b> R\		1															
	D 4 竪柱	→ F04 通	17. 365	17. 000	16. 831	16. 675	0.690	0. 156	雨水桝(D-4)[既製品] □350×350×H690	コンクリート蓋	VP φ 100	VP φ 100	-	-	R																	
		4 → F05	17. 365	16. 788	16. 778	16. 675	0.690	0. 103	雨水桝(D-4)[既製品] □350×350×H690	コンクリート蓋		VP φ 100			$\frac{\mathbb{R}}{\mathbb{R}}$		_															
F	0 6 F0	5 → F06	17. 365	16. 742 16. 696	16. 732	16. 545	0.820	0. 187	雨水桝(D-6)[既製品] □400×400×H820	コンクリート蓋	VP φ 100 VP φ 100	VP φ 100	3. 600 3. 520		(R)		-															
F	7   竪村	→ F07 I	17. 365	17. 000	16. 686	16. 545	0.820	0. 141	雨水桝(D-6)[既製品] □400×400×H820	コンクリート蓋	VP φ 100	I VP φ 100 I	-	-	$\left\langle \begin{array}{c} \mathbb{R} \\ \mathbb{1} \end{array} \right\rangle$													/				
F		7 → F08	17. 365	16. 590	16. 580	16. 365	1.000	0. 215	雨水桝(D-10)[既製品] □500×500×H1,000	コンクリート蓋	+	VP φ 125	9. 580	1/100	$\langle \frac{R}{1} \rangle$		1															
F	F0	→ F09 I	17. 365	16. 544	16. 534	16. 365	1.000	0. 169	雨水桝(D-10)[既製品] □500×500×H1,000	コンクリート蓋	VP φ 125	I VP φ 125 I	3. 600	1/100	<u>₹</u>		1															
	竪柱	通		17. 000					The state of the state of the s		VP φ 100		_	-			4									_						
F	F0: I O   竪柱	→ F10 l	17. 365	16. 404 17. 000	16. 394	16. 265	1. 100	0. 129	雨水桝(D-12)[既製品] □600×600×H1,100	コンクリート蓋	VP φ 125 VP φ 100	I VP φ 150 I	13. 000	1/100	$\left\langle \frac{\mathbb{R}}{\mathbb{I}} \right\rangle$																	
F		0 → F11	17. 394	16. 347	16. 337	15. 894	1.500	0. 443	現場打ち集水桝(2) □800×800×H1,500	鋼製グレーチング蓋[T-6] (溶融亜鉛メッキ・細目ノンスリップ)	_	VP φ 150	4. 659		$\langle \frac{R}{7} \rangle$		1															
		1 → F12	17. 250	16. 202	16. 192	15. 750	1.500	0. 442	現場打ち集水桝(2) □800×800×H1,500	鋼製グレーチング蓋[T-6] (溶融亜鉛メッキ・細目/ンスリップ)		VP φ 150		1/100	<del>\frac{\frac{1}{7}}</del>																	
F	1 3		17. 180	-	16. 680	16. 580	0.600	0. 100	L型側溝雨水桝(1)(現場打ち) □400×300×H600	鋼製グレーチング蓋[T-25] (溶融亜鉛メッキ・細目ノンスリップ)					$\frac{\langle R \rangle}{2}$	[第1桝]																
F	F1: 1 4 竪	→ F14 I	17. 262	16. 656 16. 885	16. 646	16. 442	0. 820	0. 204	雨水桝(D-6)[既製品] □400×400×H820	コンクリート蓋	VP φ 100 VP φ 100	VP Φ 125	2. 355	1/100	$\left\langle \frac{\mathbb{R}}{\mathbb{I}} \right\rangle$																	
F		4 → F15	17. 241	16. 574	16. 564	16. 421	0. 820	0. 143	雨水桝(D-6)[既製品] □400×400×H820	コンクリート蓋	+ -	VP φ 125	7. 174	1/100	⟨R⟩		-															
I —	16		17. 144	-	16. 644	16. 544	0. 600	0. 100	L型側溝雨水桝(1)(現場打ち) □400×300×H600	鋼製グレーチング蓋[T-25] (溶融亜鉛メッキ・細目ノンスリップ)		VP φ 100		_	$\frac{1}{2}$	[第1桝]	1															
	F1:			16. 145							VP φ 150		4. 626				1															
F		5 → F17	17. 212	16. 537	16. 132	15. 832	1. 380	0. 300	O号組立マンホール φ750×H1, 340~1, 480	鋳鉄製マンホール蓋[T-6] t50 (ノンスリップ仕様)					$\frac{\langle R \rangle}{15}$																	
F	F10	6 7 → F18	17. 220	16. 613 16. 019	16. 005	15. 705	1.515	0. 300	O号組立マンホール φ750×H1,490~1,630	   鋳鉄製マンホール蓋[T-6] t50	VP φ 100 VU φ 200	VU φ 200	3. 016 11. 260	1/100	<del>⟨R⟩</del>		+							/								
- 1	19	. 10	17. 158	-	16. 698	16. 558	0.600	0. 140	L型側溝雨水桝(1)(現場打ち) □400×300×H600	舗鉄製マンホール蓋[T-6] t50 (ノンスリップ仕様) 鋼製グレーチング蓋[T-25] (溶離亜鉛メッキ・細目ノンスリップ) 鋼製グレーチング蓋[T-25] (溶離亜鉛メッキ・細目ノンスリップ)	-	VP φ 125	-	-	/R\	[第 1 桝] 流出管:根巻補強 90°	1															
F	2 0 F1	9 → F20	17. 180	16. 623	16. 530	16. 430	0. 750	0. 100	L型側溝雨水桝(1)(現場打ち) □400×300×H750	鋼製グレーチング蓋[T-25] (溶融亜鉛メッキ・細目ノンスリップ)	VP φ 125	VP φ 125	7. 441	1/100	/R\	流入管:根巻補強 90°	1															
F:	F10	→ F21 I	17. 210	15. 909	15. 850	15. 550	1. 660	0. 300	O号組立マンホール φ750×H1,640~1,780	鋳鉄製マンホール蓋[T-2]	VU φ 200	VII 4 250	9. 545	1/100	(R)																	
	F2	0 1 → 貯留槽[南]		16. 493 15. 832		14. 601			コンクリート打放し	_	VP φ 125	_	3. 680	1/100			-															
界丁首4	ermi LZ	・ 、 対側信[用]	17.000	10.002		14.001	2. 143			_	13 Ψ 230		1.700	1, 100			1															
				L	<u>L</u>						L			<u> </u>																		
G	1		17. 200	-	16. 300	16.040		0. 300	現場打ち集水桝(1) □600×600×H1,200	銅製グレーチング蓋[T-6] (溶融亜鉛メッキ・細目ノンスリップ)	-	VP φ 150	~~	<b>)</b> -		[第1桝]																
貯留	唐[南] GO	1 → 貯留槽[南]	17. 350	15. 800	-	14. 601	2. 749		コンクリート打放し	-	VP φ 150	- 🗐	7. 410	<b>4</b> /100	_		4															
-	+									-							-		/													
О Н	0 1		17. 240	m	16. 340	16.040	1. 200	0. 300	現場打ち集水桝(1) □600×600×H1,200	鋼製グレーチング蓋[T-6] (溶融亜鉛メッキ・細目ノンスリップ)	-	VP φ 150	~	-	$\left\langle \frac{\mathbb{R}}{7} \right\rangle$	[第1桝]	1															
	iii h0	1 → 貯留槽[南]	17. 350	15. 790	4 -	14. 601	2. 749		コンクリート打放し	- VERNERAL / T 福日/ ノヘリフノ)	VP φ 150	<b>- 5</b>	4. 177	<b>4</b> /100	-		]															
				w								-	w	7			_		,													
			17.000		10.000	10.000	1 000	1 222	10月17年 株元 1111 / 2 / 17200 000 114 007	鋼製グレーチング巻[T-6]		VD 4450			/R\	[第1桝]	4													_		
I I I I I I I I I I I I I I I I I I I	-	1 → 貯留槽[南]	17. 200 17. 350	15. 750	16. 300	16. 000 14. 601	1. 200 2. 749	1. 000	現場打ち集水桝(1) □600×600×H1,200 コンクリート打放し	鋼製グレーチング蓋[T-6] (溶融亜鉛メッキ・細目/ンスリップ)	- VP φ 150	VP φ 150 —	3, 897	- / ₁₀₀	7		-													Г	=	- 111
XJ III.1		- xi mi18 [Hi]	.7.000	.0.700		.4.001	2.740		/ / 11111111111111111111111111111111		φ100	<b>└</b>	3. 097	J. 100			1 /														訂正	∴後 ‖
																	1/_									· · ·				L		
																										工事名和	万	崎建替公	営住宅第二	二期建設コ		
																										図面名和	会	所リスト	-2			

 工事名称
 万崎建替公営住宅第二期建設工事

 図面名称
 会所リスト-2

 A 3 縮尺

 堺市
 建築都市局

 建築部
 図面番号

 A / 156

