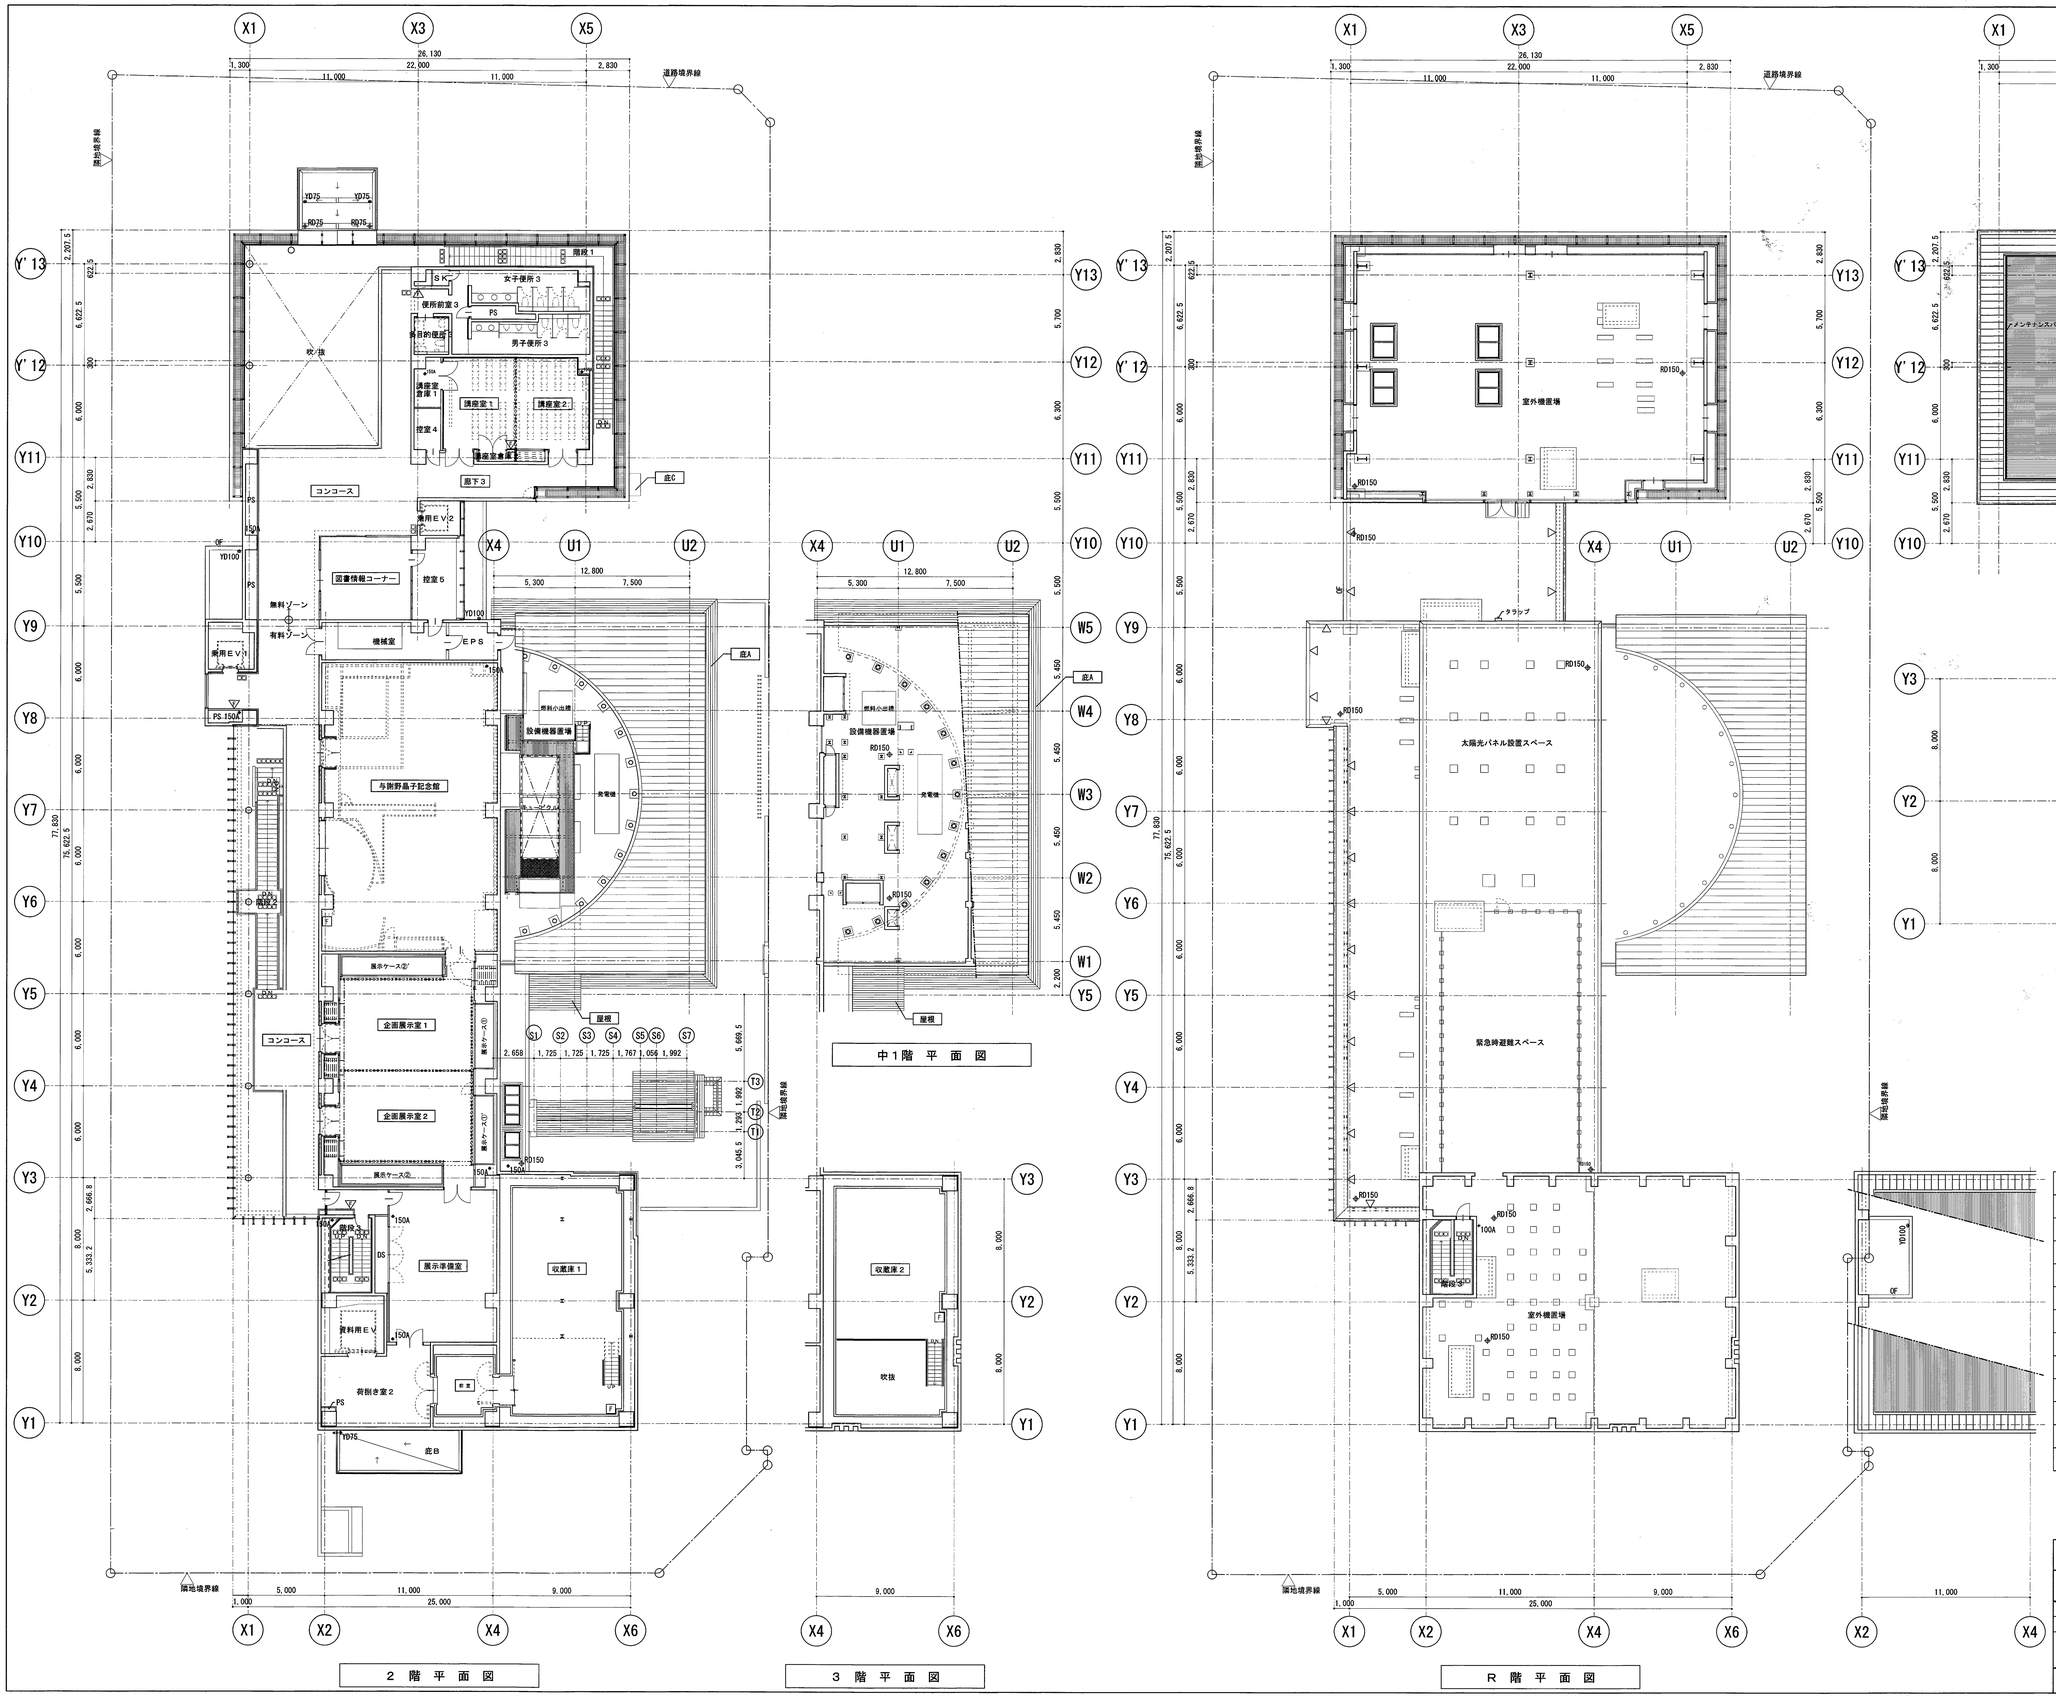

■凡例

	RC壁
	LGS一般壁
	LGS耐火壁
	LGS遮音壁
○ 150A	竪樋（数字は管径を示す）
RD150	RD:ルーフドレン、YD：横引きドレン　DE-10
= = OF	オーバーフロー管
▽	丸環　DE-13
▽	消火器ボックス（埋込タイプ）
F	消火器ボックス（露出タイプ）
室 名	化学物質測定室を示す

完成図

（仮称）文化観光拠点施設建設工事	着　工	H25.9.17
	竣　工	H27.2.27
2・3・R階平面図、屋根伏図	SCサイズ	1/200
	原寸紙サイズ	A1

堺市	建築都市局	建築部	東畑・ダイシン設計共同体	横浜・日野建設工事共同企業体
係長	主査	担当者	総括監理員	現場代理人

A / 016

原寸図 0 25 50 75