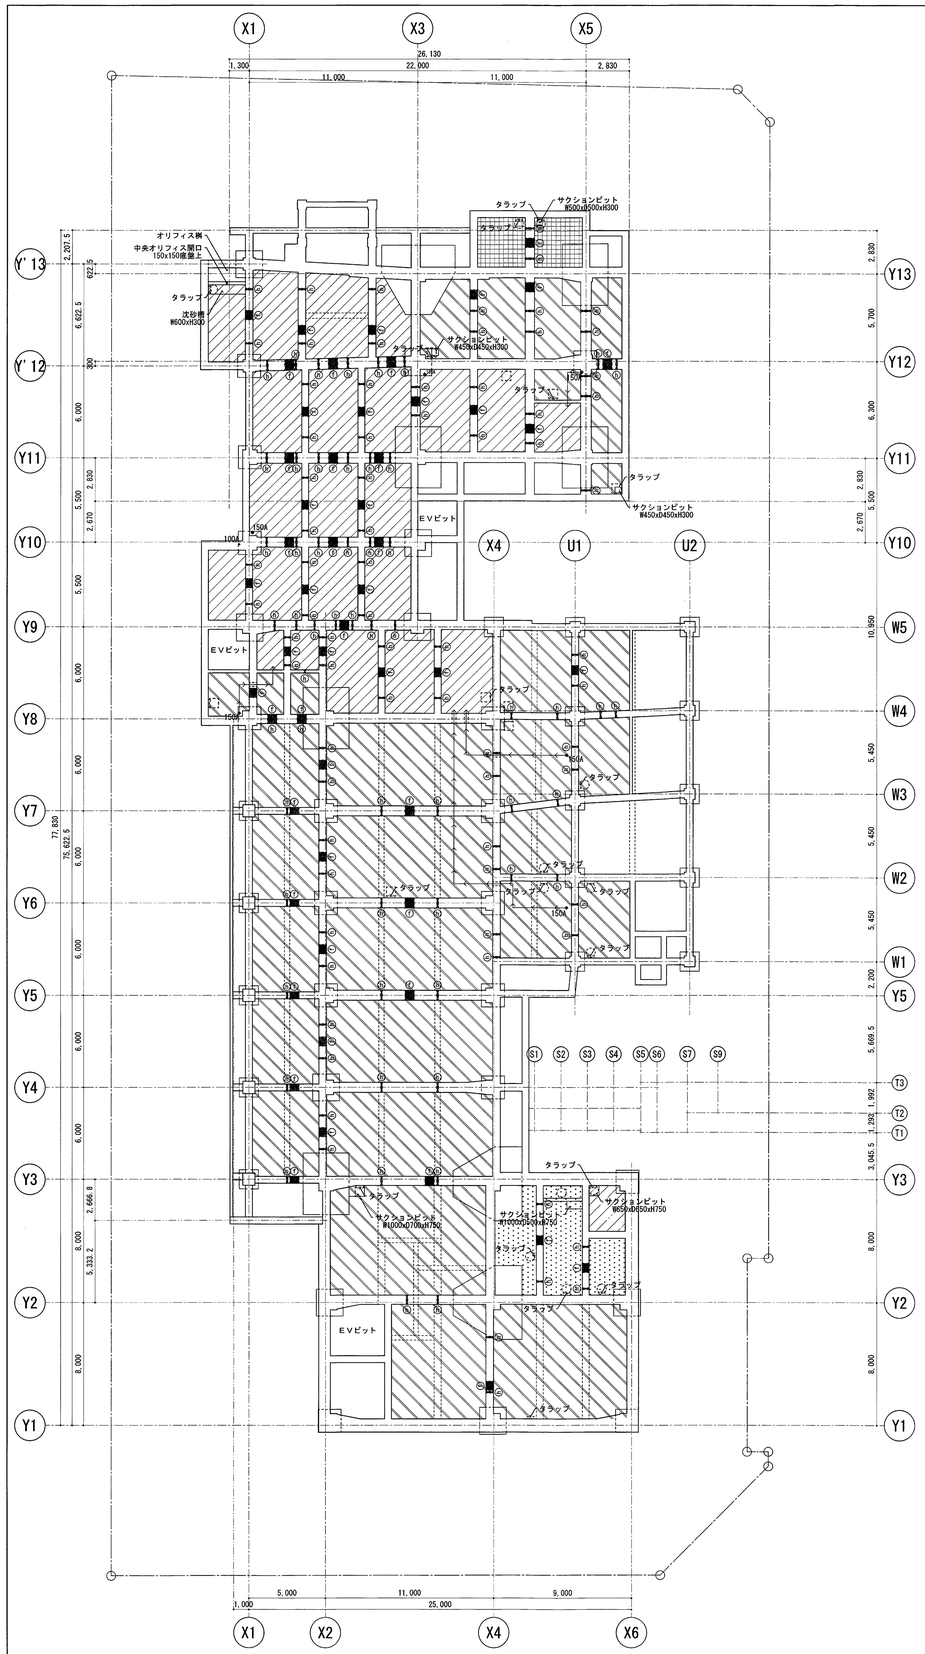

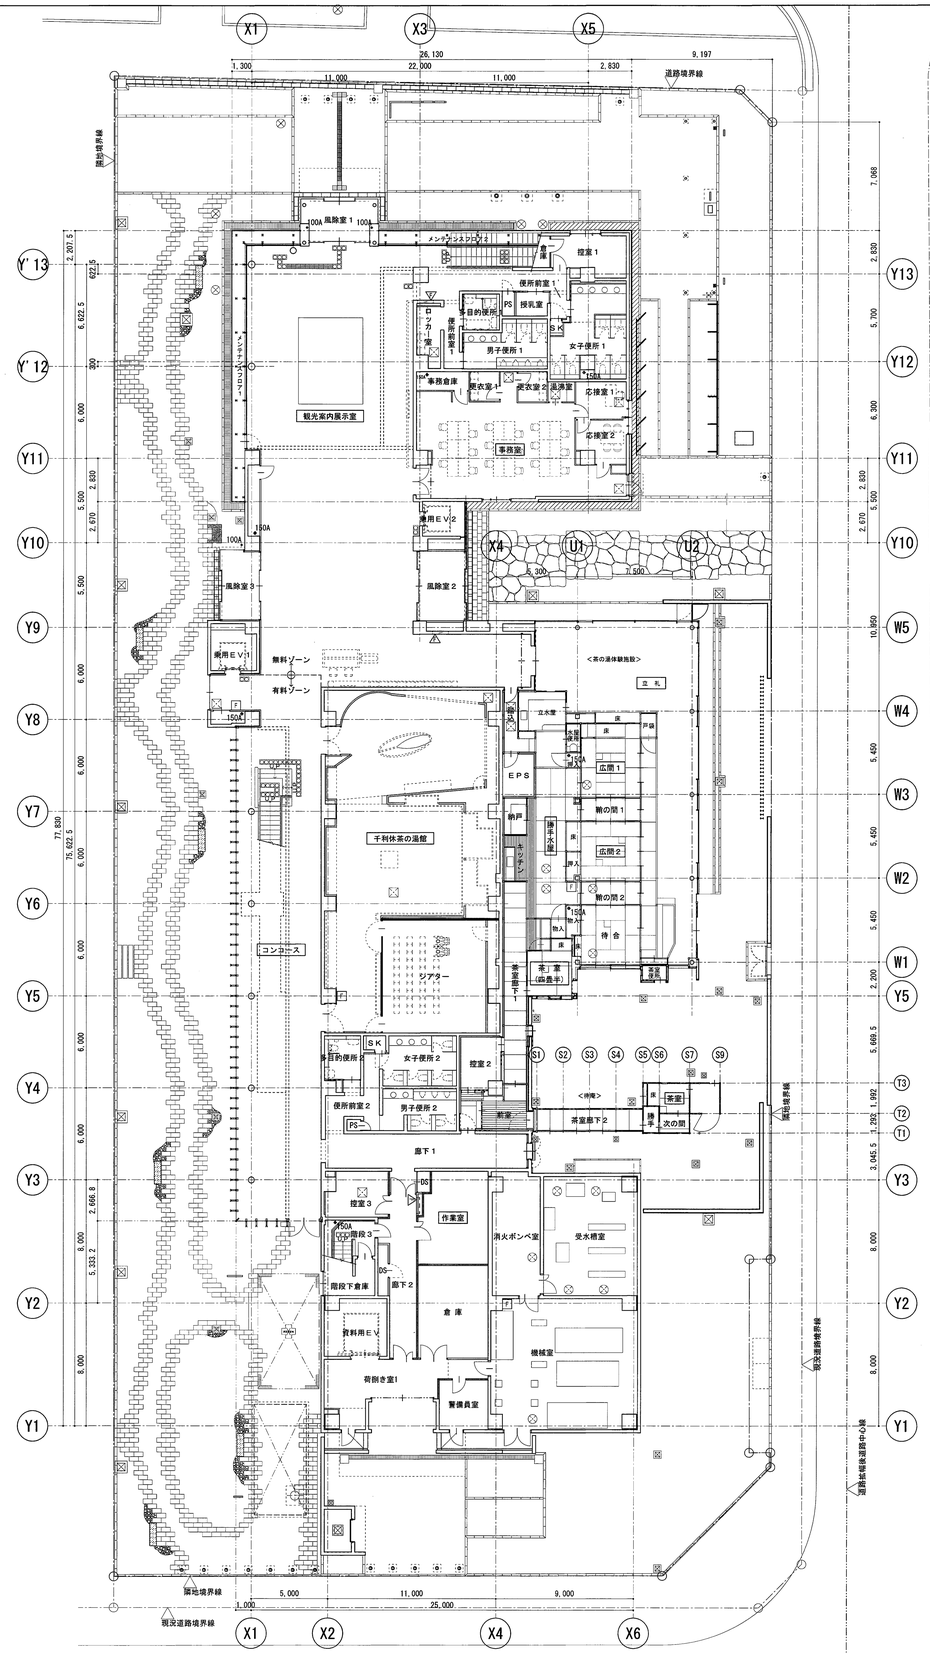

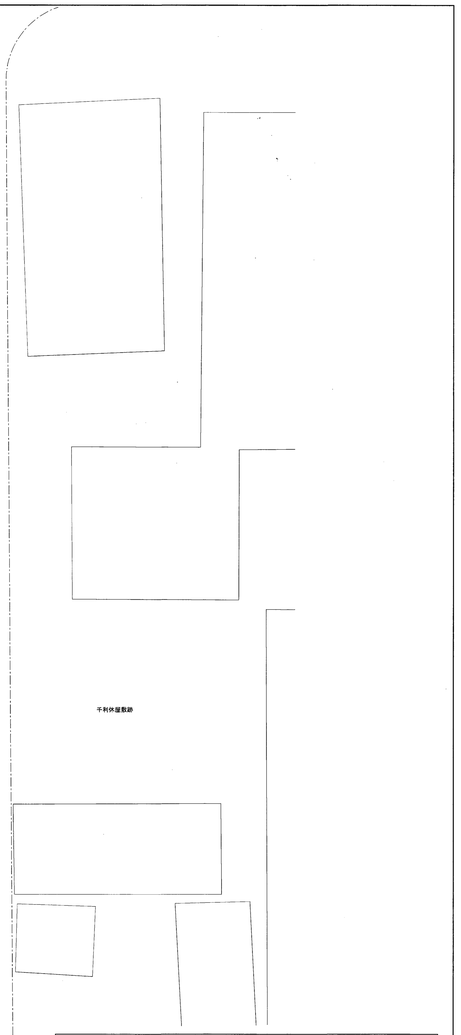

■凡例

	RC壁
	LGS一般壁
	LGS耐火壁
	LGS遮音壁
	雨水抑制槽
	雨水貯留槽
	消火水槽
	ピット
	汚水貯留槽
	人通孔
	通水管（VP100φ半割）
○ 150A	竪樋（数字は管径を示す）
	化粧マンホール（600×600）　下部打込タラップ（SUS製）　DE-10
	マンホール（600φ鋳鉄製）　下部打込タラップ（SUS製）　DE-10
	雨水排水ルートを示す
	消火器ボックス（埋込タイプ）
F	消火器ボックス（露出タイプ）
室名	化学物質測定室を示す

完成図

（仮称）文化観光拠点施設建設工事	着工	H25.9.17
	竣工	H27.2.27
ピット伏図、1階平面図	SCサイズ	1/200
	原寸紙サイズ	A1

堺市	建築都市局	建築部	東畑・ダイシン設計共同体	鹿爪・日野建設工事共同企業体
係長	主査	担当者	総括監理員	現場代理人

A / 015

原寸図 0 25 50 75